


# Ny situasjonsplan

# D-2

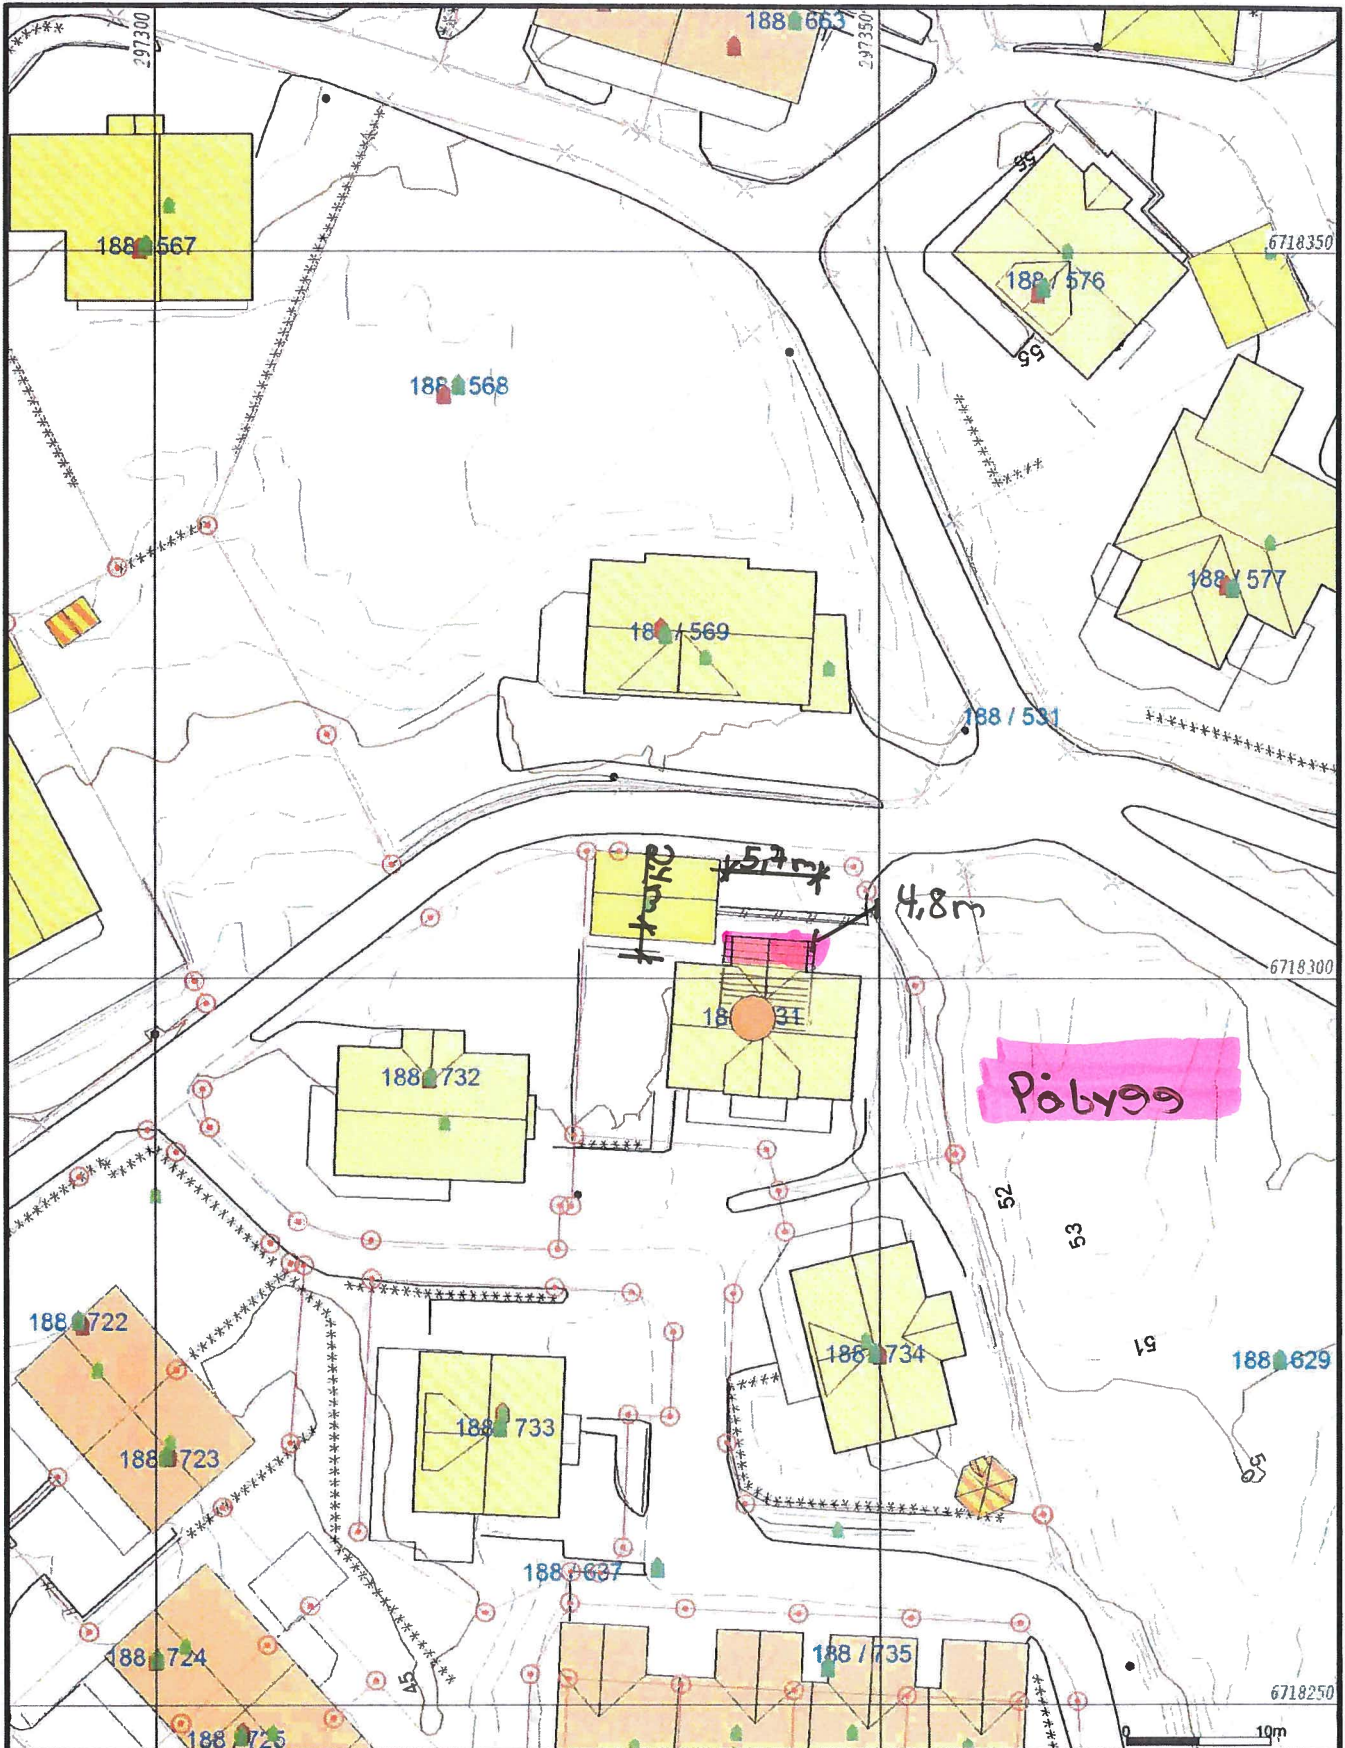

- Målte Grenser
- Registrerte Grenser
- Udefinert grenser
- ⚓ Terrengmålte greuse
- ⚓ Konstruert grensepunkt
- Bolig
- Bustad m/teillighet
- Våningshus
- Større bustader
- Hytte/feriehus
- Garasje/uthus
- Industri/lager
- Andre bygg

Beliggenhet og høyder må oppfattes som orienterende.



Lindås kommune  
Geodata avdeling

Dato: 2015.08.19  
Side: 1/1

Gnr 188 bnr 731



Målestokk  
1:500