


vedlegg E-6

Eksisterende snitt

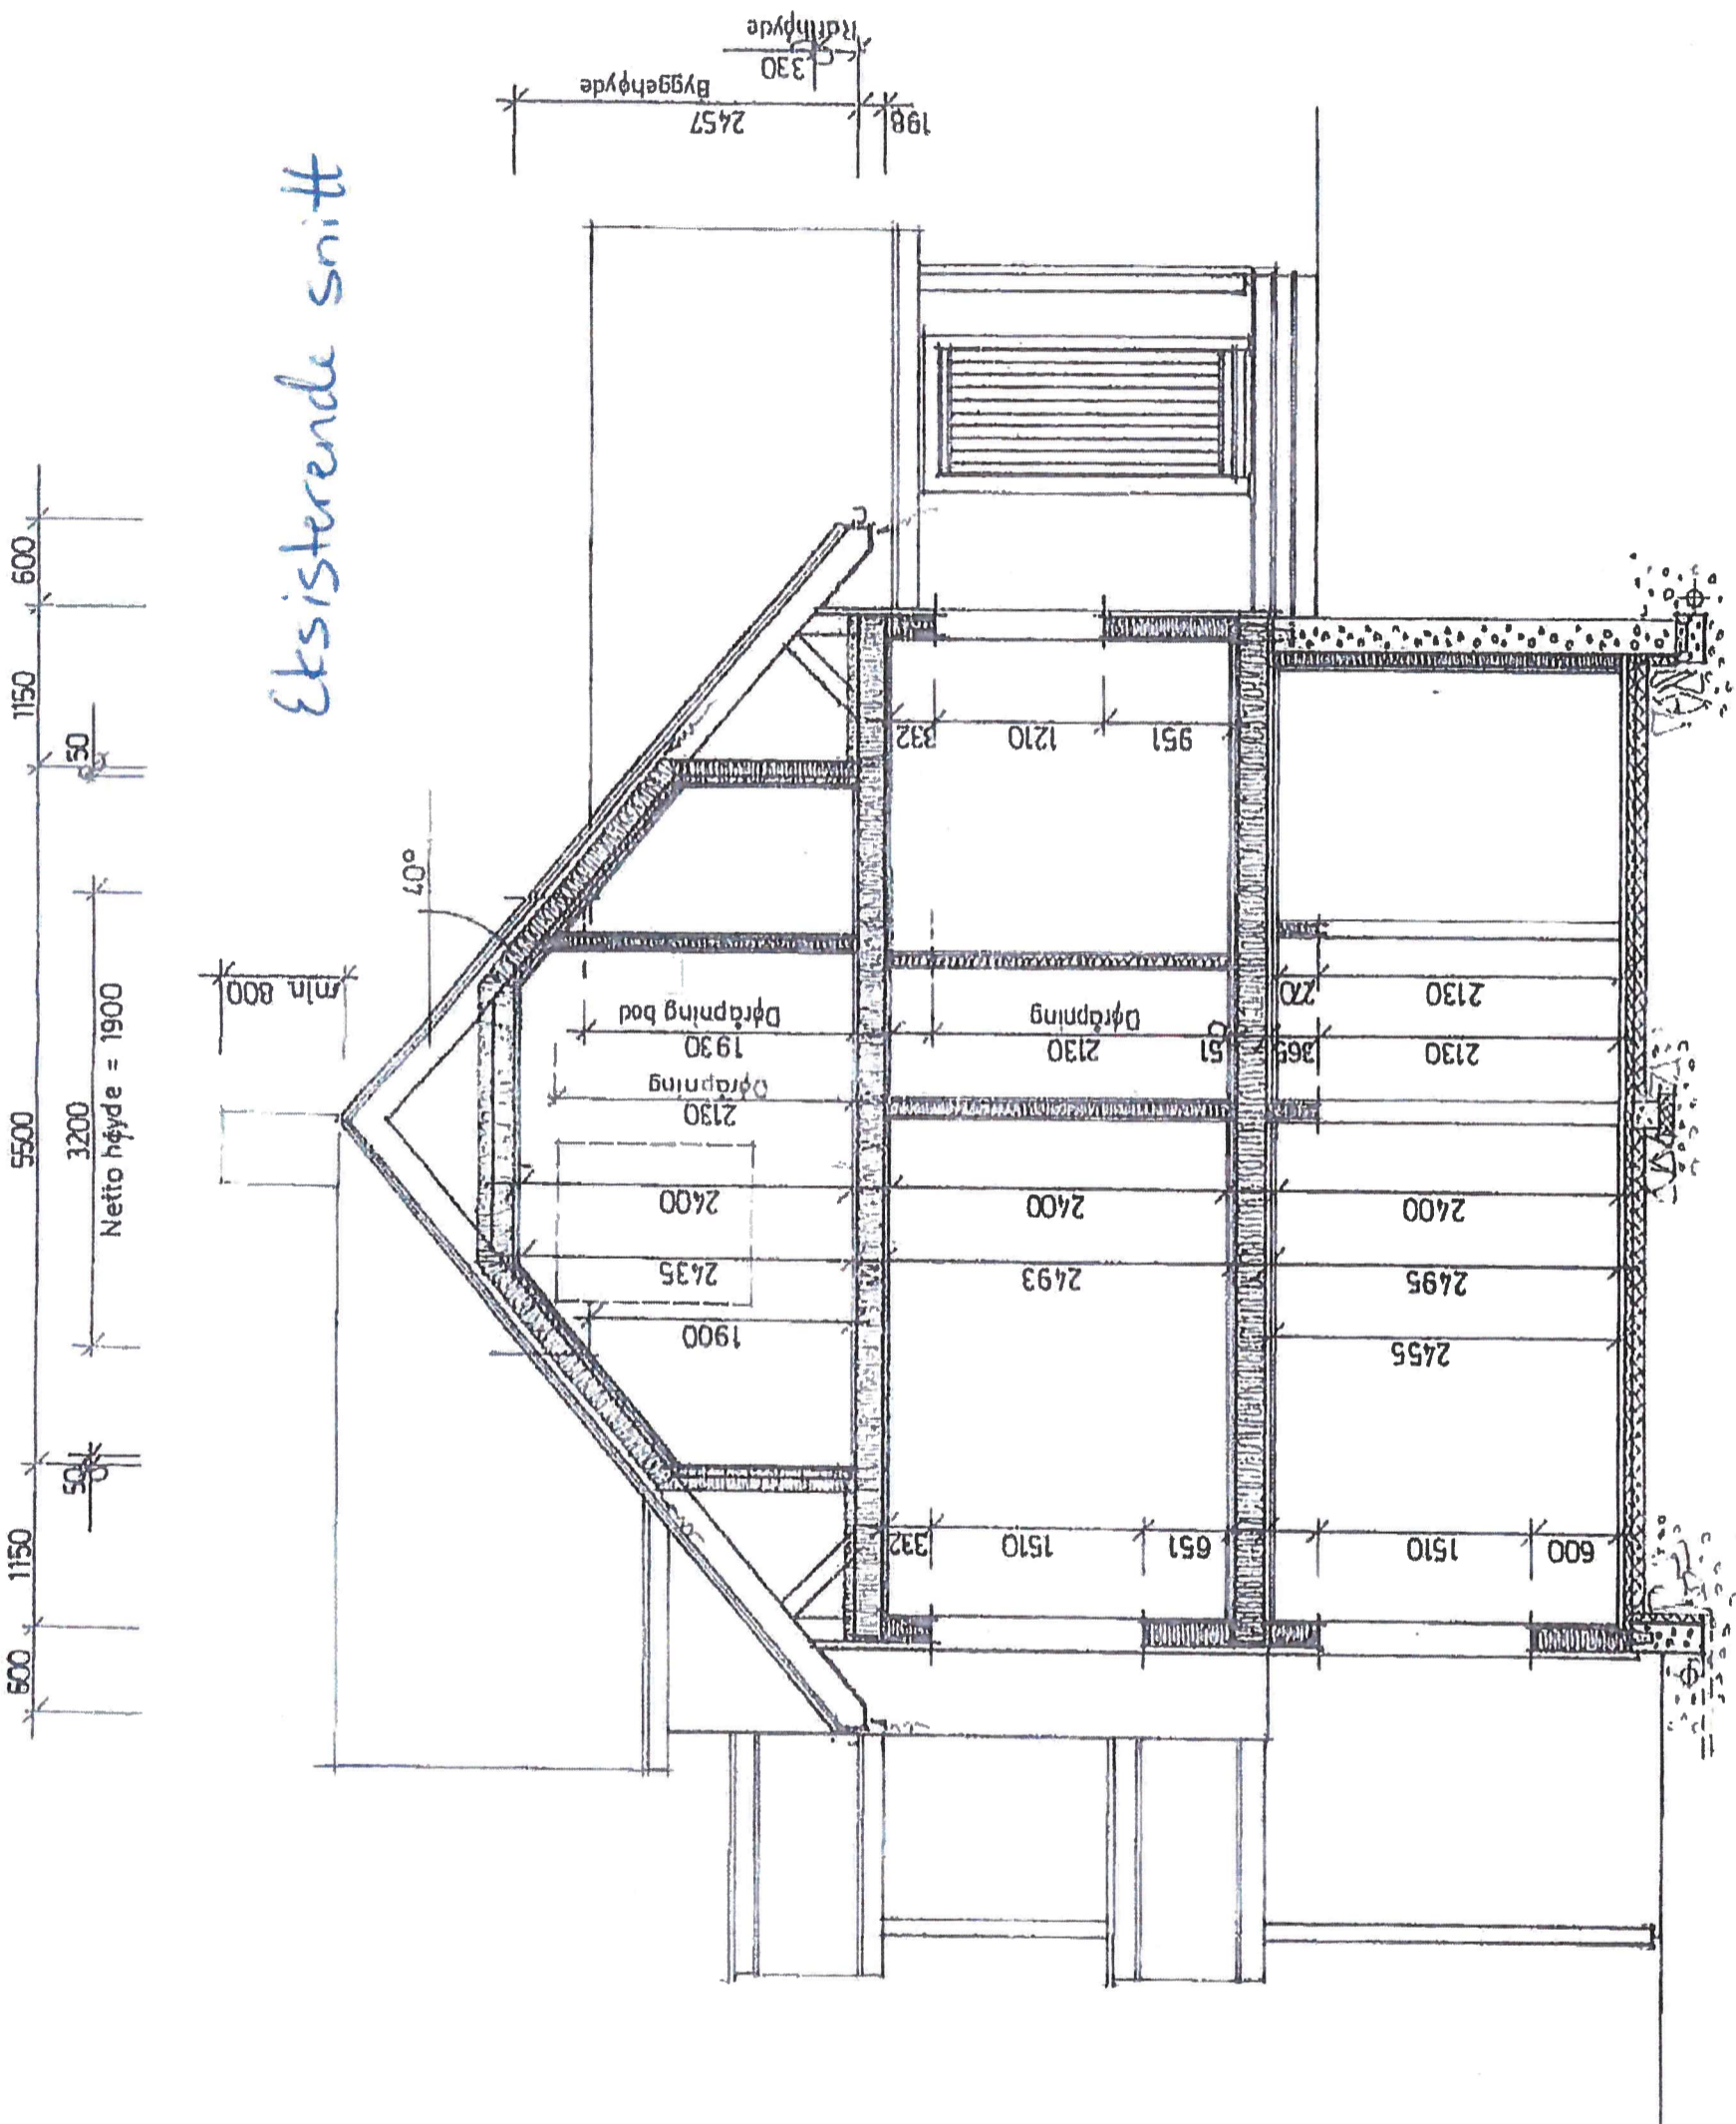

Tilskriver: Kenneth Larsen			
Tegning: EKSISTERENDE SNITT, EINEBUSTAD			
Dato: 22.12.2001	Konstr./Tegnet: Målestokk: 1:50	Tegn nr.: E6	
Rev: 00.00.0000	G.nr/B.nr: 188/731	Kommune: Lindås	
Kållås & Sønn byggevarehandel AS Sauvagen 83, 5915 Hjelmas Tlf 56353370, Faks 56353481			