

Med hilsen

Olav Finne
Avdelingsdirektør

Sindre Lillebø

Vedlegg: 1


Kopi

Hordaland fylkeskommune – Samferdsleavdelinga, Postboks 7900, 5020 BERGEN


Lindås kommune, Kvernhusmyrane 20, 5914 ISDALSTØ


Hordaland politidistrikt, Hordaland politidistrikt, Felles operativ enhet, Postboks 285 sentrum, 5804 BERGEN

Dokumentet er godkjent elektronisk og har derfor ingen håndskrevne signaturer.

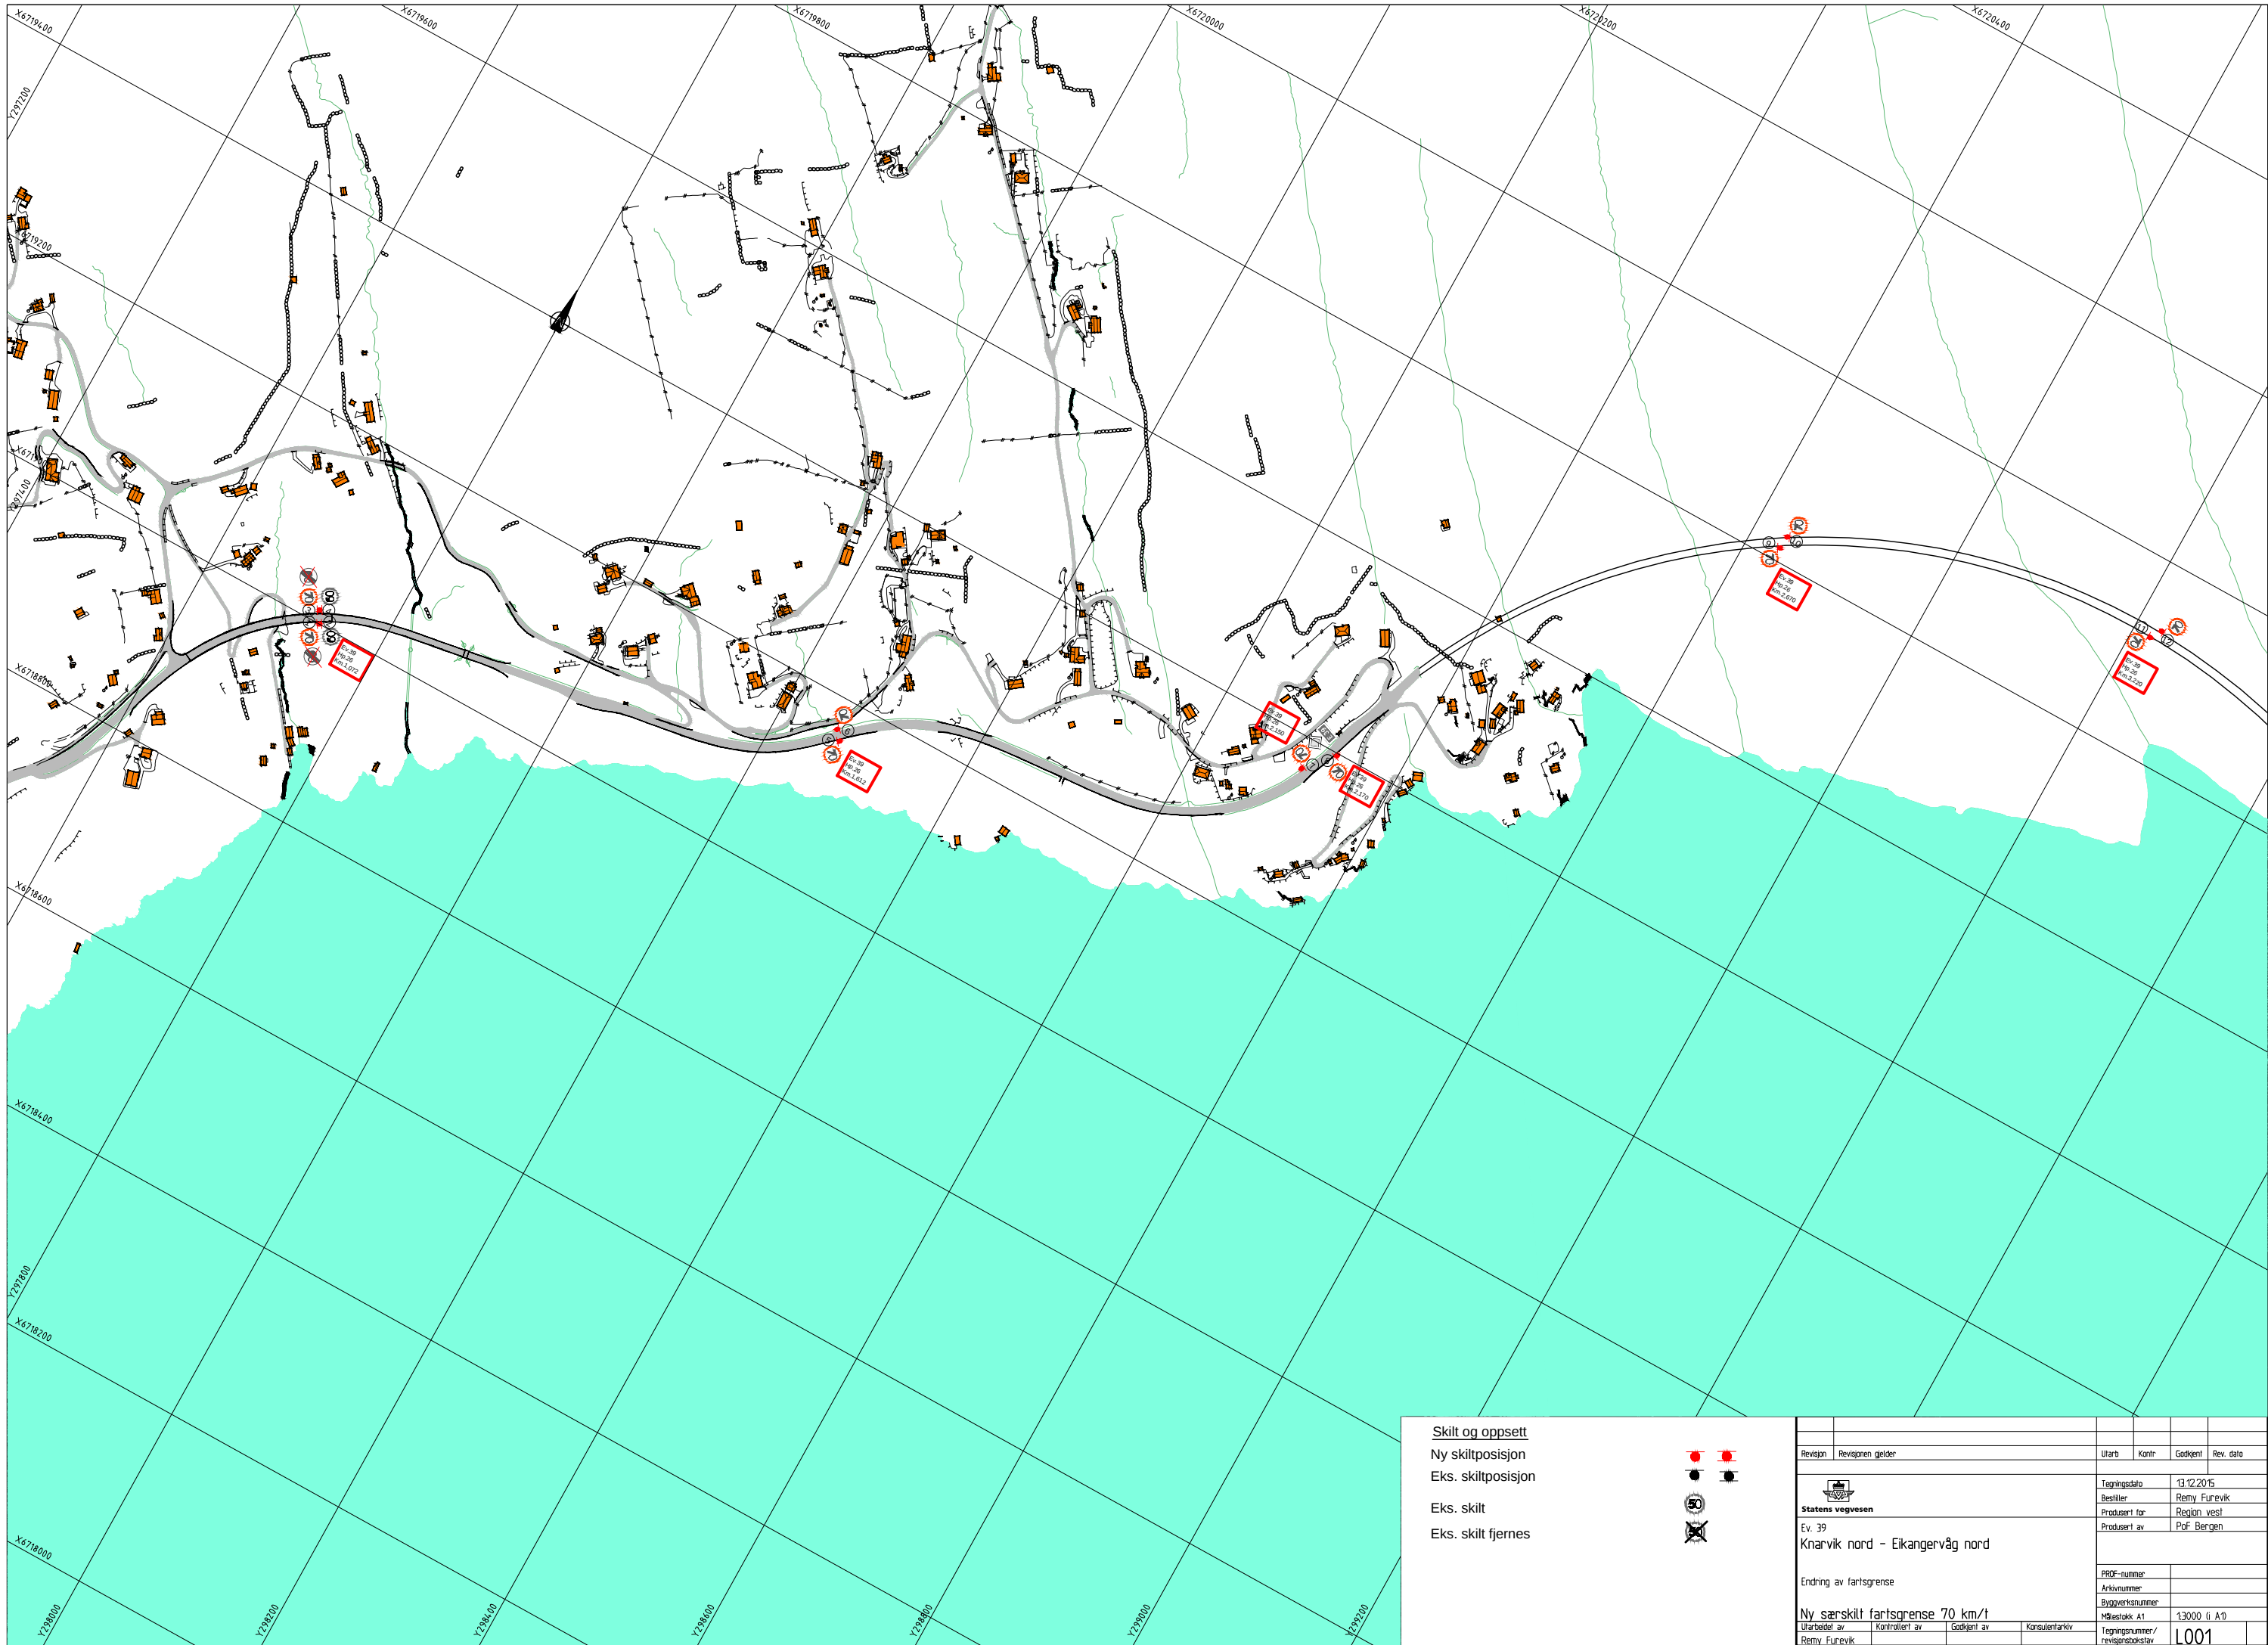

- Skilt og oppsett**
- Ny skiltposisjon 
 - Eks. skiltposisjon 
 - Eks. skilt 
 - Eks. skilt fjernes 

| Revisjon | Revisjonen gjelder | Utlarb | Kontr | Godkjent | Rev. dato |
|--|--------------------|---|----------------|----------|-----------|
| | | | | | |
|  Statens vegvesen Ev. 39 Knarvik nord - Eikangervåg nord | | Tegningsdato 13.12.2015 Bestiller Remy Furevik Produsert for Region vest Produsert av PoF Bergen | | | |
| Endring av fartsgrense Ny særskilt fartsgrense 70 km/t | | PROJ-nummer Arkivnummer Byggeværksnummer Målestokk A1 1:3000 (i A1) Tegningsnummer/ revisjonsbokstav L001 | | | |
| Utarbeidet av | Kontrollert av | Godkjent av | Konsulentarkiv | | |
| Remy Furevik | | | | | |

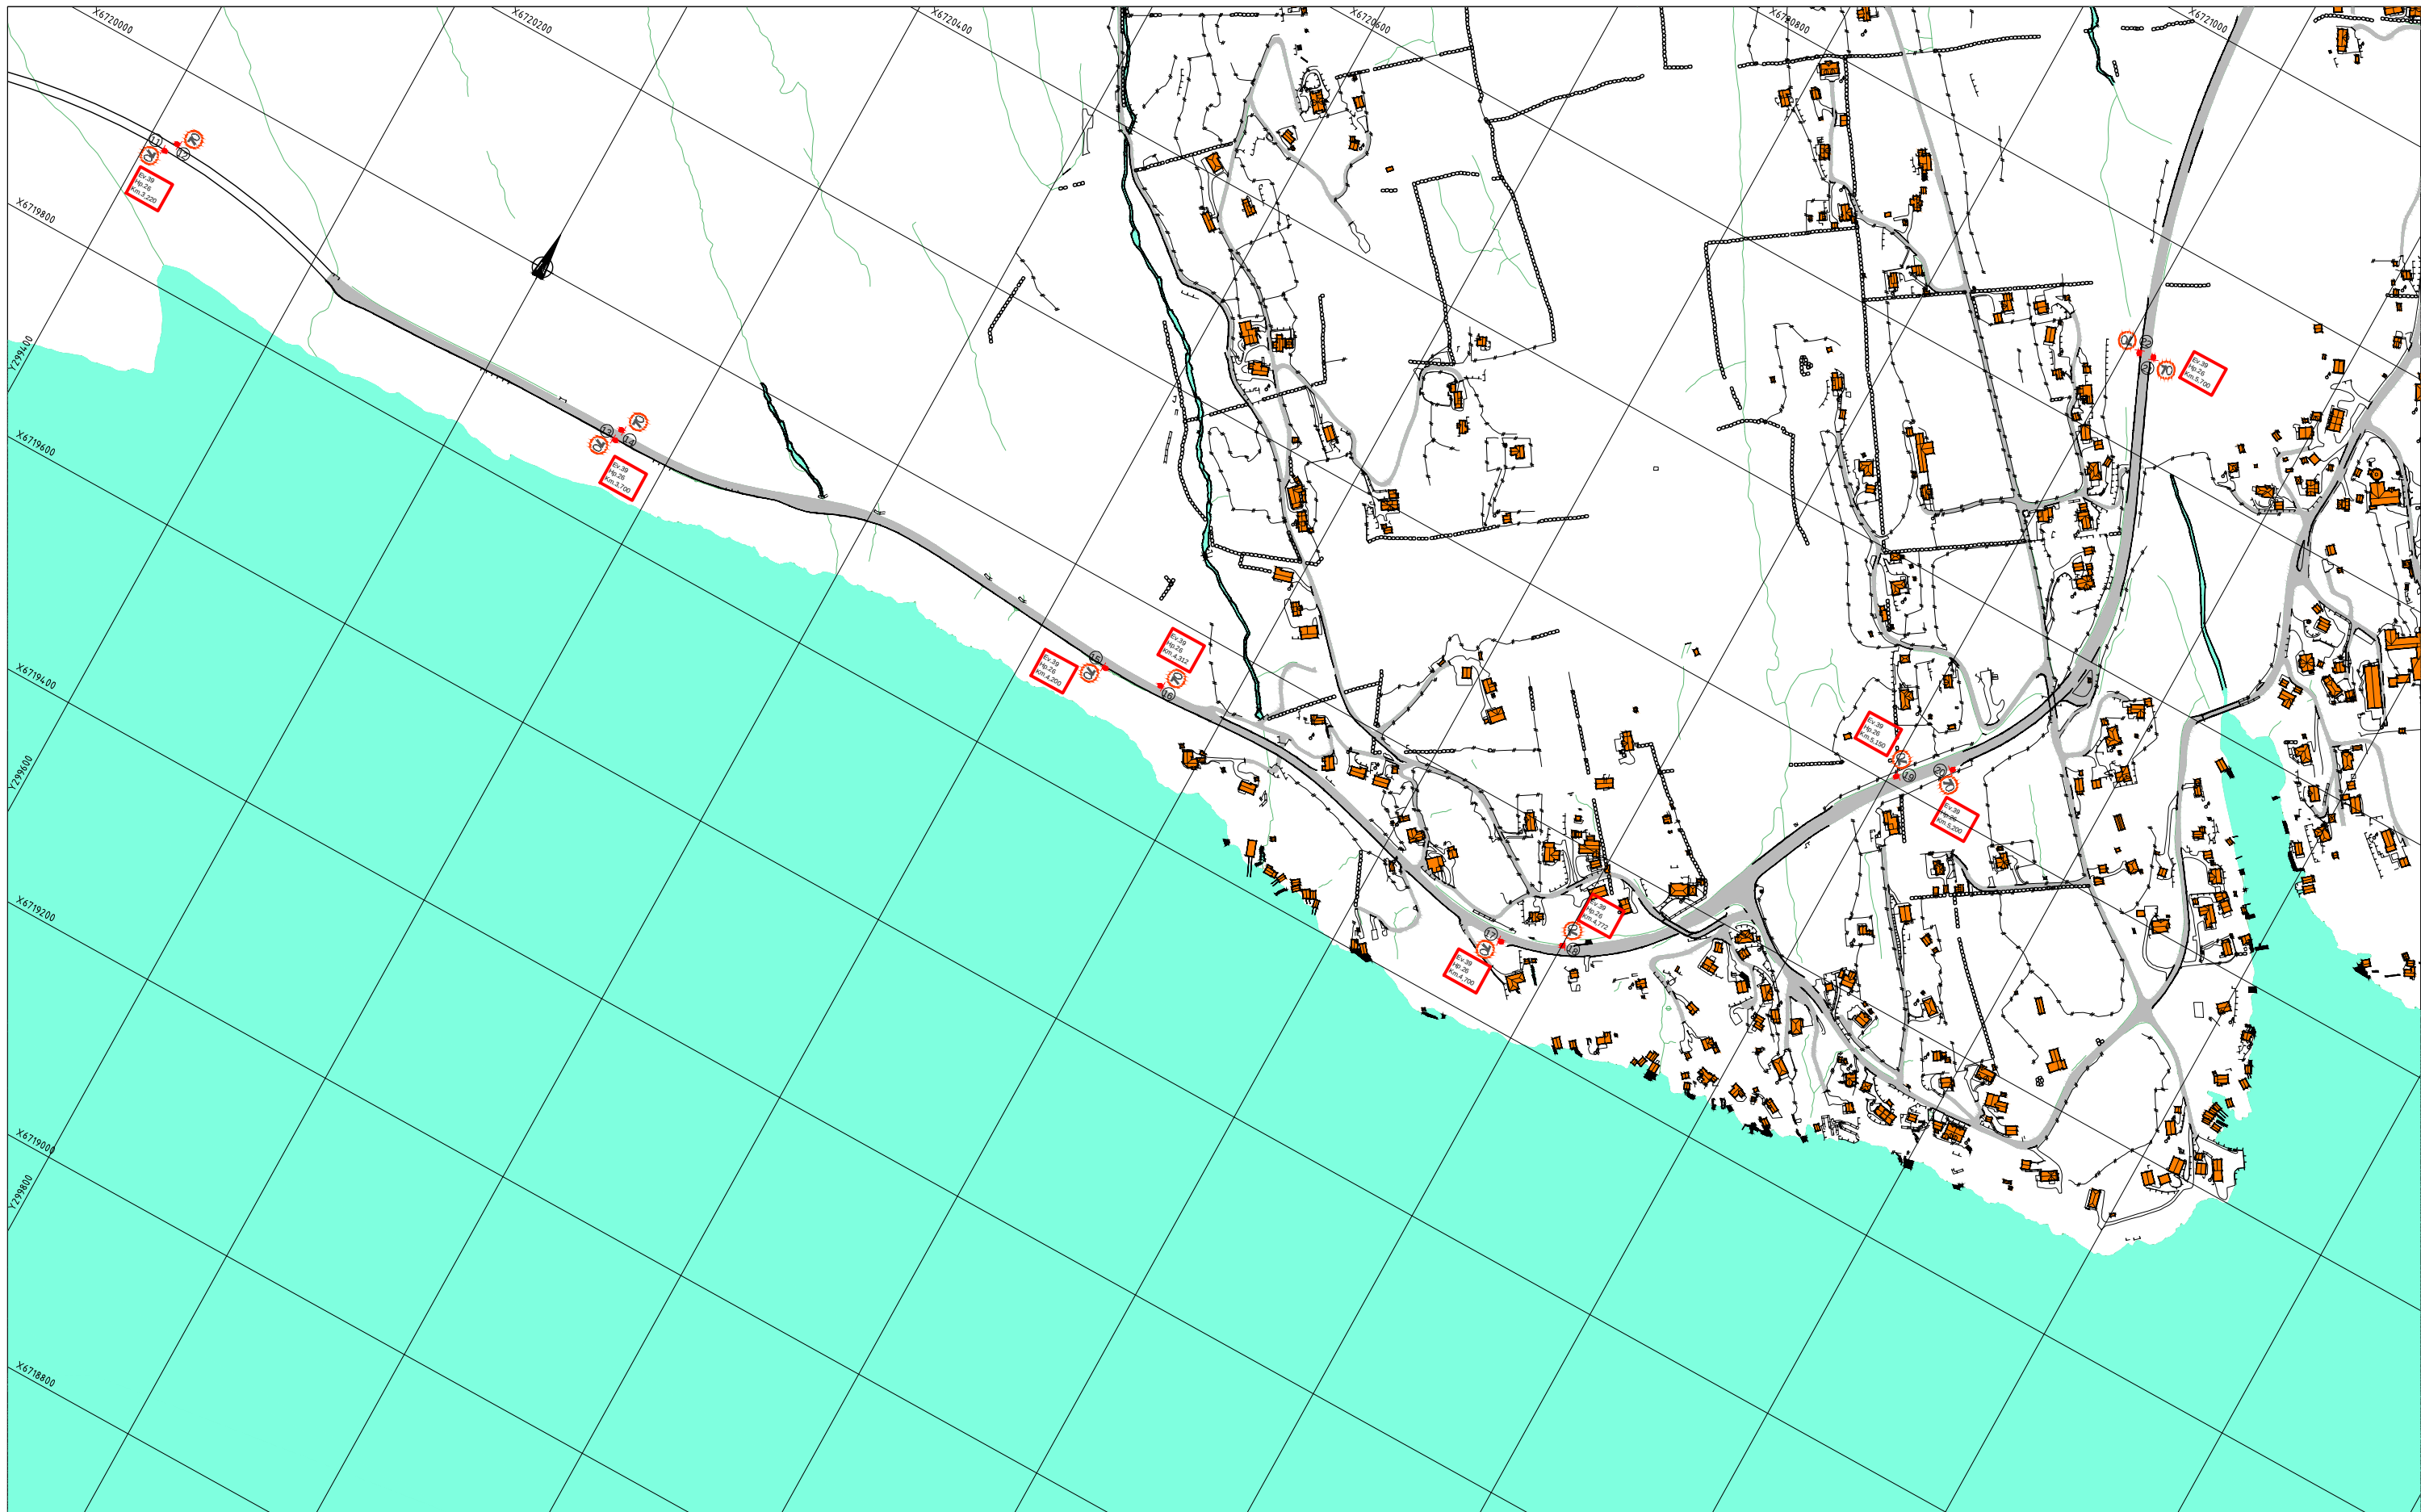


Skilt og oppsett

- Ny skiltposisjon
- Eks. skiltposisjon
- Eks. skilt
- Eks. skilt fjernes



| Revisjon | Revisjonen gjelder | Utlarb | Kontr | Godkjent | Rev. dato |
|---------------------------------|--------------------|------------------|-------|------------------|-----------|
| | | | | | |
| | | Tegningsdato | | 13.12.2015 | |
| Ev. 39 | | Bestiller | | Remy Furevik | |
| Knarvik nord - Eikangervåg nord | | Produsert for | | Region vest | |
| | | Produsert av | | PoF Bergen | |
| Endring av fartsgrense | | PROF-nummer | | | |
| Ny særskilt fartsgrense 70 km/t | | Arkivnummer | | | |
| Utarbeidet av | | Byggeværksnummer | | | |
| Remy Furevik | | Målestokk A1 | | 13000 (i A1) | |
| Kontrollert av | | Tegningsnummer/ | | revisjonsbokstav | |
| | | | | L002 | |

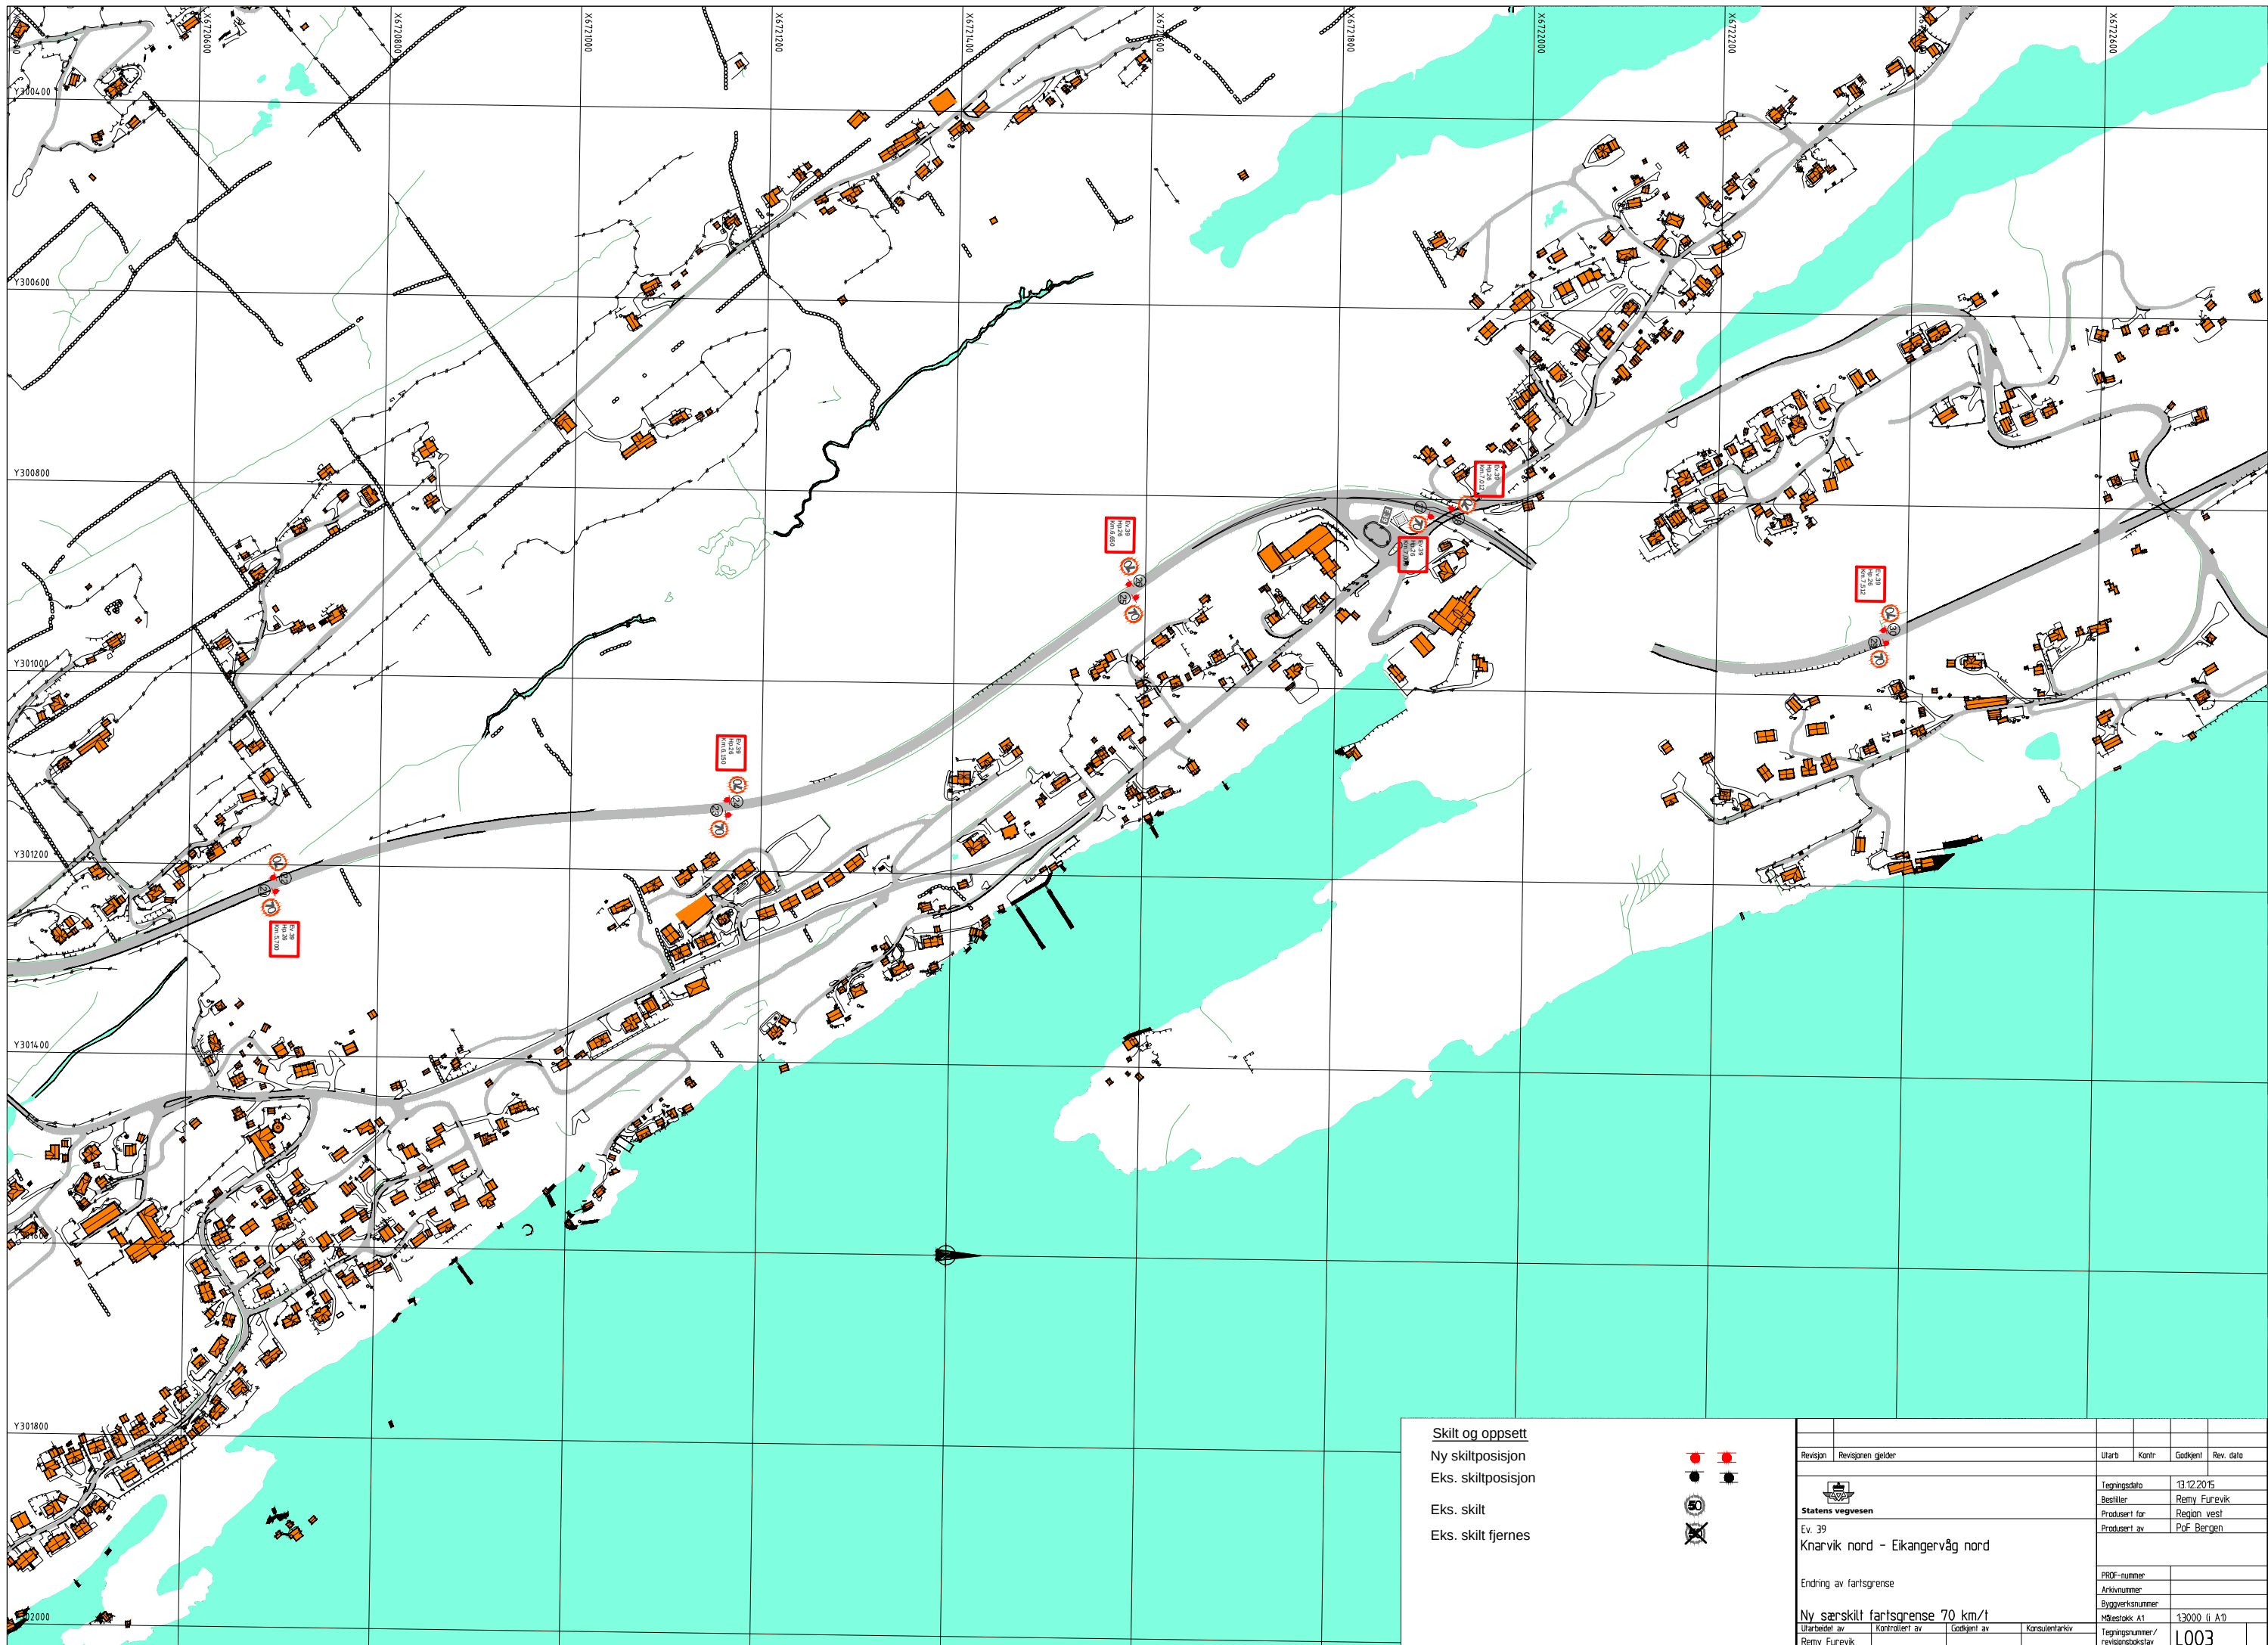


Skilt og oppsett

Ny skiltposisjon
 Eks. skiltposisjon

Eks. skilt
 Eks. skilt fjernes


| Revisjon | Revisjonen gjelder | Utlarb | Kontr | Godkjent | Rev. dato |
|---|--------------------|---|----------------|---|-----------|
| | | | | | |
| Statens vegvesen Ev. 39 Knarvik nord - Eikangervåg nord | | Tegningsdato 13.12.2015 Bestiller Remy Furevik Produsert for Region vest Produsert av PoF Bergen | | | |
| Endring av fartsgrense Ny særskilt fartsgrense 70 km/t | | PROF-nummer Arkivnummer Byggevaksnummer Målestokk A1 1:3000 (i A1) | | | |
| Utarbeidet av Remy Furevik | Kontrollert av | Godkjent av | Konsulentarkiv | Tegningsnummer/ revisjonsbokstav L003 | |

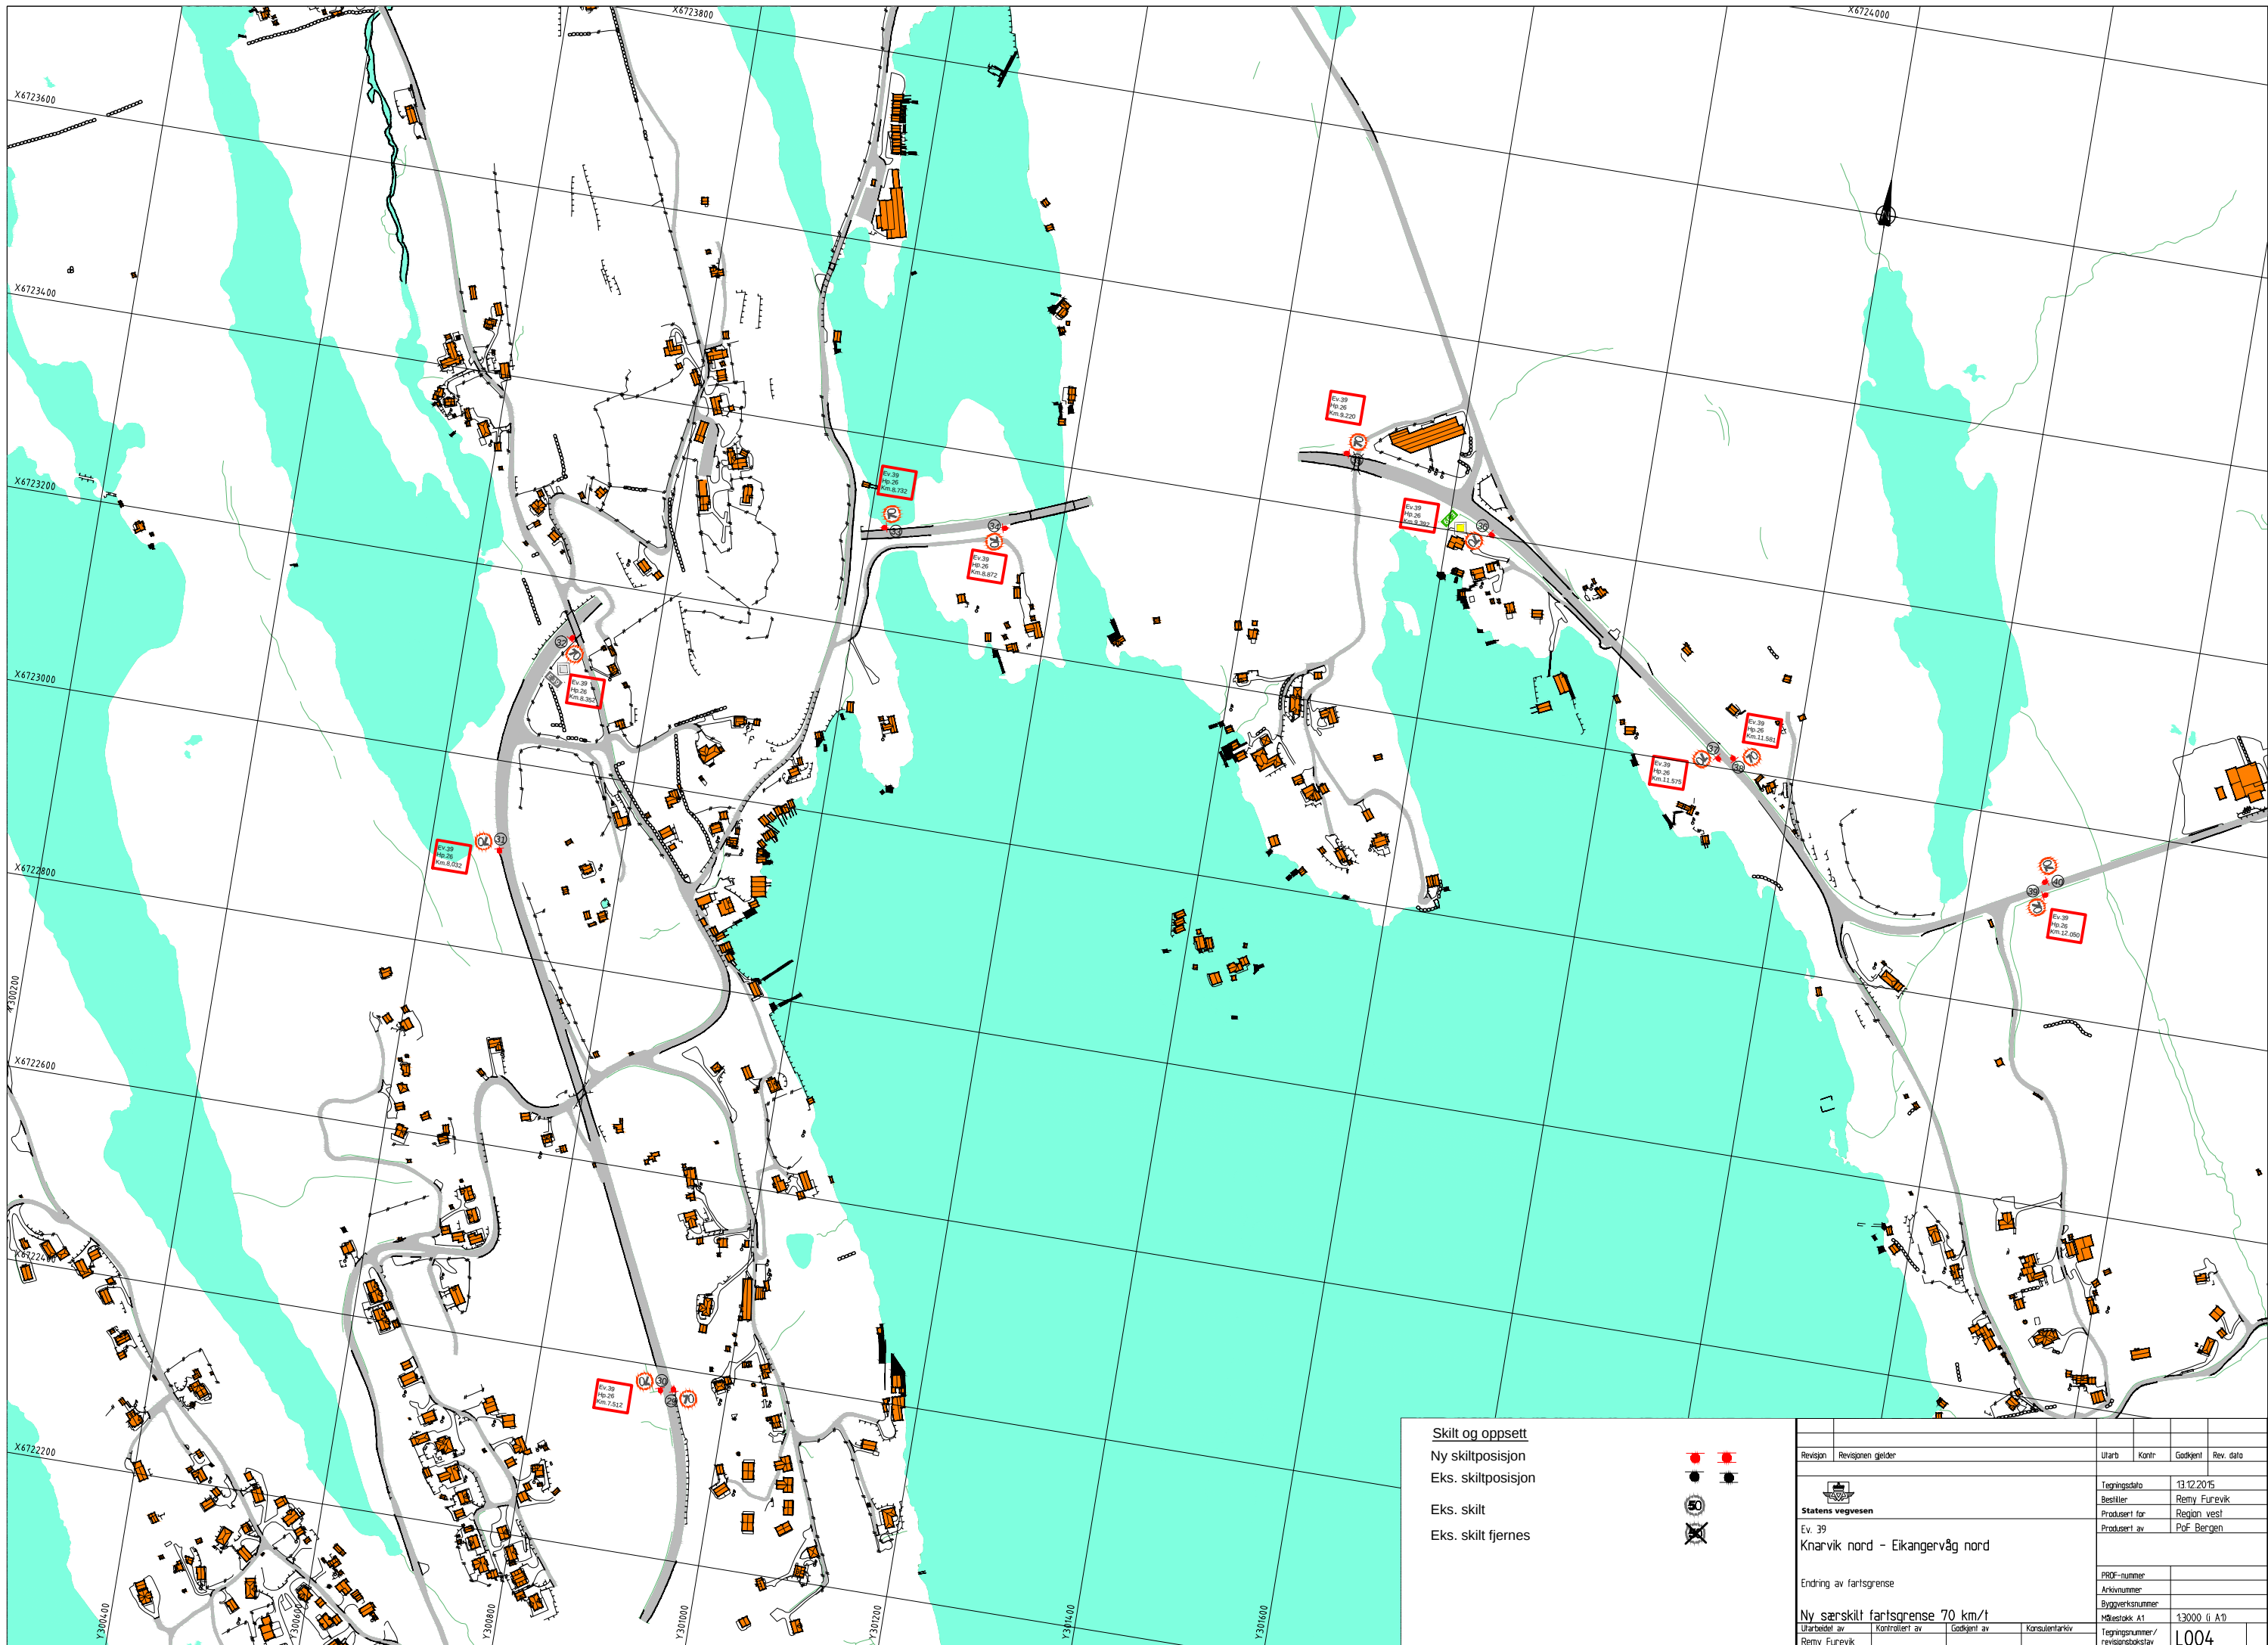


- Skilt og oppsett
- Ny skiltposisjon
 - Eks. skiltposisjon
 - Eks. skilt
 - Eks. skilt fjernes




| | | | | | |
|---------------------------------|--------------------|------------------|-----------------|--------------|------------------|
| Revisjon | Revisjonen gjelder | Utlært | Kontr. | Godkjent | Rev. dato |
| | | Tegningsdato | | 13.12.2015 | |
| Ev. 39 | | Bestiller | | Remy Furevik | |
| Knarvik nord - Eikangervåg nord | | Prosjekt for | | Region vest | |
| | | Prosjekt av | | PoF Bergen | |
| Endring av fartsgrense | | PROF-nummer | | | |
| Ny særskilt fartsgrense 70 km/t | | Arkivnummer | | | |
| Utarbeidet av | | Byggeværksnummer | | | |
| Remy Furevik | | Målestokk A1 | | 13000 (i A1) | |
| Kontrollert av | Godkjent av | Konsulentarkiv | Tegningsnummer/ | | revisjonsbokstav |
| | | | L004 | | |

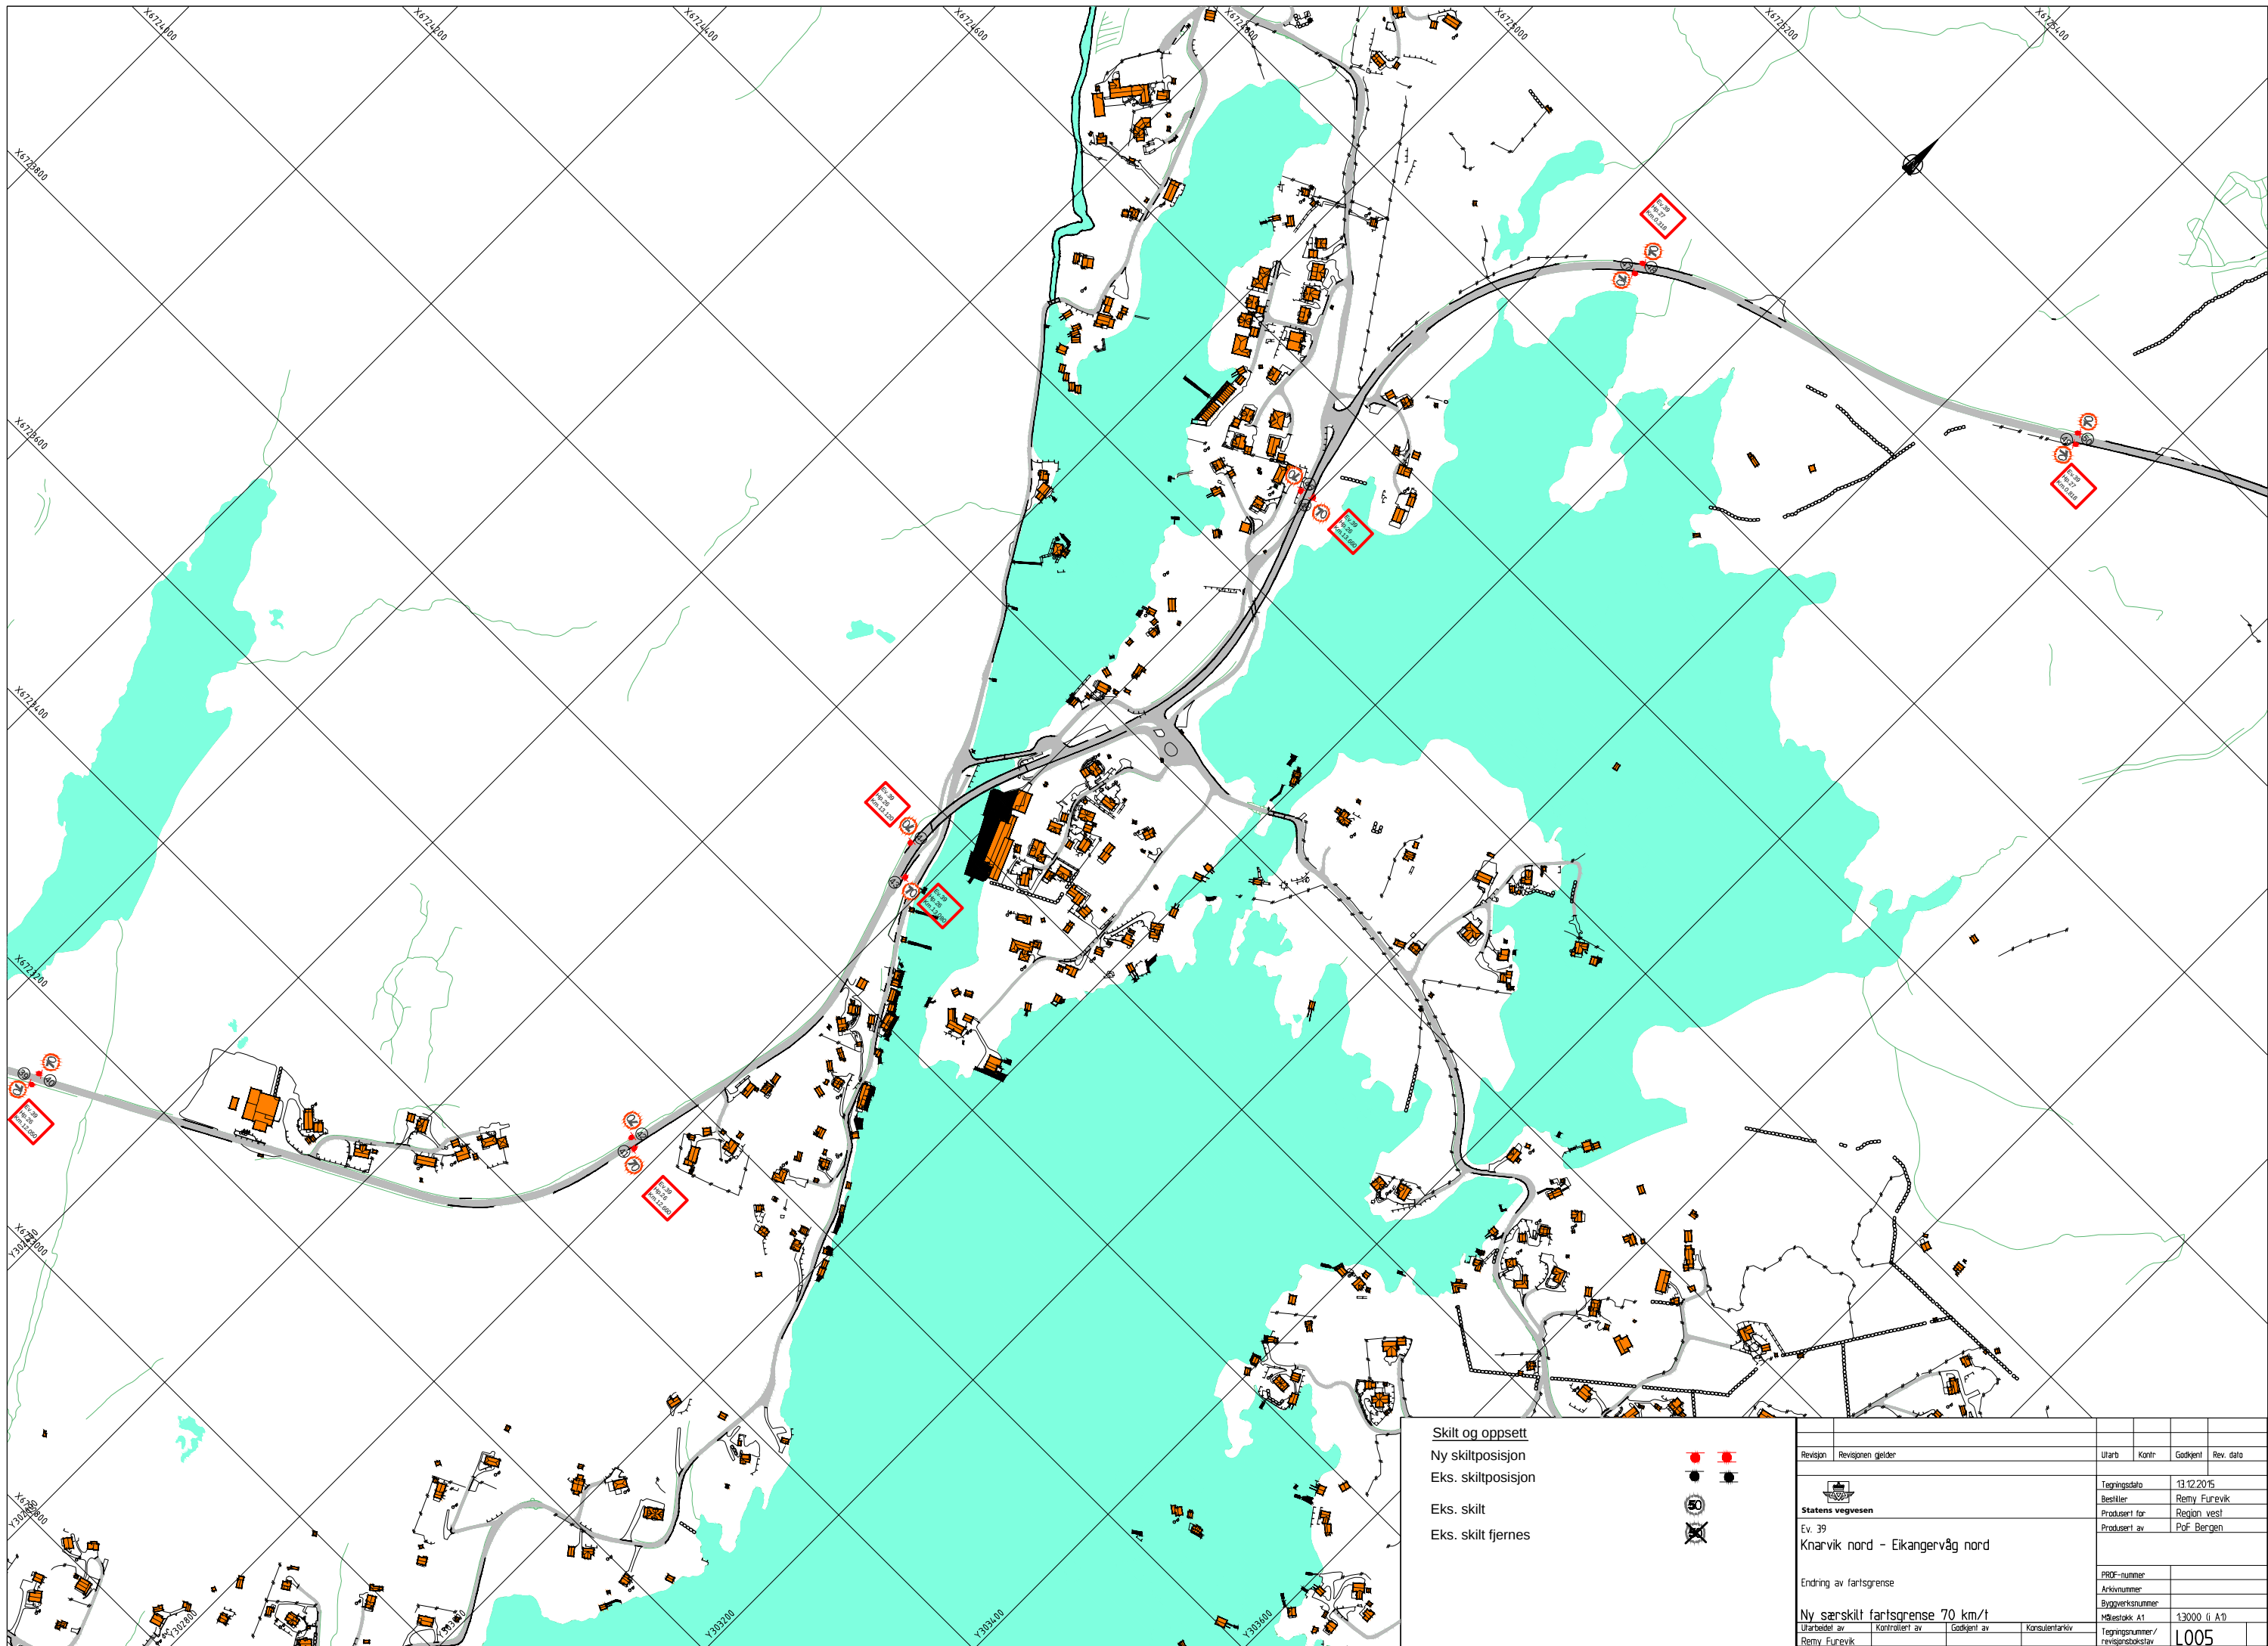


- Skilt og oppsett**
- Ny skiltposisjon 
 - Eks. skiltposisjon 
 - Eks. skilt 
 - Eks. skilt fjernes 

| | | | | | |
|--|--------------------|--------------|----------------|------------------|-----------|
| Revisjon | Revisjonen gjelder | Utlarb | Kontr | Godkjent | Rev. dato |
|  Statens vegvesen Ev. 39 Knarvik nord - Eikangervåg nord | | Tegningsdato | 13.12.2015 | | |
| Endring av fartsgrense | | Bestiller | Remy Furevik | | |
| Ny særskilt fartsgrense 70 km/t | | Prosjekt for | Region vest | | |
| Utarbeidet av | Kontrollert av | Godkjent av | Konsulentarkiv | PRØF-nummer | |
| Remy Furevik | | | | Arknnummer | |
| | | | | Byggeværksnummer | |
| | | | | Målestokk A1 | |
| | | | | Tegningsnummer/ | |
| | | | | revisjonsbokstav | |
| | | | | 13000 (i A1) | |
| | | | | L005 | |

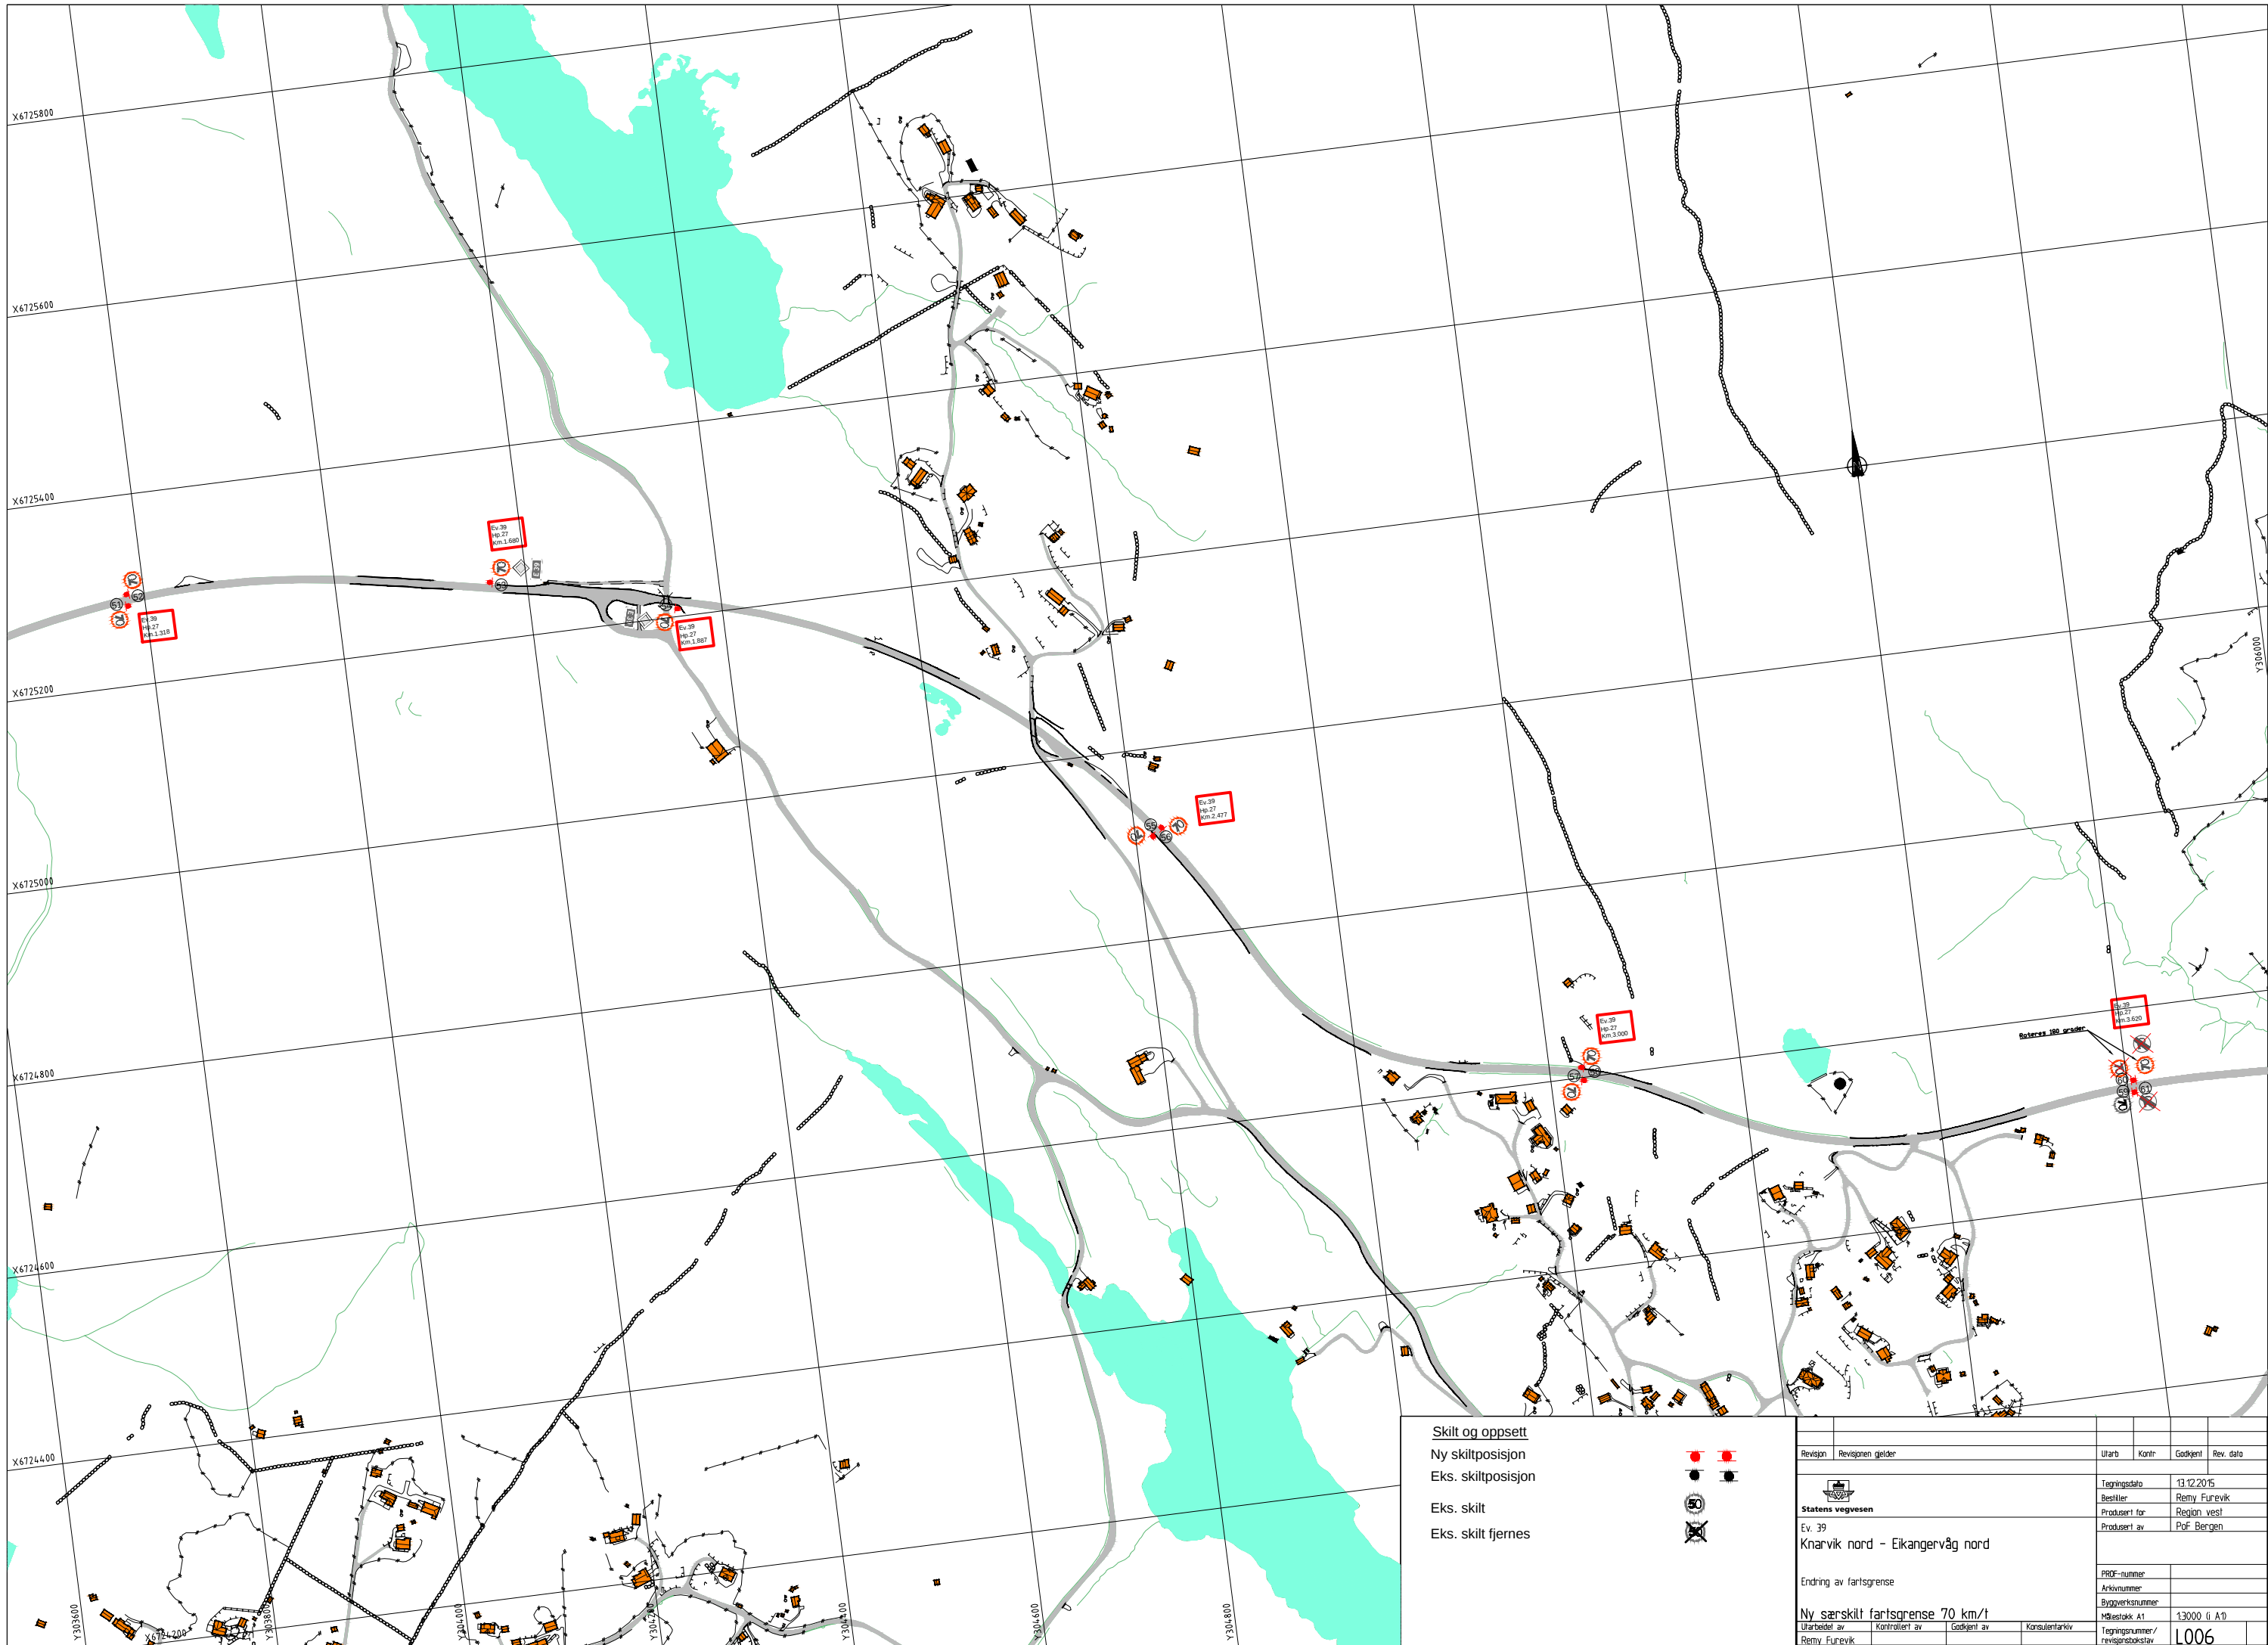

- Skilt og oppsett**
- Ny skiltposisjon
 - Eks. skiltposisjon
 - Eks. skilt
 - Eks. skilt fjernes

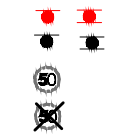

| Revisjon | Revisjonen gjelder | Utlarb | Kontr | Godkjent | Rev. dato |
|---------------------------------|--------------------|-----------------|-------|------------------|-----------|
| | | | | | |
| | | Tegningsdato | | 13.12.2015 | |
| Ev. 39 | | Bestiller | | Remy Furevik | |
| Knarvik nord - Eikangervåg nord | | Prosjekt for | | Region vest | |
| | | Prosjekt av | | PoF Bergen | |
| Endring av fartsgrense | | PROF-nummer | | | |
| Ny særskilt fartsgrense 70 km/t | | Arkivnummer | | | |
| Utarbeidet av | | Byggverksnummer | | | |
| Remy Furevik | | Målestokk A1 | | 13000 (i A1) | |
| Kontrollert av | | Tegningsnummer/ | | revisjonsbokstav | |
| Godkjent av | | Konsulentarkiv | | L006 | |

SKILTOVERSIKT

| POSISJONSNUMMER | SKILTTEGNING | SKILT NR. | STØRRELSE | FOLIEKLASSE | ANTALL NYE SKILT | HØYDE | Eks skilt Flyttes | Eks skilt Fjernes | MERKNAD |
|---|--------------|---------------|-----------|----------------------|------------------|--------------------------|-------------------|-------------------|---|
| ① ③ | | 362.70 | MS | 1 | 2 | 200cm | | 2 | 364.60 plater fjernes, og nye 362.70 plater monteres. |
| ② ④ | | 362.60 | | | | | | | |
| ⑦ ②⑦ ③② ③⑥ ⑤③ ⑤④ | E 39 | 362.70 206 | MS | 1 | 6 | 200cm til bunn skilt 206 | | | Eksisterende skiltstolpe fjernes, og ny stolpe 89mm etableres. Ny plate 362.70 plate monteres over eksisterende plater. |
| ⑤ ⑥ ⑧ ⑬ ⑭ ⑮ ⑯ ⑰ ⑱ ⑲ ⑳ ㉑ ㉒ ㉓ ㉔ ㉕ ㉖ ㉗ ㉘ ㉙ ㉚ ㉛ ㉜ ㉝ ㉞ ㉟ ㊱ ㊲ ㊳ ㊴ ㊵ ㊶ ㊷ ㊸ ㊹ ㊺ ㊻ ㊼ ㊽ ㊾ ㊿ ① ② ③ ④ | | 362.70 | MS | 1 | 44 | 200cm | | | Nye plater, stolper og godkjente fundamenter. |
| ⑨ ⑩ ⑪ ⑫ | | 362.70 | MS | Innvendig LED-belyst | 4 | 200cm | | | Monteres med horisontal-avstand på 1,0m fra asfaltkant |
| ⑤⑨ | | 362.70 | | | | | | | Ingen endring |
| ⑥⑩ | | 362.70 | | | | | | | 362.70 plate roteres 180 grader. Eksisterende 364.70 plate fjernes. |
| ⑥① | | 364.70 | | | | | | | 364.70 plate fjernes. |

| | | | | | |
|---|--------------------|------------------|----------------|-------------------------------------|-----------|
| Skilt og oppsett | | | | | |
| Ny skiltposisjon | | | | | |
| Eks. skiltposisjon | | | | | |
| Eks. skilt | | | | | |
| Eks. skilt fjernes | | | | | |
| Revisjon | Revisjonen gjelder | Utlarb | Kontr | Godkjent | Rev. dato |
| Statens vegvesen Ev. 39 Knarvik nord - Eikangervåg nord | | Tegningsdato | 13.12.2015 | | |
| | | Bestiller | Remy Furevik | | |
| | | Prosjekt for | Region vest | | |
| | | Prosjekt av | PoF Bergen | | |
| Endring av fartsgrense | | PROF-nummer | | | |
| | | Arkivnummer | | | |
| Ny særskilt fartsgrense 70 km/t | | Byggeværksnummer | | | |
| | | Målestokk A1 | 1:3000 (i A1) | | |
| Utarbeidet av | Kontrollert av | Godkjent av | Konsulentarkiv | Tegningsnummer/ revisjonsbokstav | L007 |
| Remy Furevik | | | | | |