


© Denne tegning må ikke kopieres eller benyttes ved foretagender som Mesterhus Norge eller utførende tegnekontor ikke medvirker i.

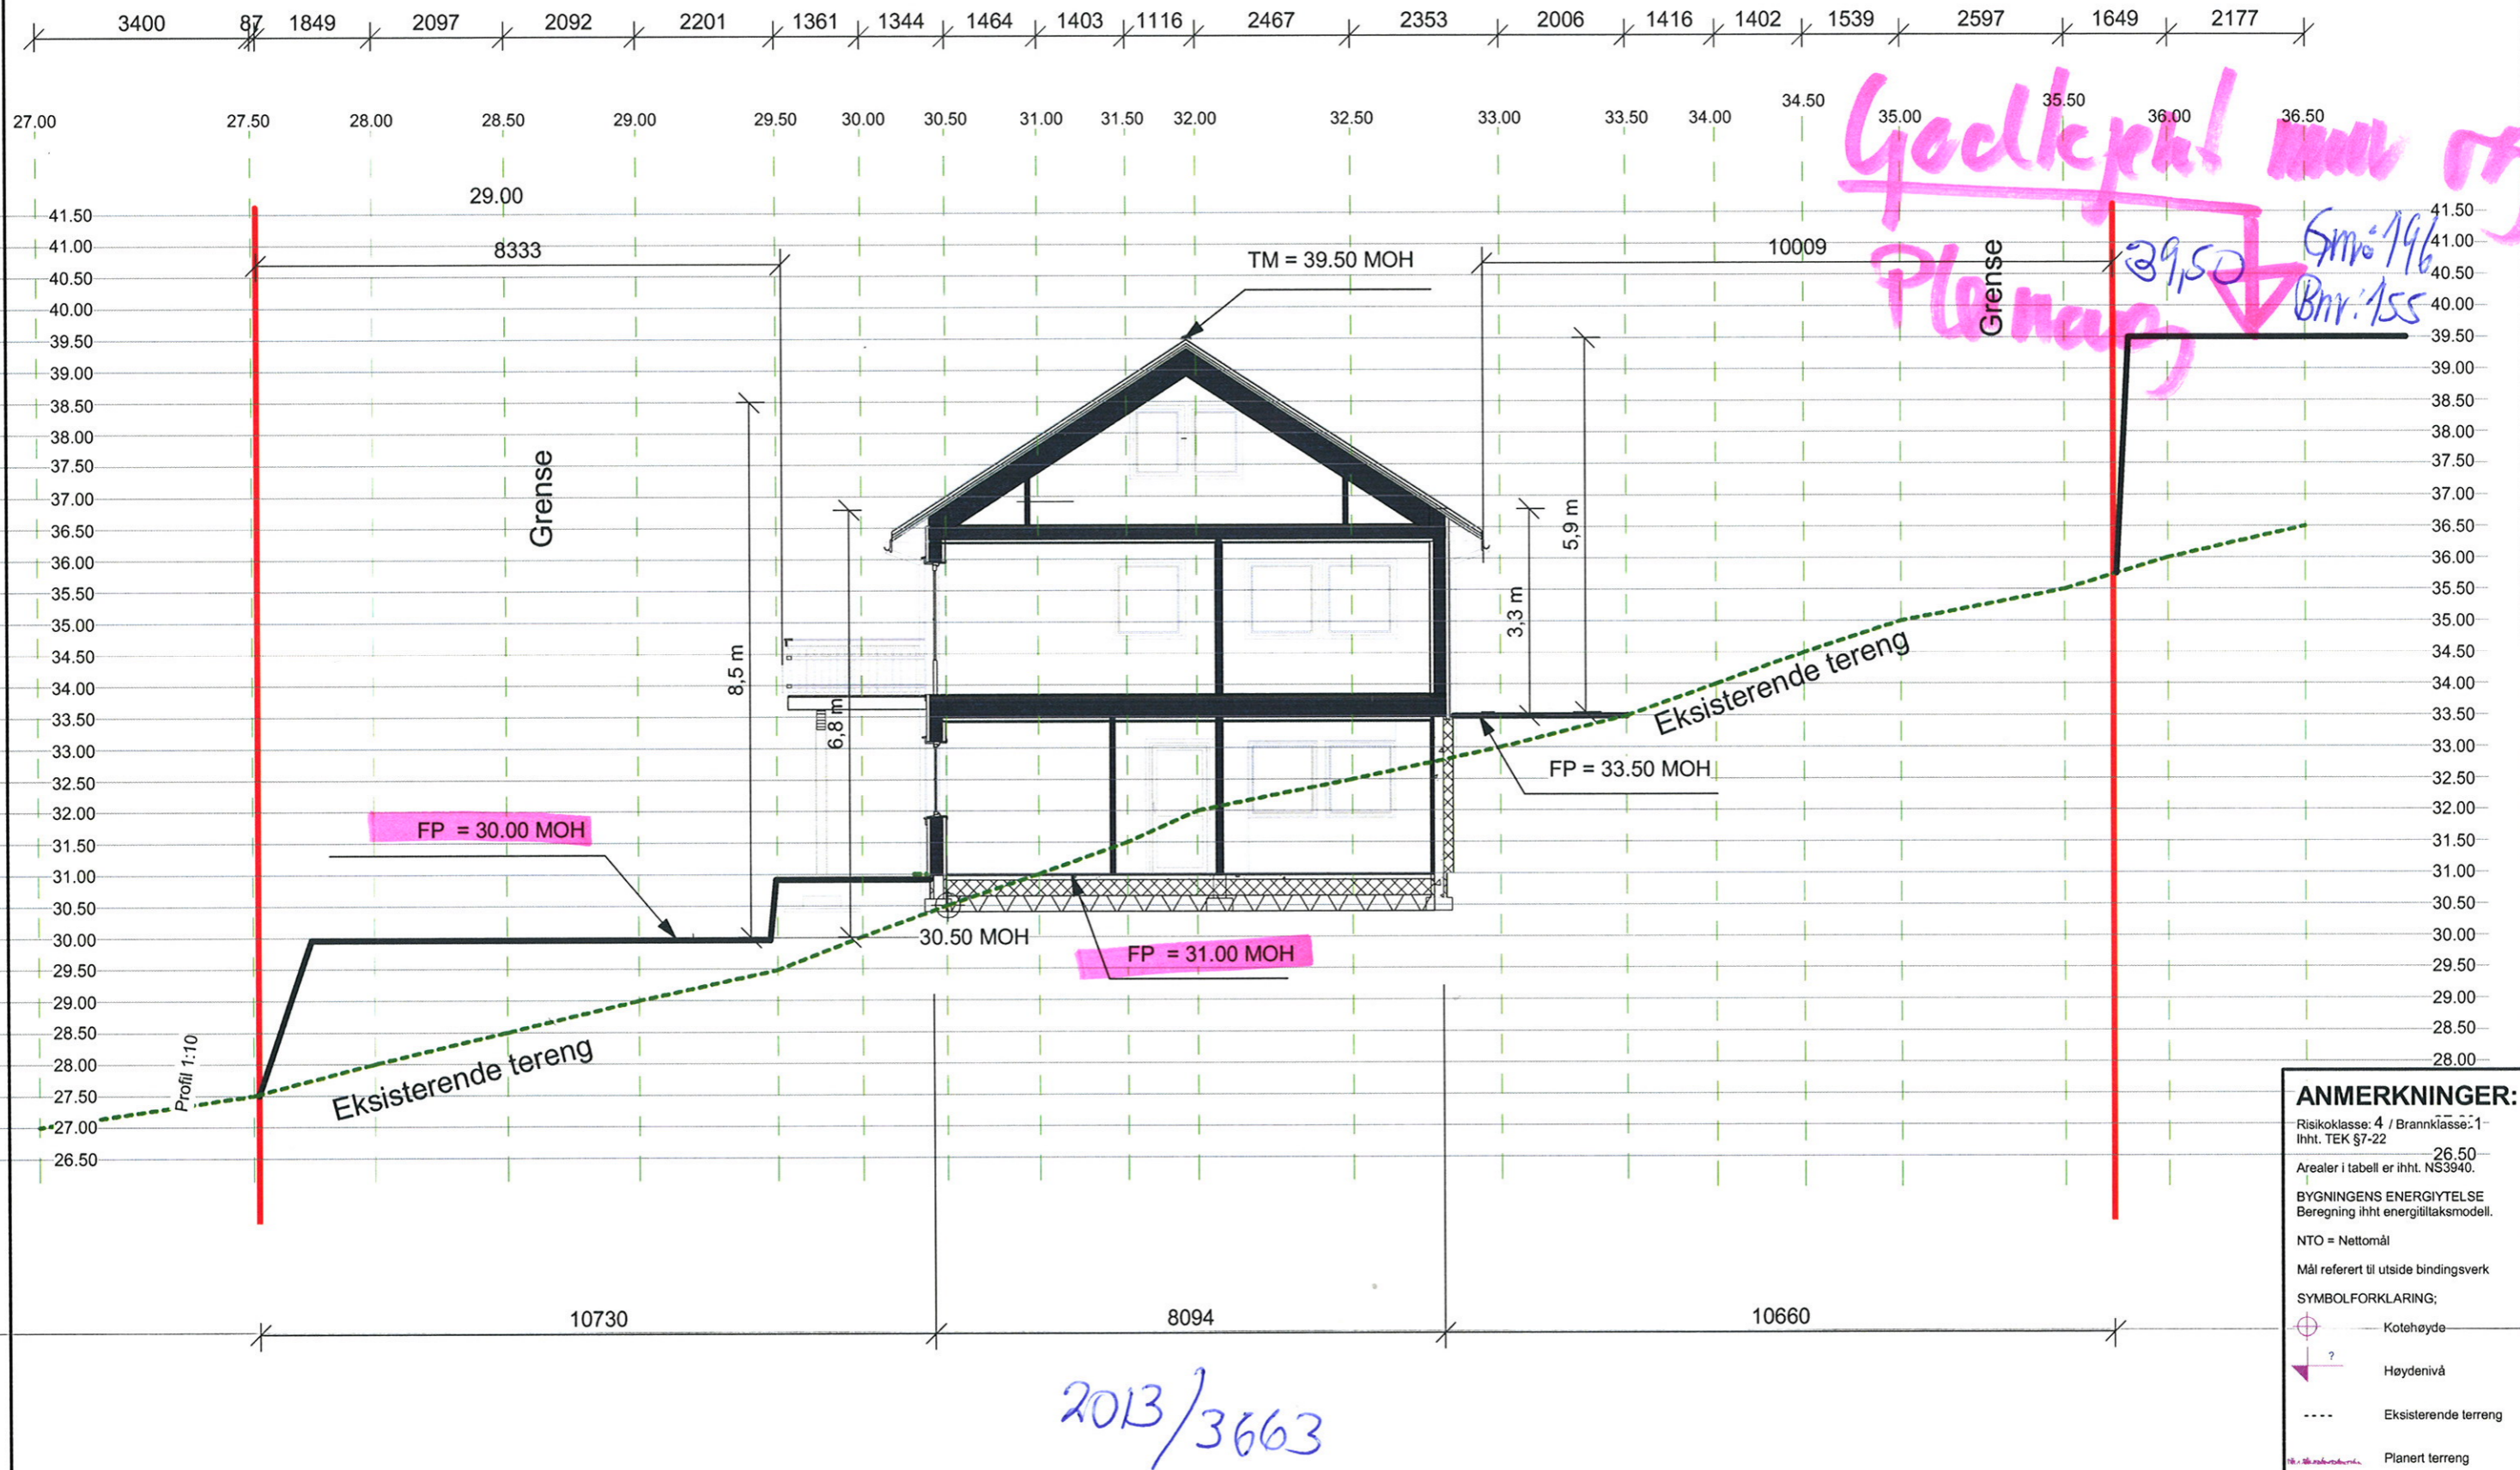

REV.	DATO:	REVISJON:	SIGN:
	02/14/14	Kunde revisjon	

BYGGEFIRMA
Nilsen & Andersen as
MESTERHUS

TILTAKSHAVER: **Tommy Fauske**
 BYGGEPLASS: Midtgård-Leknes
 G.nr/B.nr: **196/161**
 KOMMUNE: LINDÅS

Utarbeidet av:
 Byggefirma Nilsen & Andersen AS
 Salhusvegen 55
 5131 NYBORG
 firmapost@nilsenogandersen.no
 www.nilsenogandersen.no

TEGN, INNHOLD:
Tereng profil Snitt A-A 2

TILTAKSART: Enebolig
 MÅL: 1 : 100

PROSJEKT:
Grete Tomt 18

ARKITEKT: SB
 DATO: SB
 TEGN: SB
 PROSJEKT NR: **878**
 TEGN.NR: **01b**