



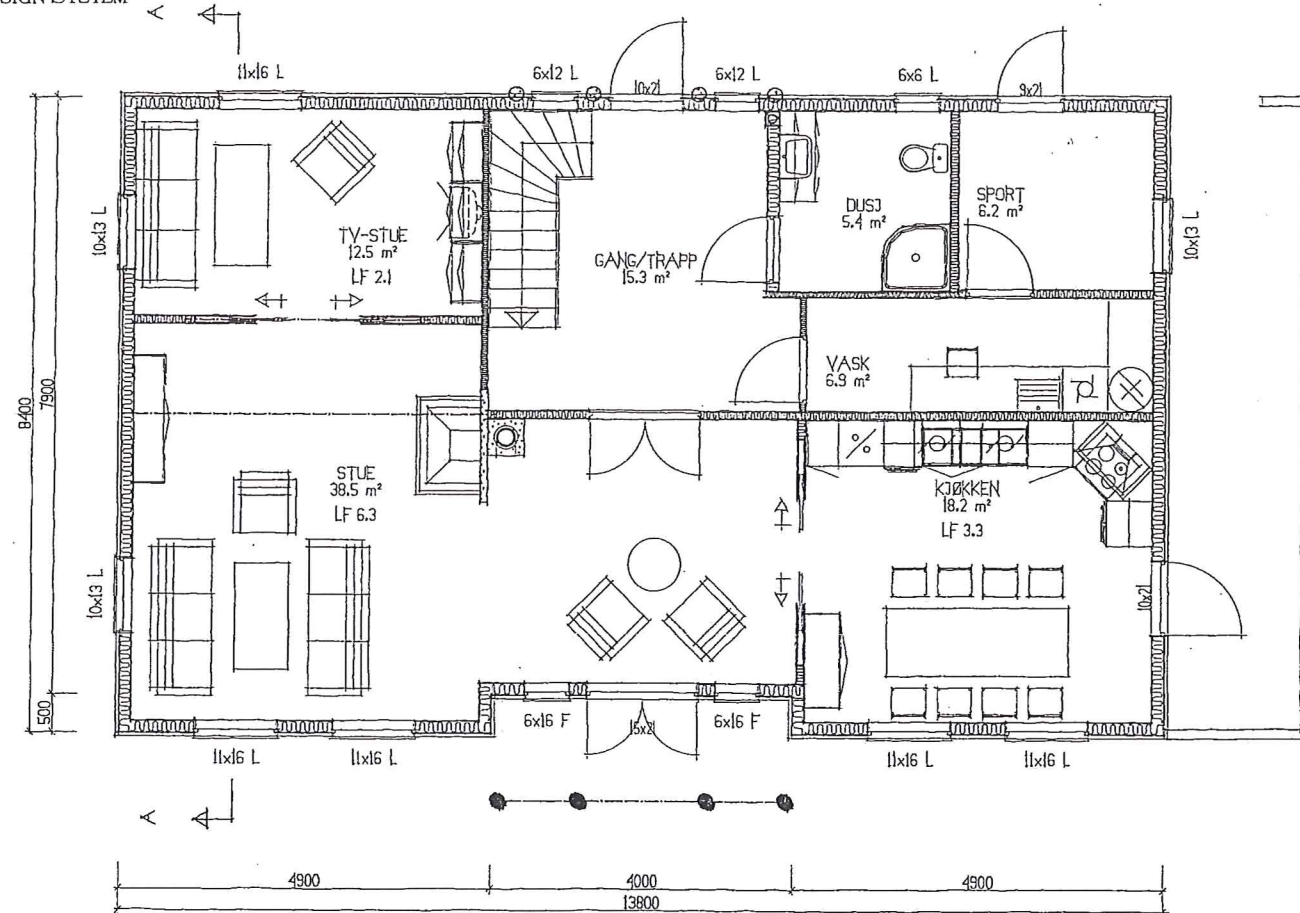


HOVEDPLAN

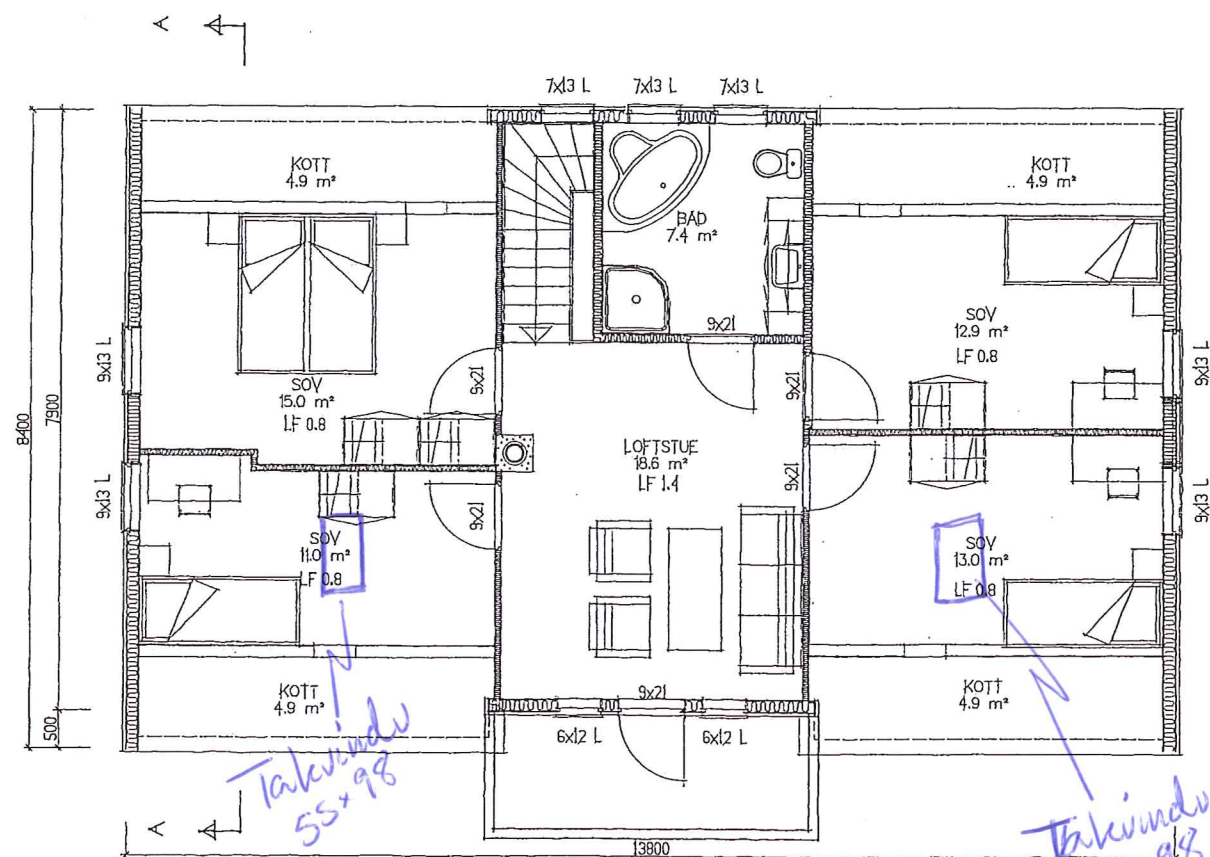

LOFTPLAN

Romareal på loft er målt helt ut til kneveggene

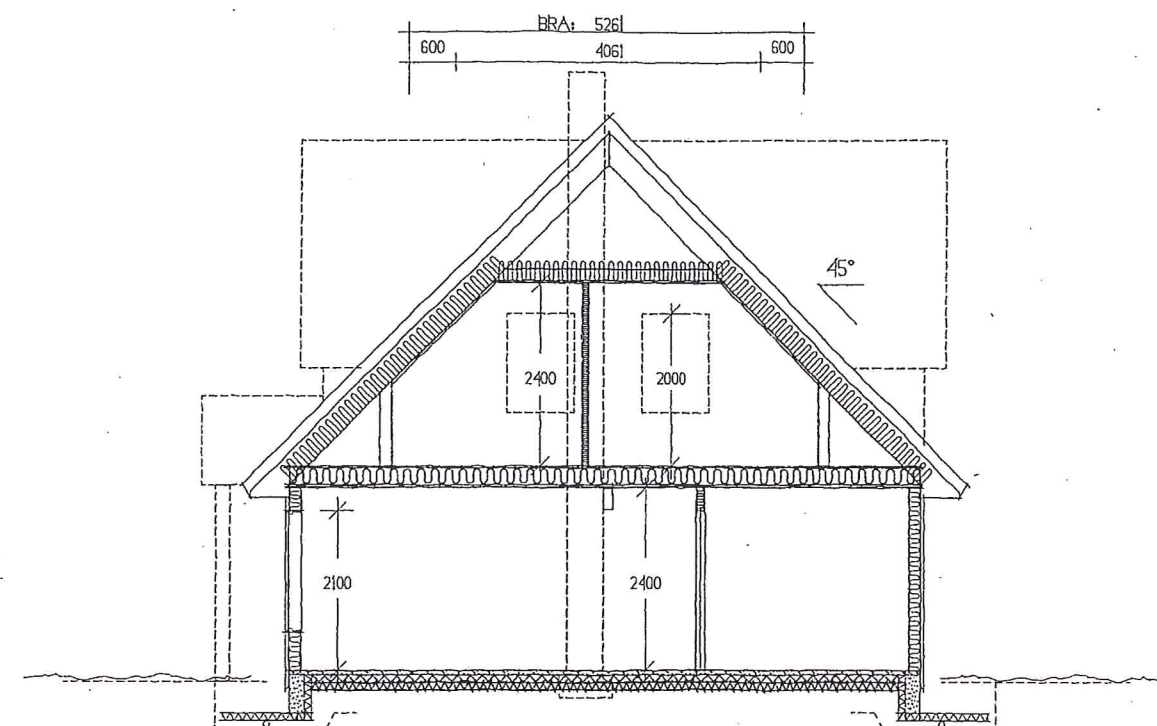

SNITT A-A

AREALER	BRA	BRA-K	BA
Søkket/Kyller			
Hovedplan	106.8	106.8	106.8
Lofplan	80.2	80.2	48.1
SUM	187.0	187.0	154.9


Loft-bredde ved 1,9m høyde = 4.061

Rev.nr.:	Rev.:	Tegn.:		Dato :	Kontr.:	
		Byggherre : Velaug K. Holmås og Tore Kvam				Kontr.:
		Byggeplass : Isdal				Dato: 21.01.02
		Kommune : Lindås				
Hustype		Mål: 1 : 100	Tegn. M.B.	Dato: 21.01.02	Nr.	
SPESIAL		Tegning PLAN, SNITT			A01+	
		Denne tegning tilhører Nordbohus AL, Etterligning kfr. lov om åndsverk av 12.5.1961.				



FASADE

Rekkverk
er ikke etablert

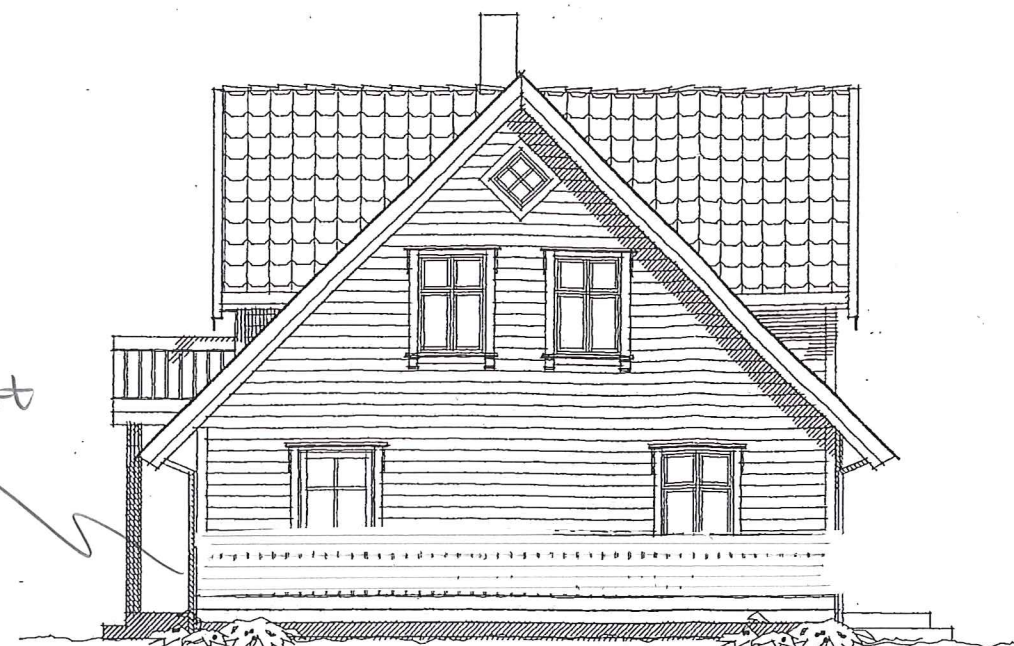


FASADE

Rekkverk er ikke etablert



FASADE

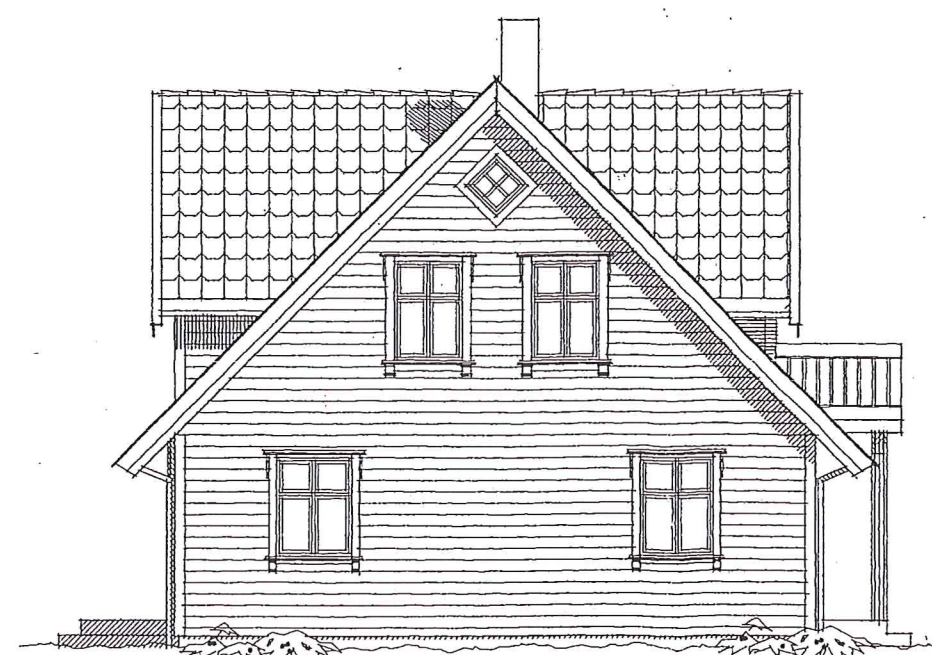

FASADE

Rev.nr.	Rev.:	Tegn.:	Dato :	Kontr.:
		Byggherre : Velaug K. Holmås og Tore Kvam		Kontr.:
		Byggeplass : Isdal		Dato: 21.01.02
		Kommune : Lindås		
		Mål: 1 : 100	Tegn. M.B.	Nr. A05+
			Dato: 21.01.02	
			Arkiv: 2015	
			Denne tegning tilhører Nordbohus AL. Etterligging kfr. lov om åndsverk av 12.5.1961.	



Hustype
SPESIAL

Tegning
FASADER