


D 8


Ny

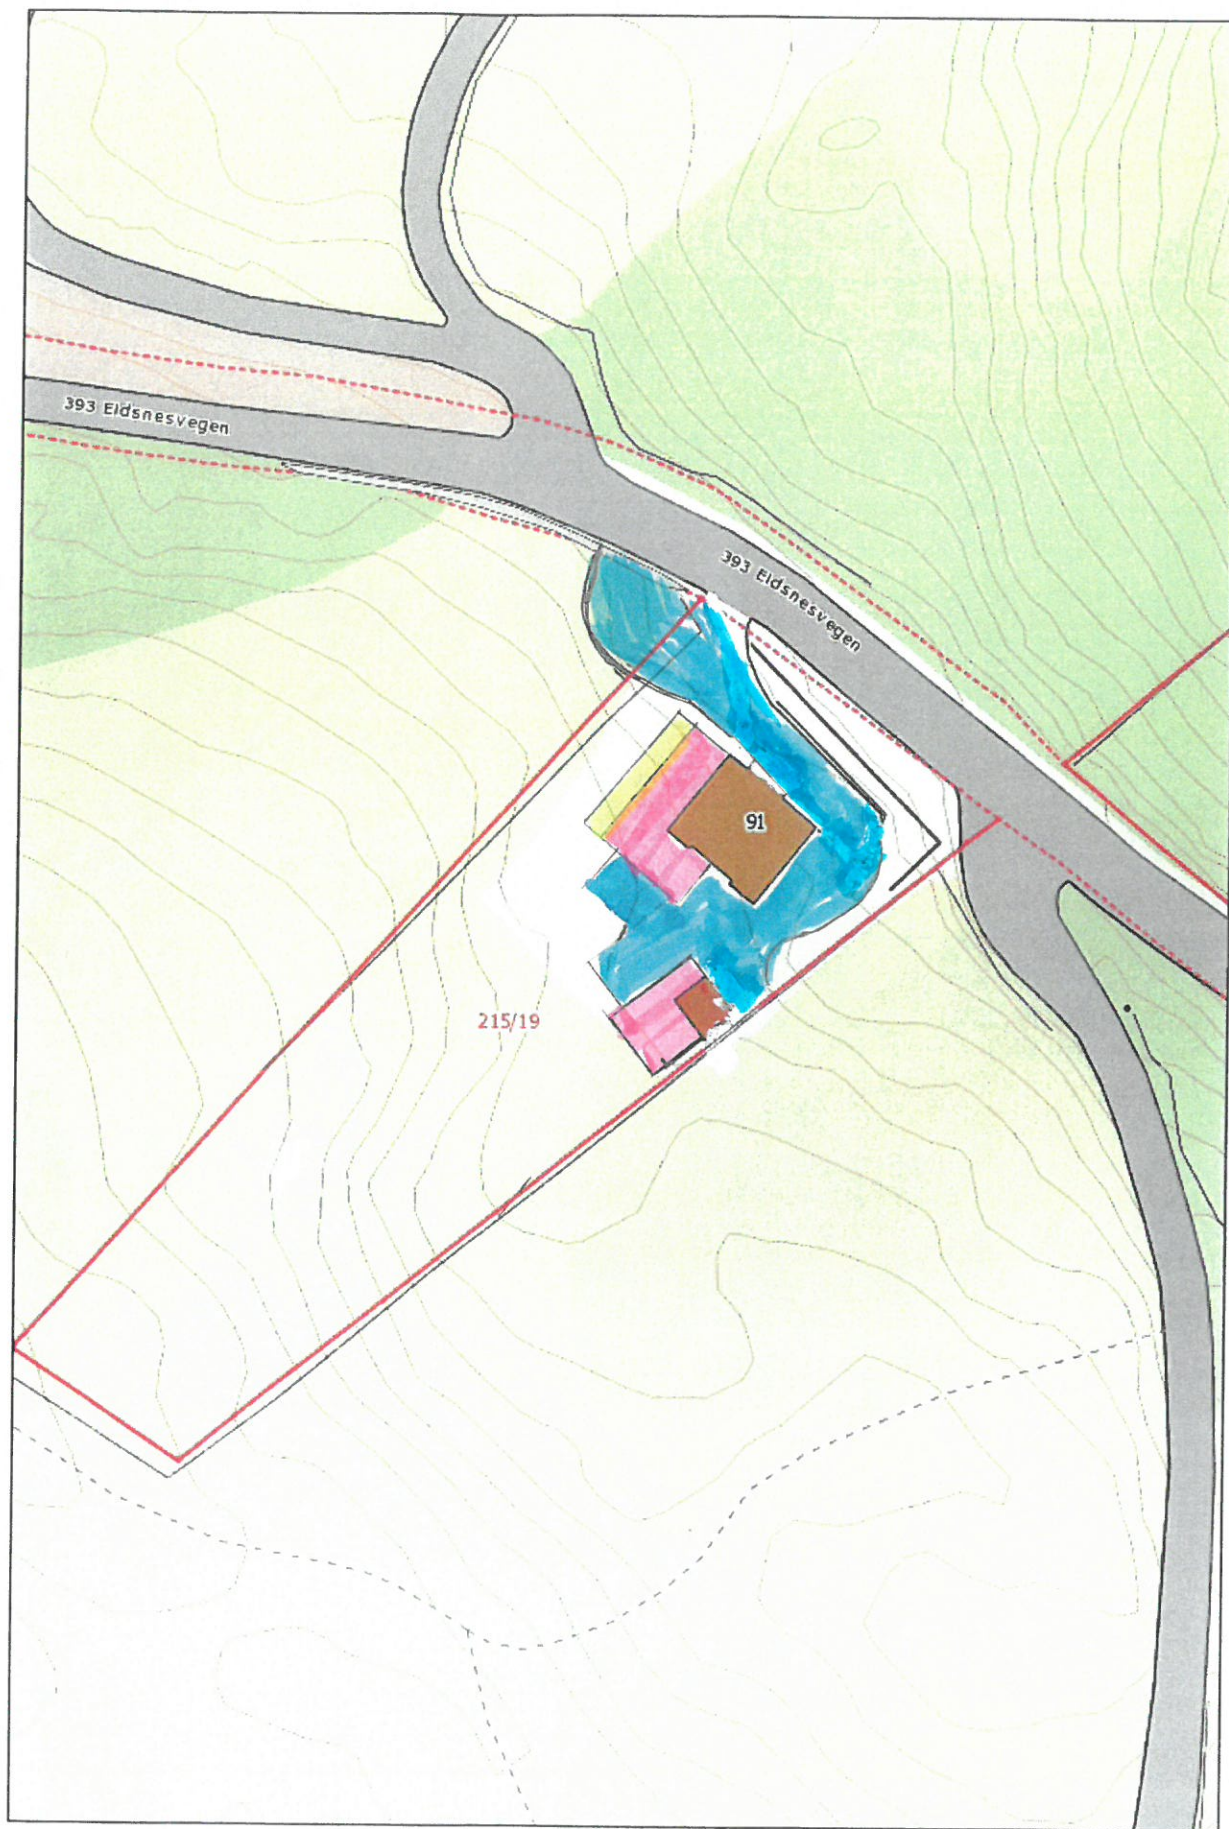

Målestokk 1:500


D 9

Gammel

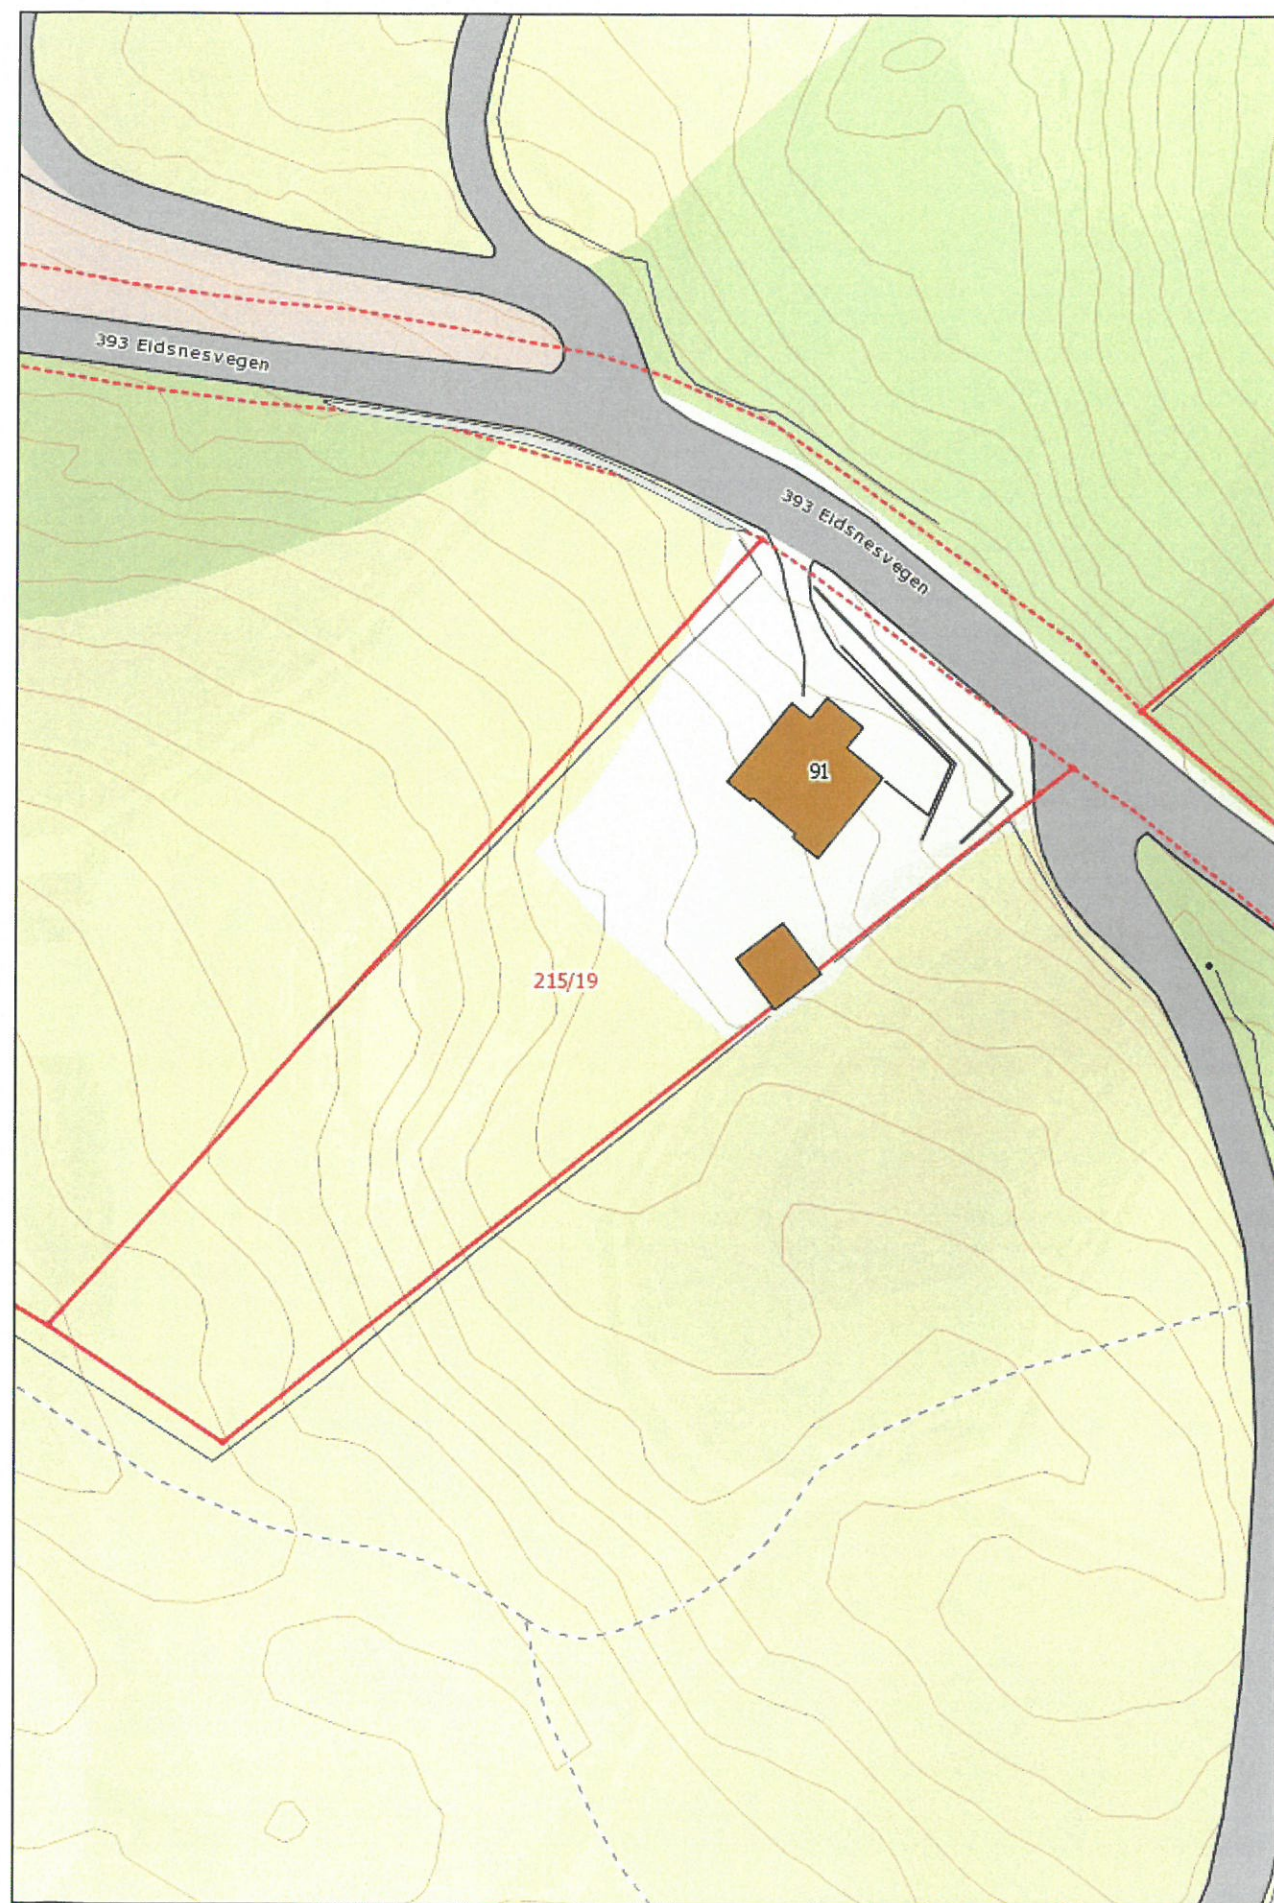


Målestokk: 1:500


D 10

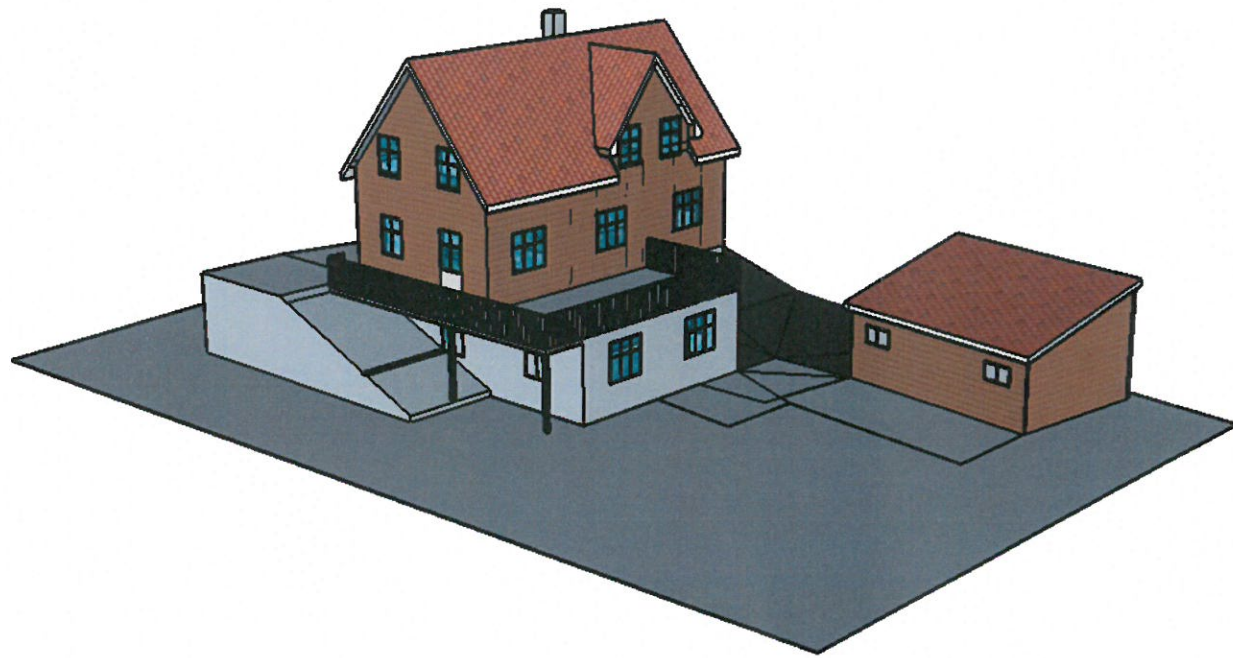

D 11

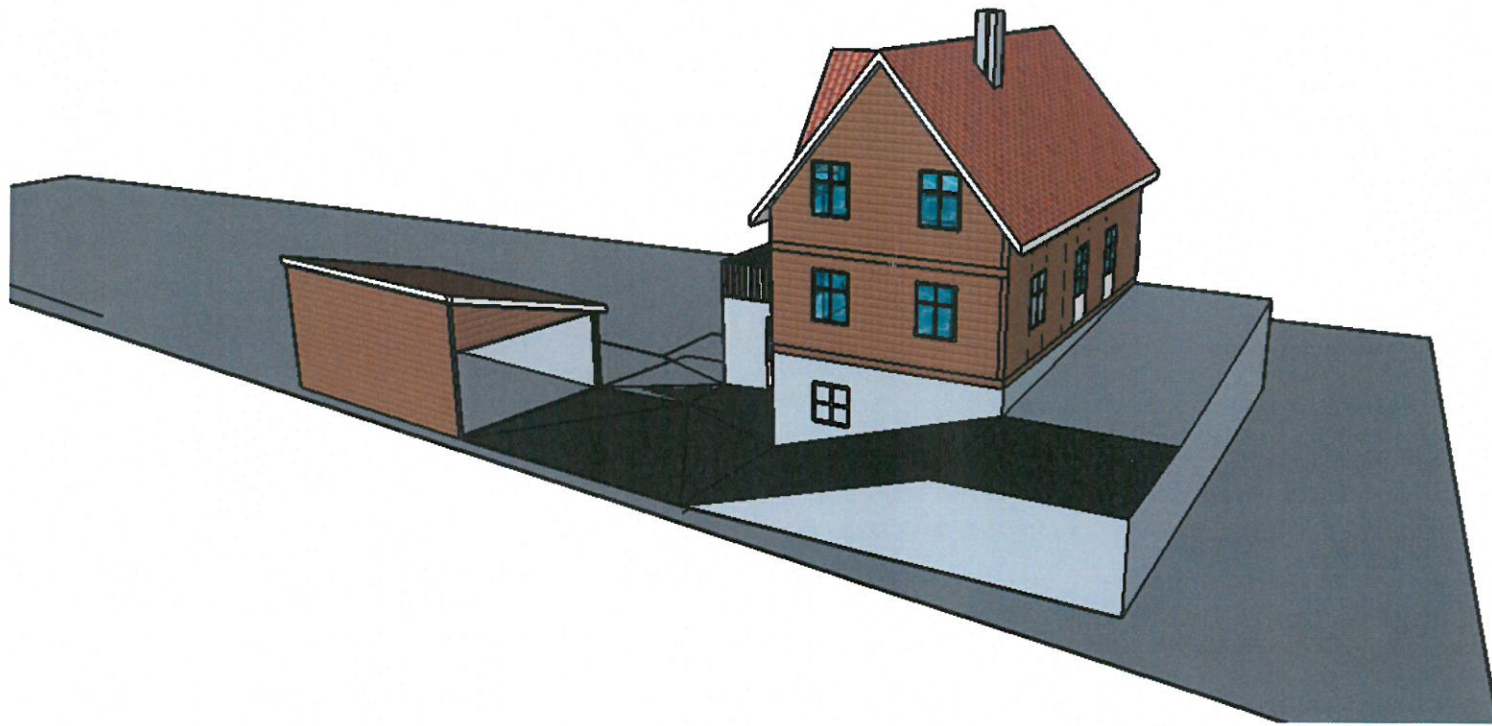

Bilder Eidsnesvegen 91

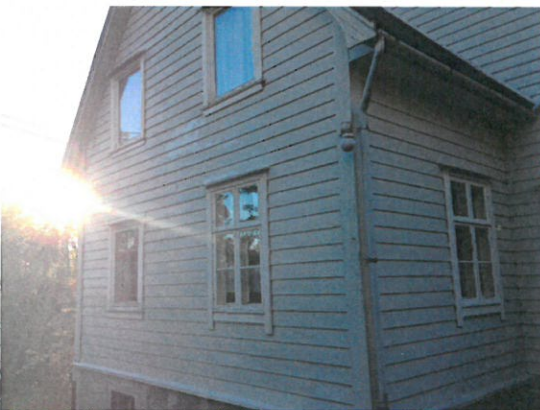

Bildene viser hvordan husets fasade er nå , Viser også to stk. vindu som er fra huset var nytt.