


195/122 Tilbygg til enebolig

16.12.2015

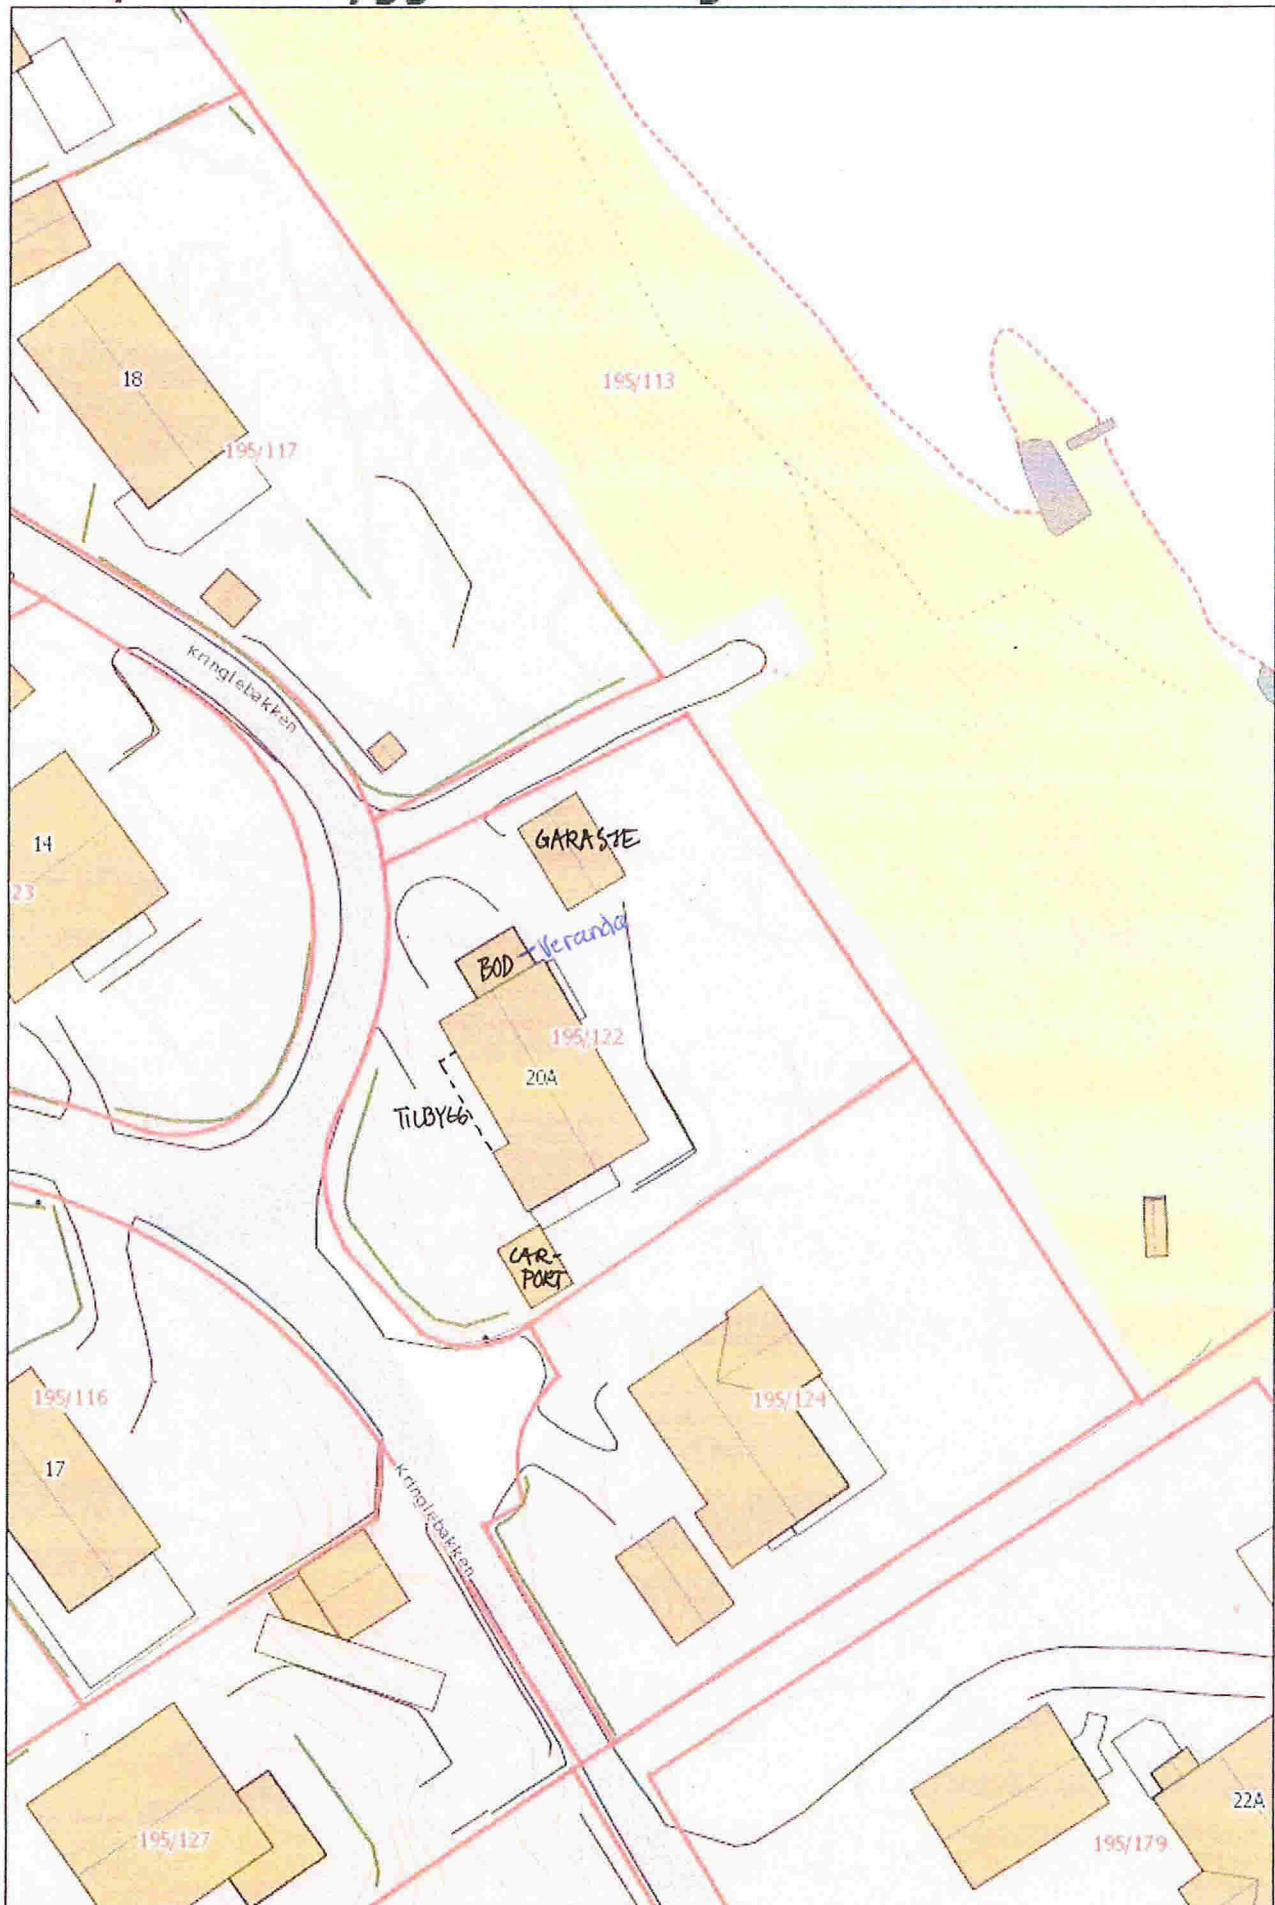

Målestokk: 1:500