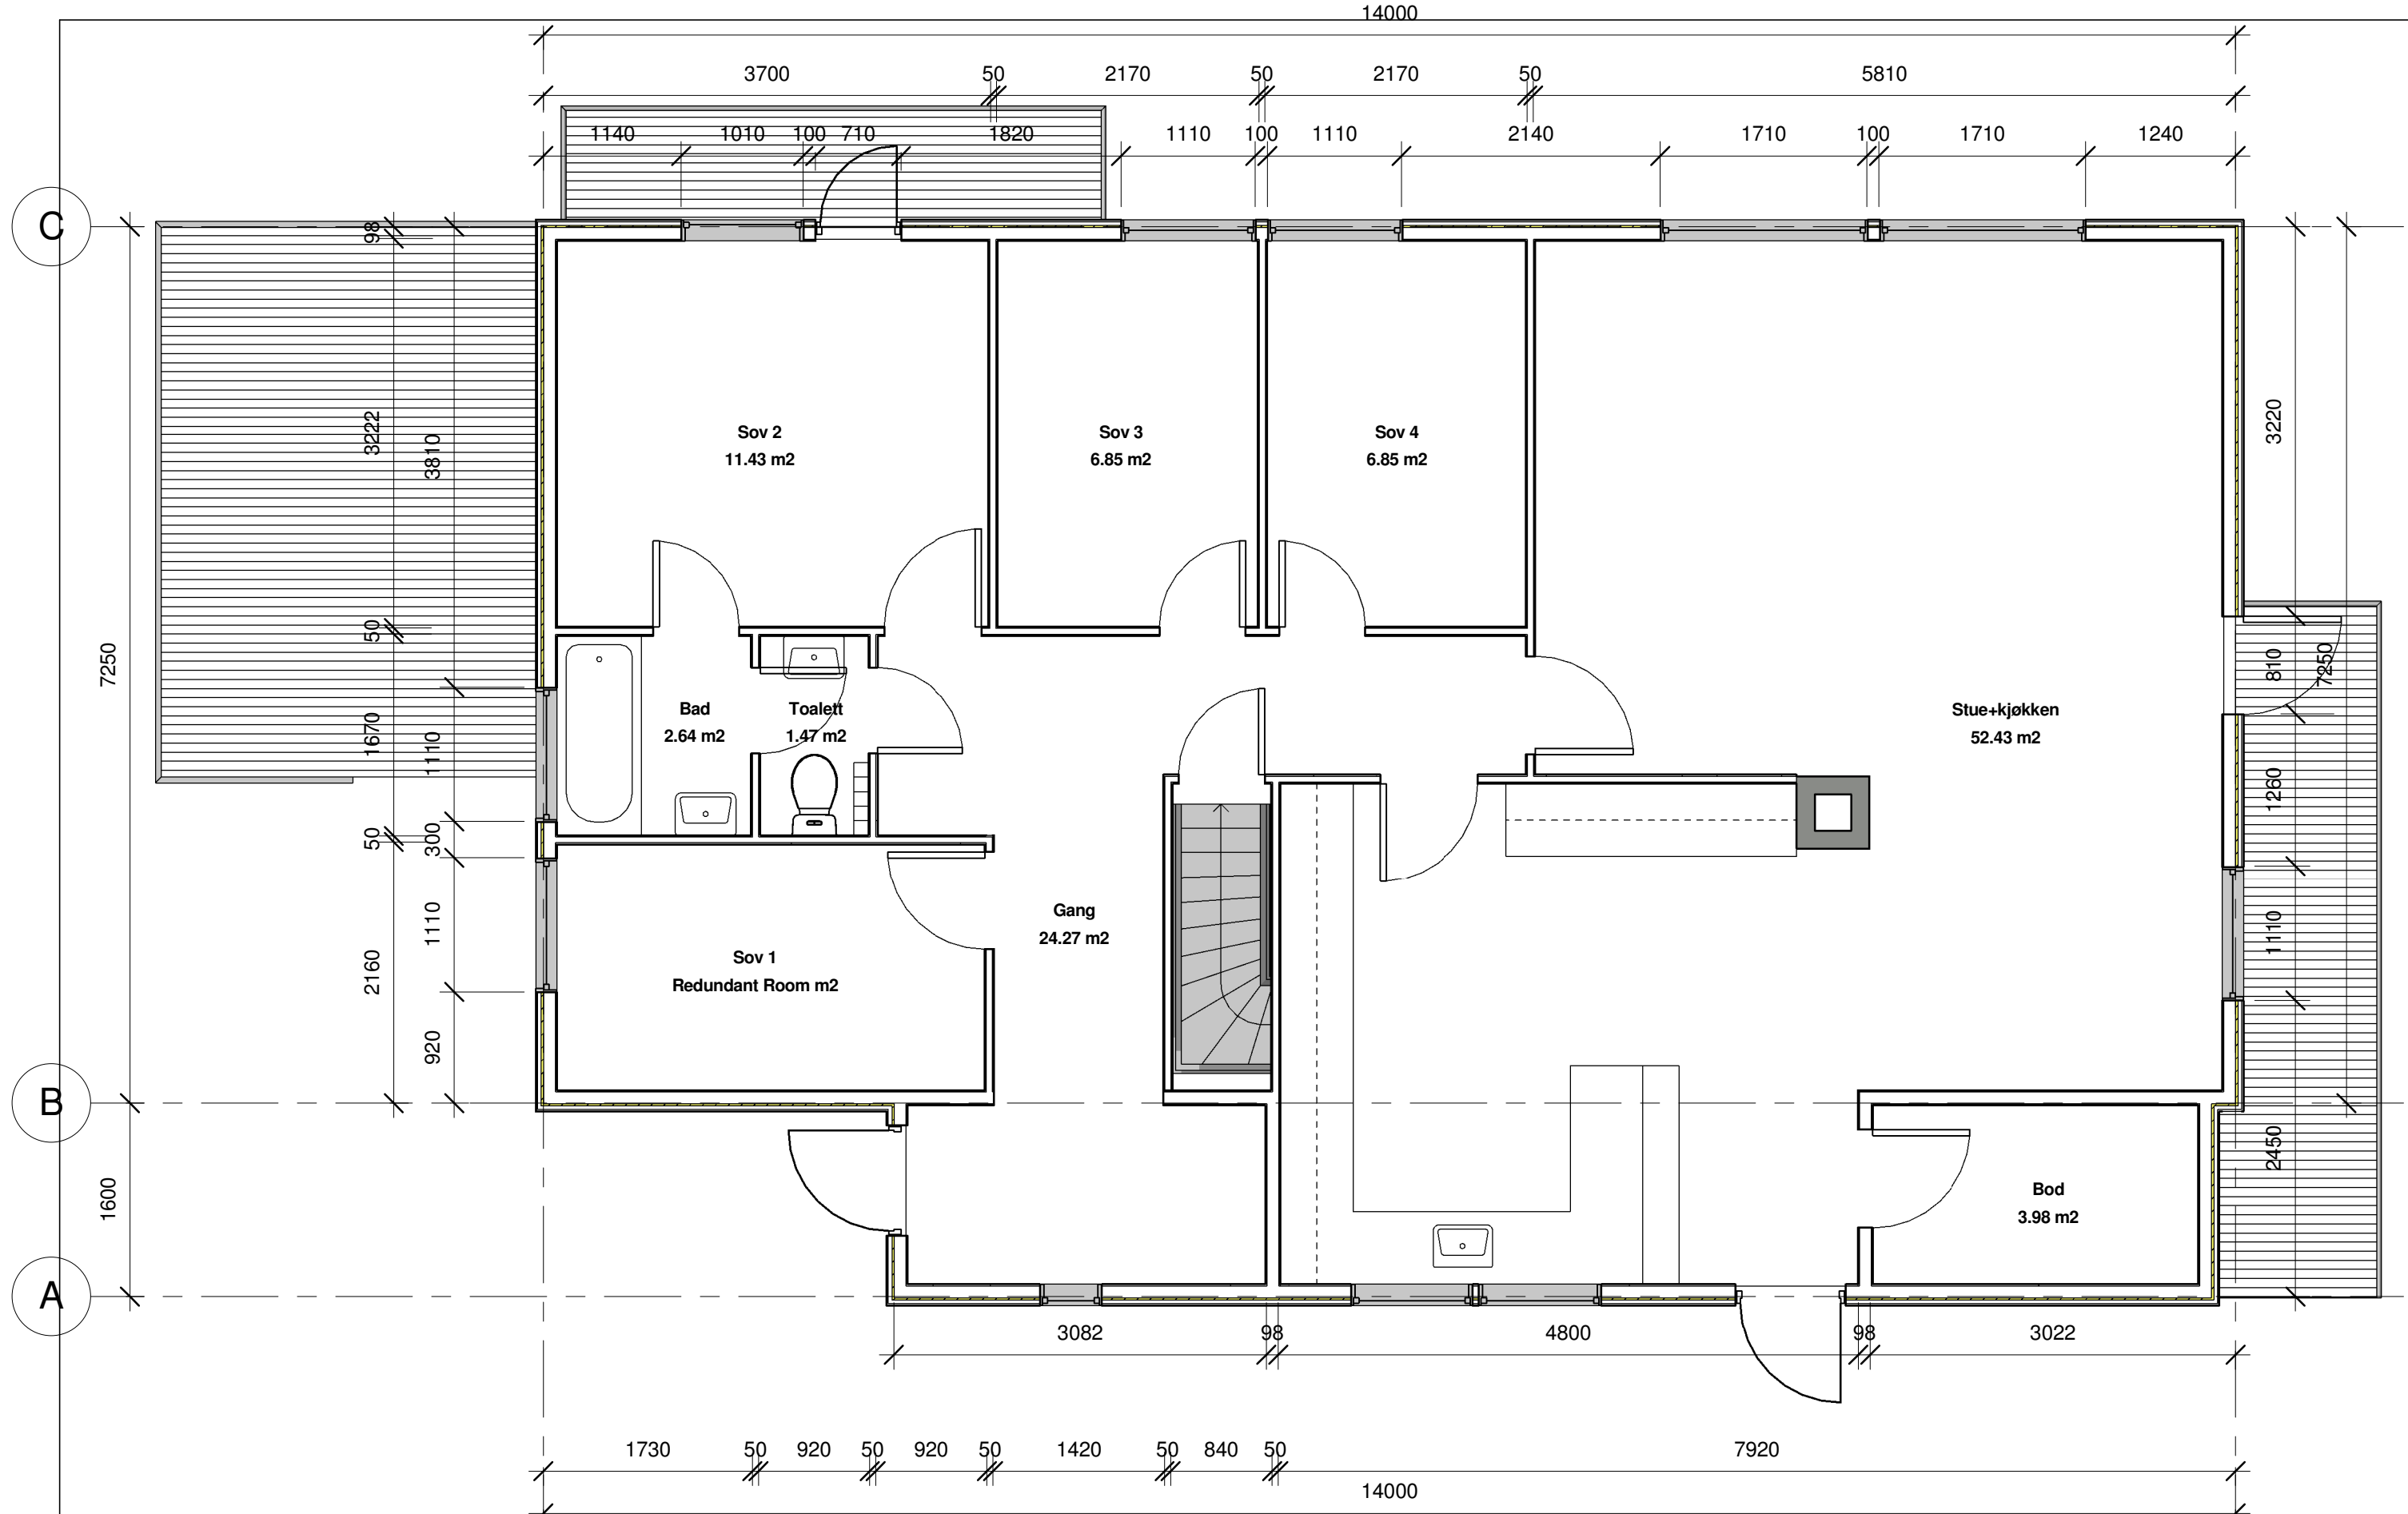


ENE BOLIG		Hovedplan		2
Gnr 195, Bnr 122, Leknes Lindås kommune P.nr 1527		EKSISTERENDE FORHOLD januar 2016 Torill Hellem Kringlebakken 20 A, 5915 Hjelmås		
Arkitekt Mette Kyed Thorson		Sivilarkitekt MNAL Medlem av Arkitektbedriftene Org.nr 987 788 682 Kvalen 16, N-5955 Lindås Tlf +47 901 48 834 mktho@online.no		

Mål 1 : 50 / A3
Tegn.nr E301
Rev A
Dato 29.2.2016