


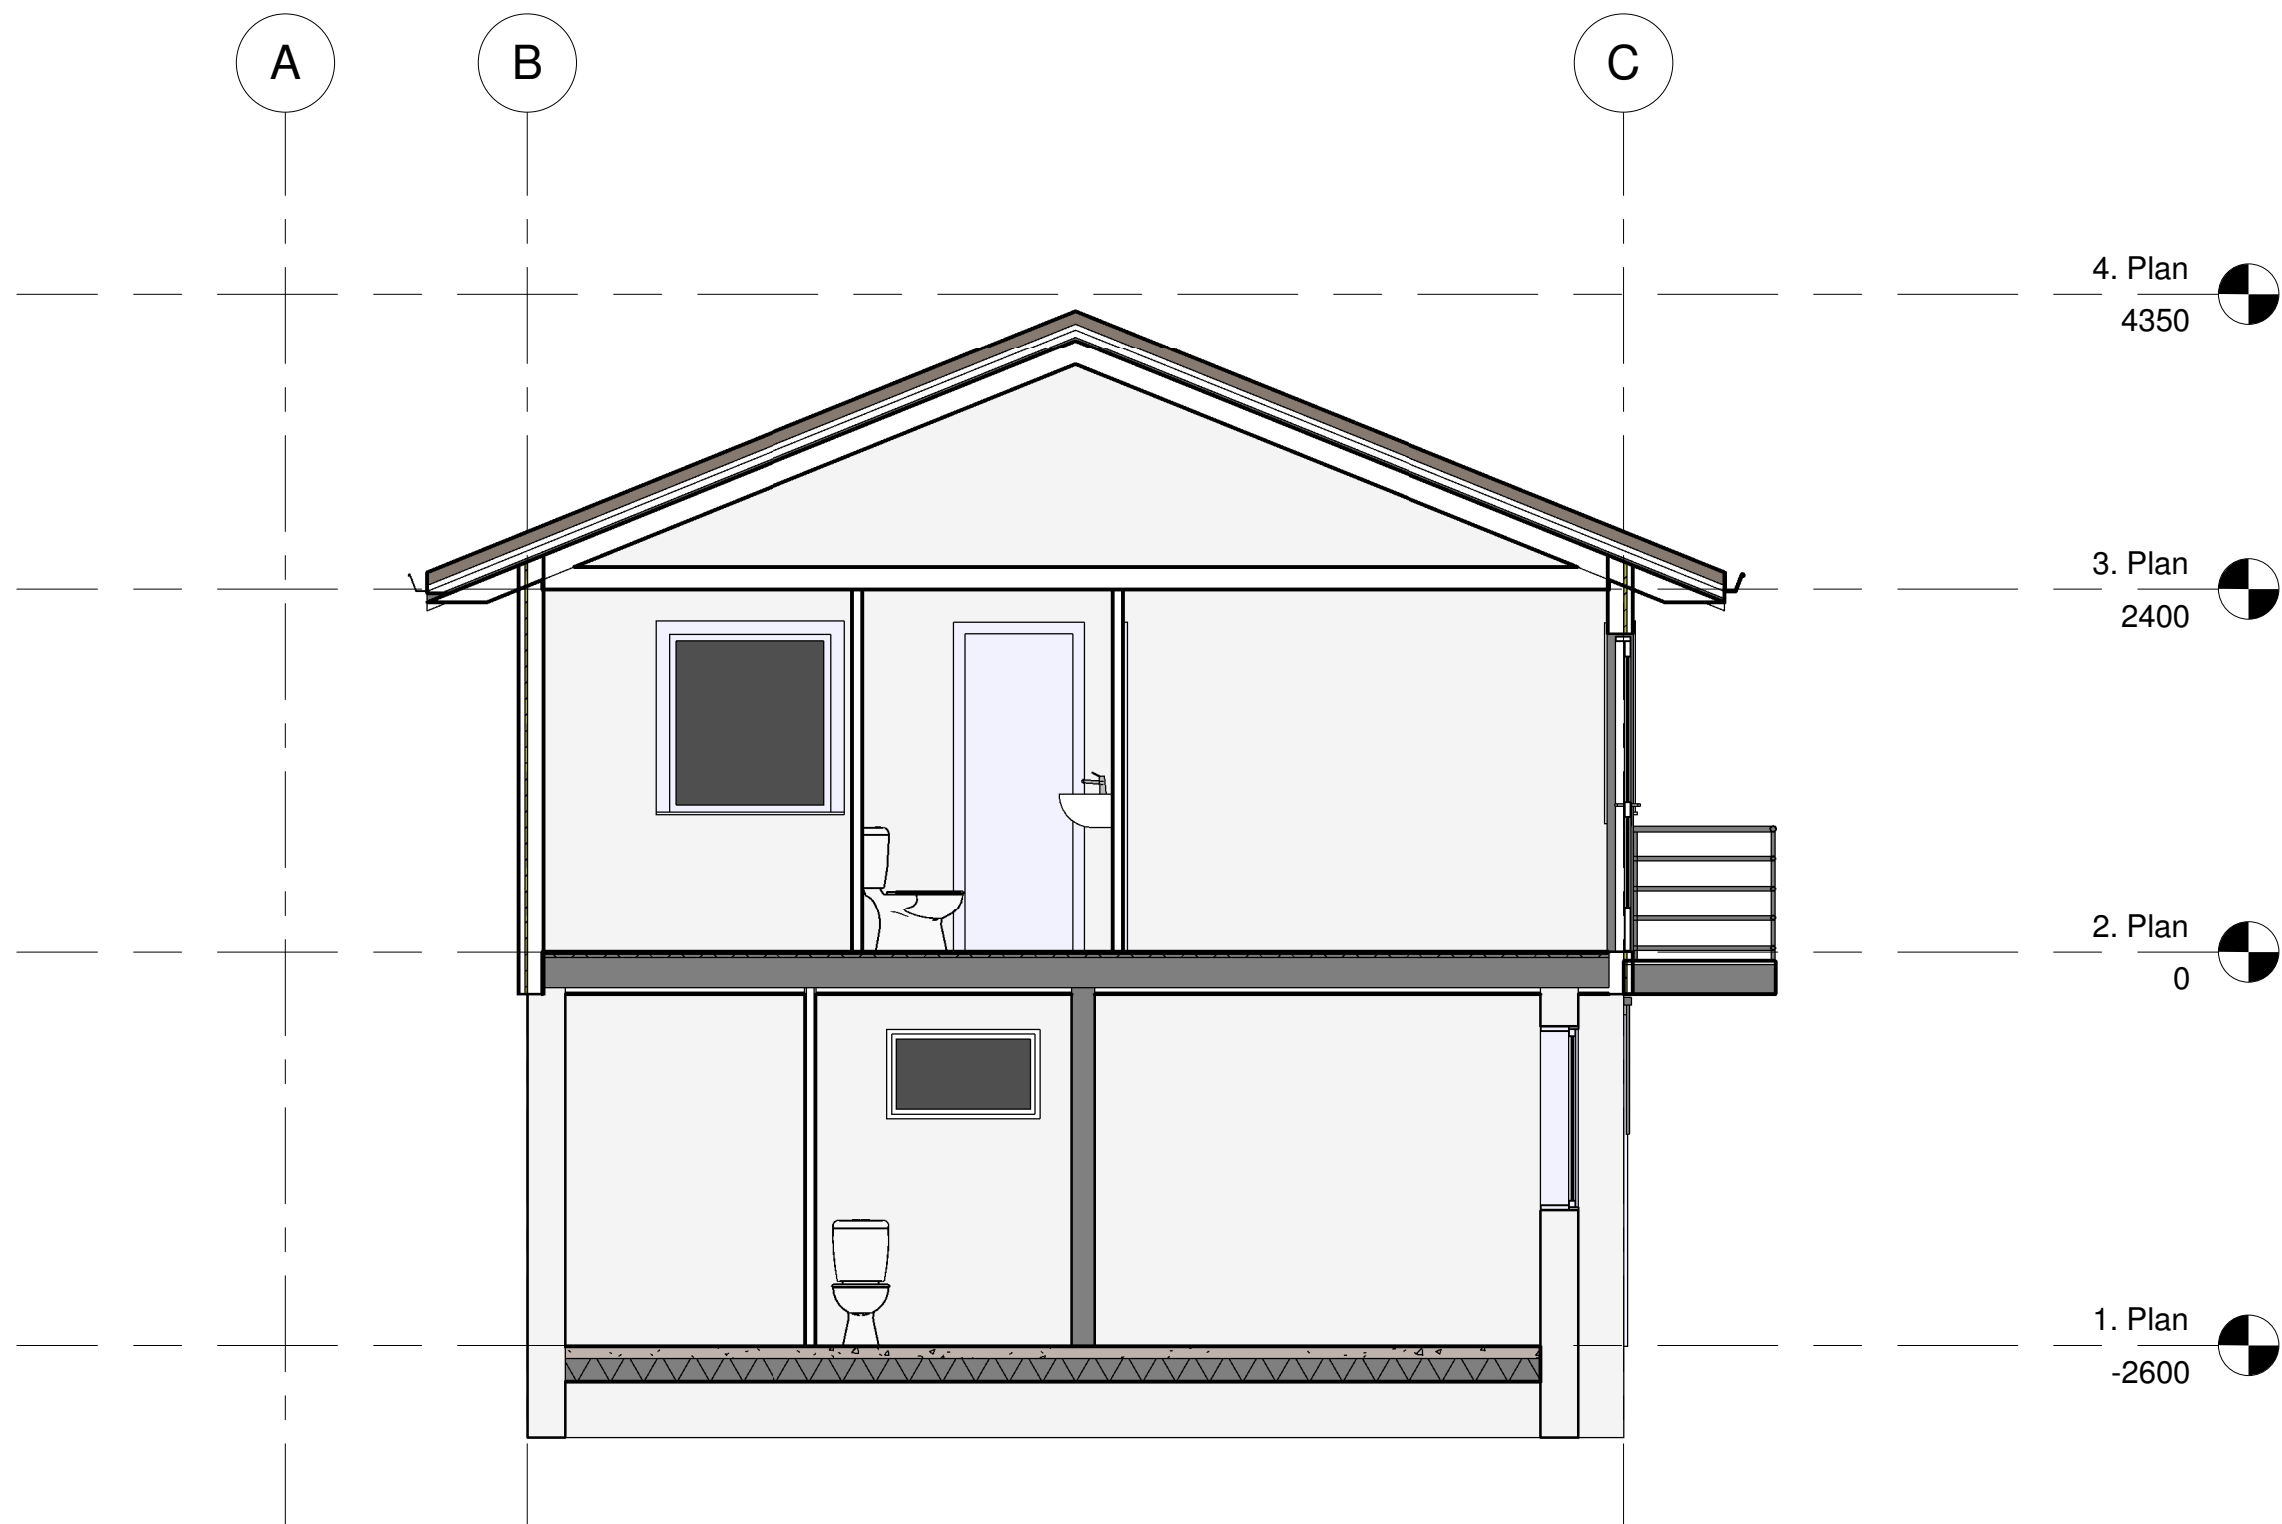

ENE BOLIG Gnr 195, Bnr 122, Leknes Lindås kommune P.nr 1527	Snitt mot vest, bad EKSISTERENDE FORHOLD januar 2016 Torill Hellem Kringlebakken 20 A, 5915 Hjelmås	Mål 1 : 50 / A3
		Tegn.nr E311
		Rev A
		Dato 29.2.2016
Arkitekt Mette Kyed Thorson	Sivilarkitekt MNAL Medlem av Arkitektbedriftene Org.nr 987 788 682 Kvalen 16, N-5955 Lindås Tlf +47 901 48 834 mktho@online.no	