


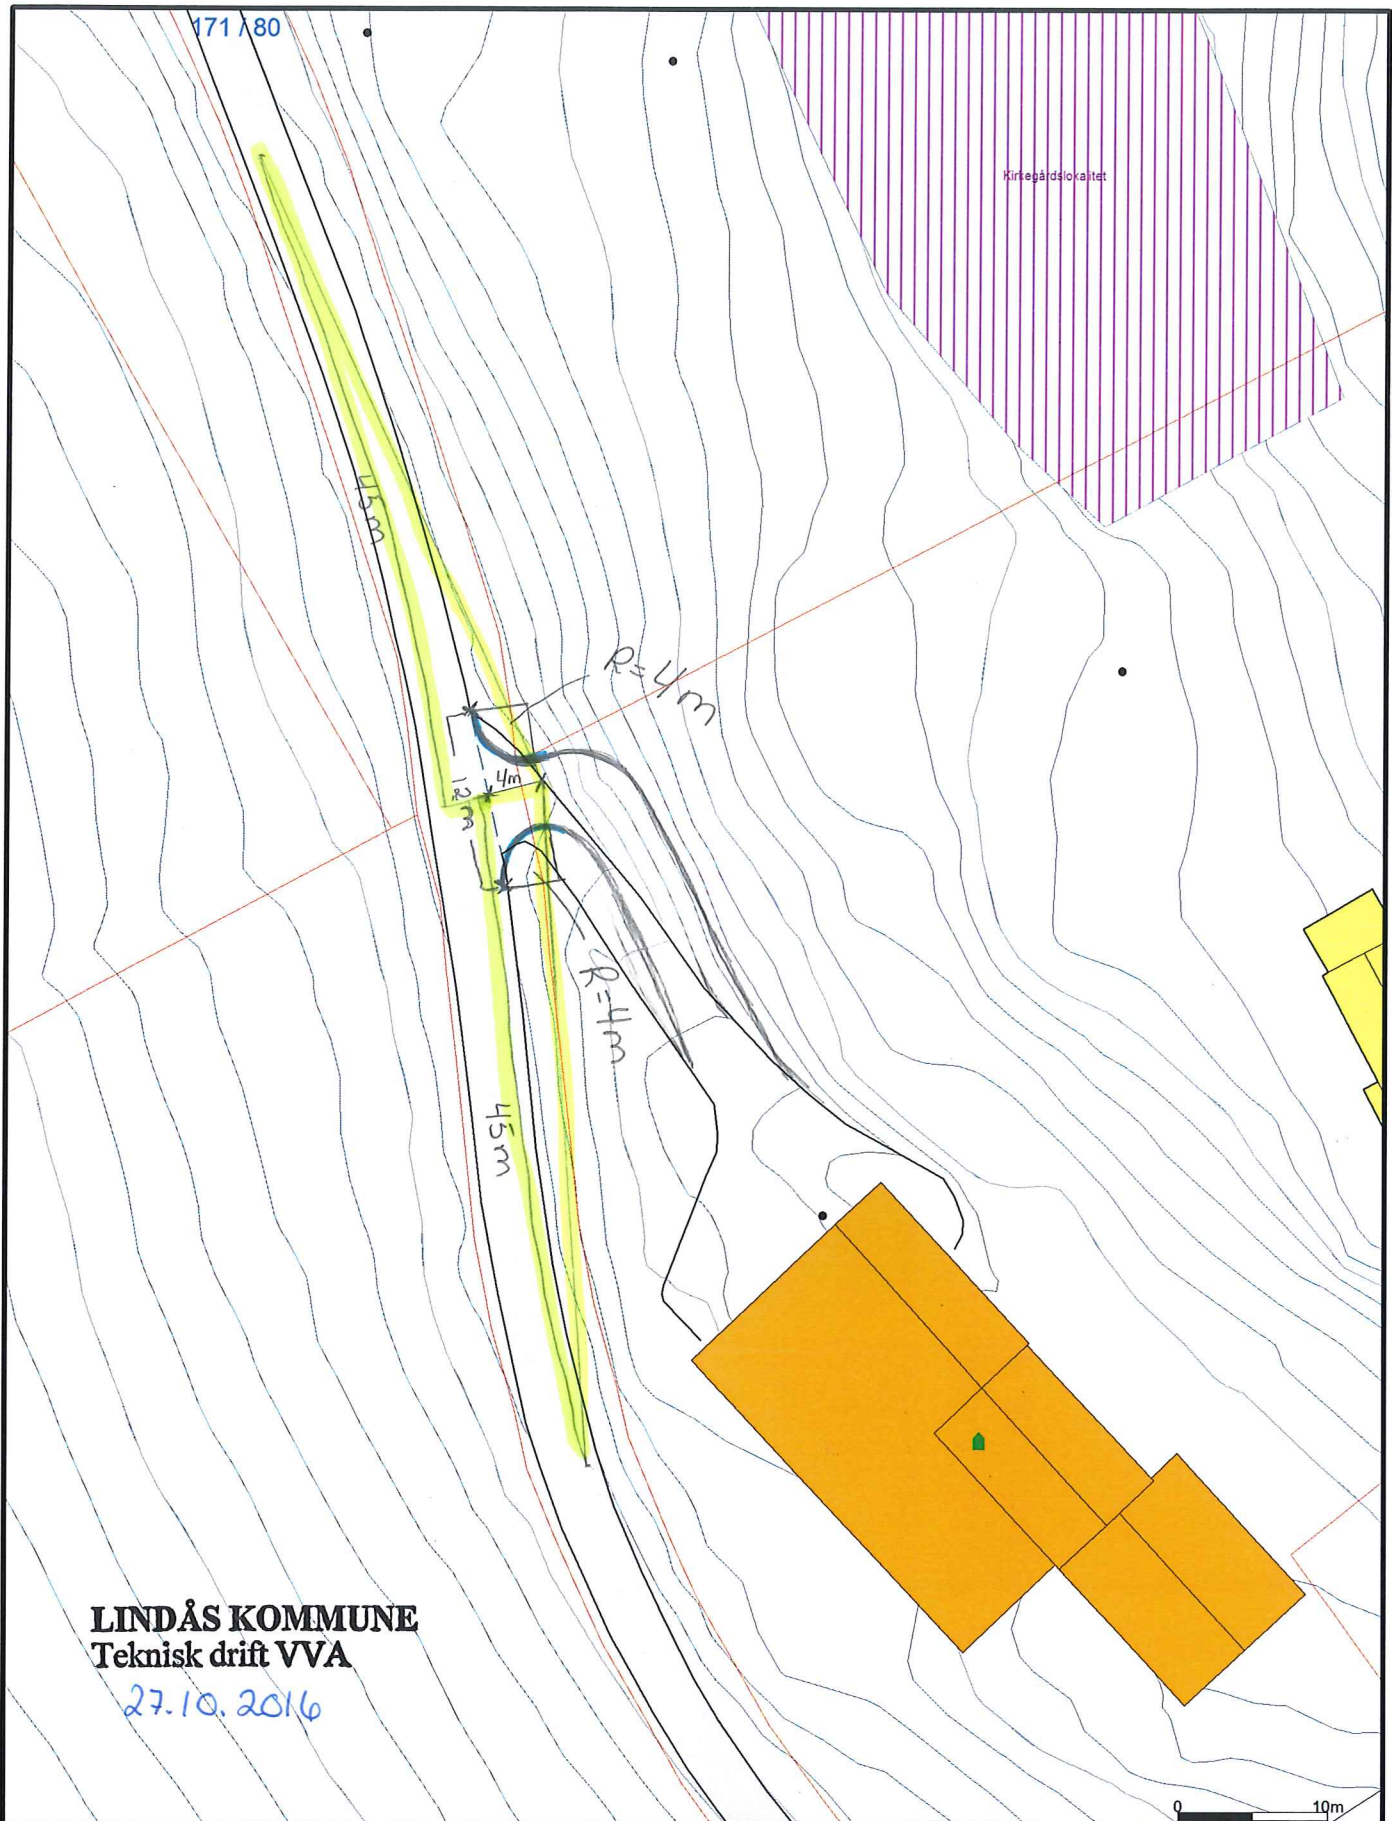

LINDÅS KOMMUNE **Teknisk drift VVA**

27.10.2016

- | | | |
|--------------------------|--------------------------|------------------|
| — Avlop felles | ↑ Terrengmålte grense | ■ Industri/lager |
| — Drensledning | ⋈ Konstruert grensepunkt | ■ Andre bygg |
| — Overvann | ■ Bolig | |
| → Pumpeledning spillvann | ■ Bustad m/leilighet | |
| → Pumpeledning vann | ■ Våningshus | |
| — Spillvann | ■ Større bustader | |
| — Vannledning | ■ Hytte/feriehus | |
| ⋈ Udefinert grenser | ■ Garasje/uthus | |

Beliggenhet og høyder må oppfattes som orienterende.



Lindås kommune
Geodata avdeling

Dato: 2016.10.27

Sign: lili



Målestokk
1:500