


5A

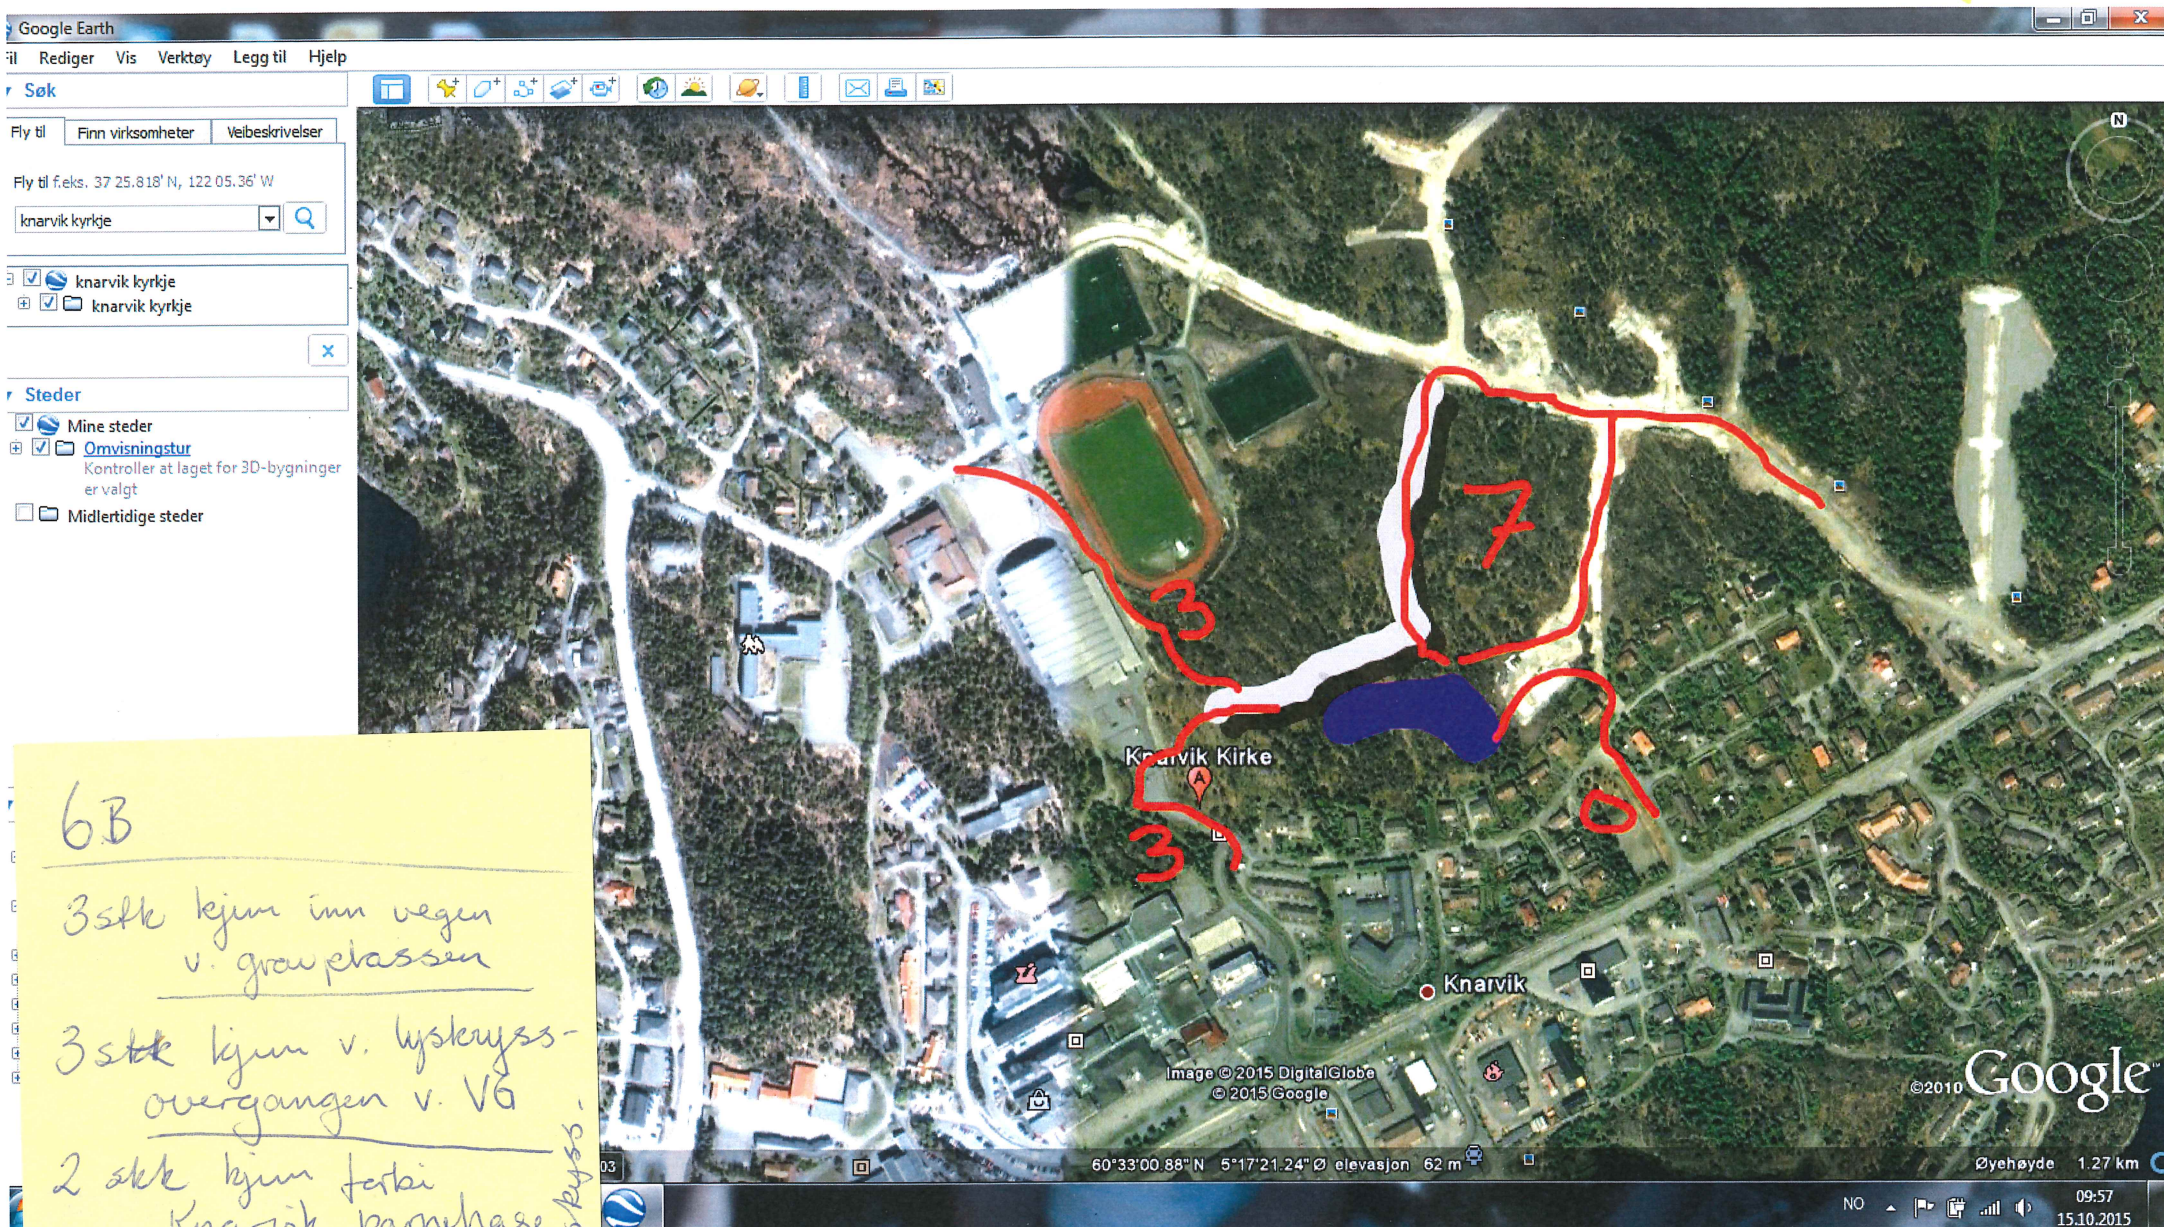

6B

3 stk kjim inn veien
v. grøntplassen

3 stk kjim v. lyskryss-
overgangen v. VG

2 stk kjim forbi
Knarvik barnehage

3 stk kjim fra undergrunn

skys-