


F-1

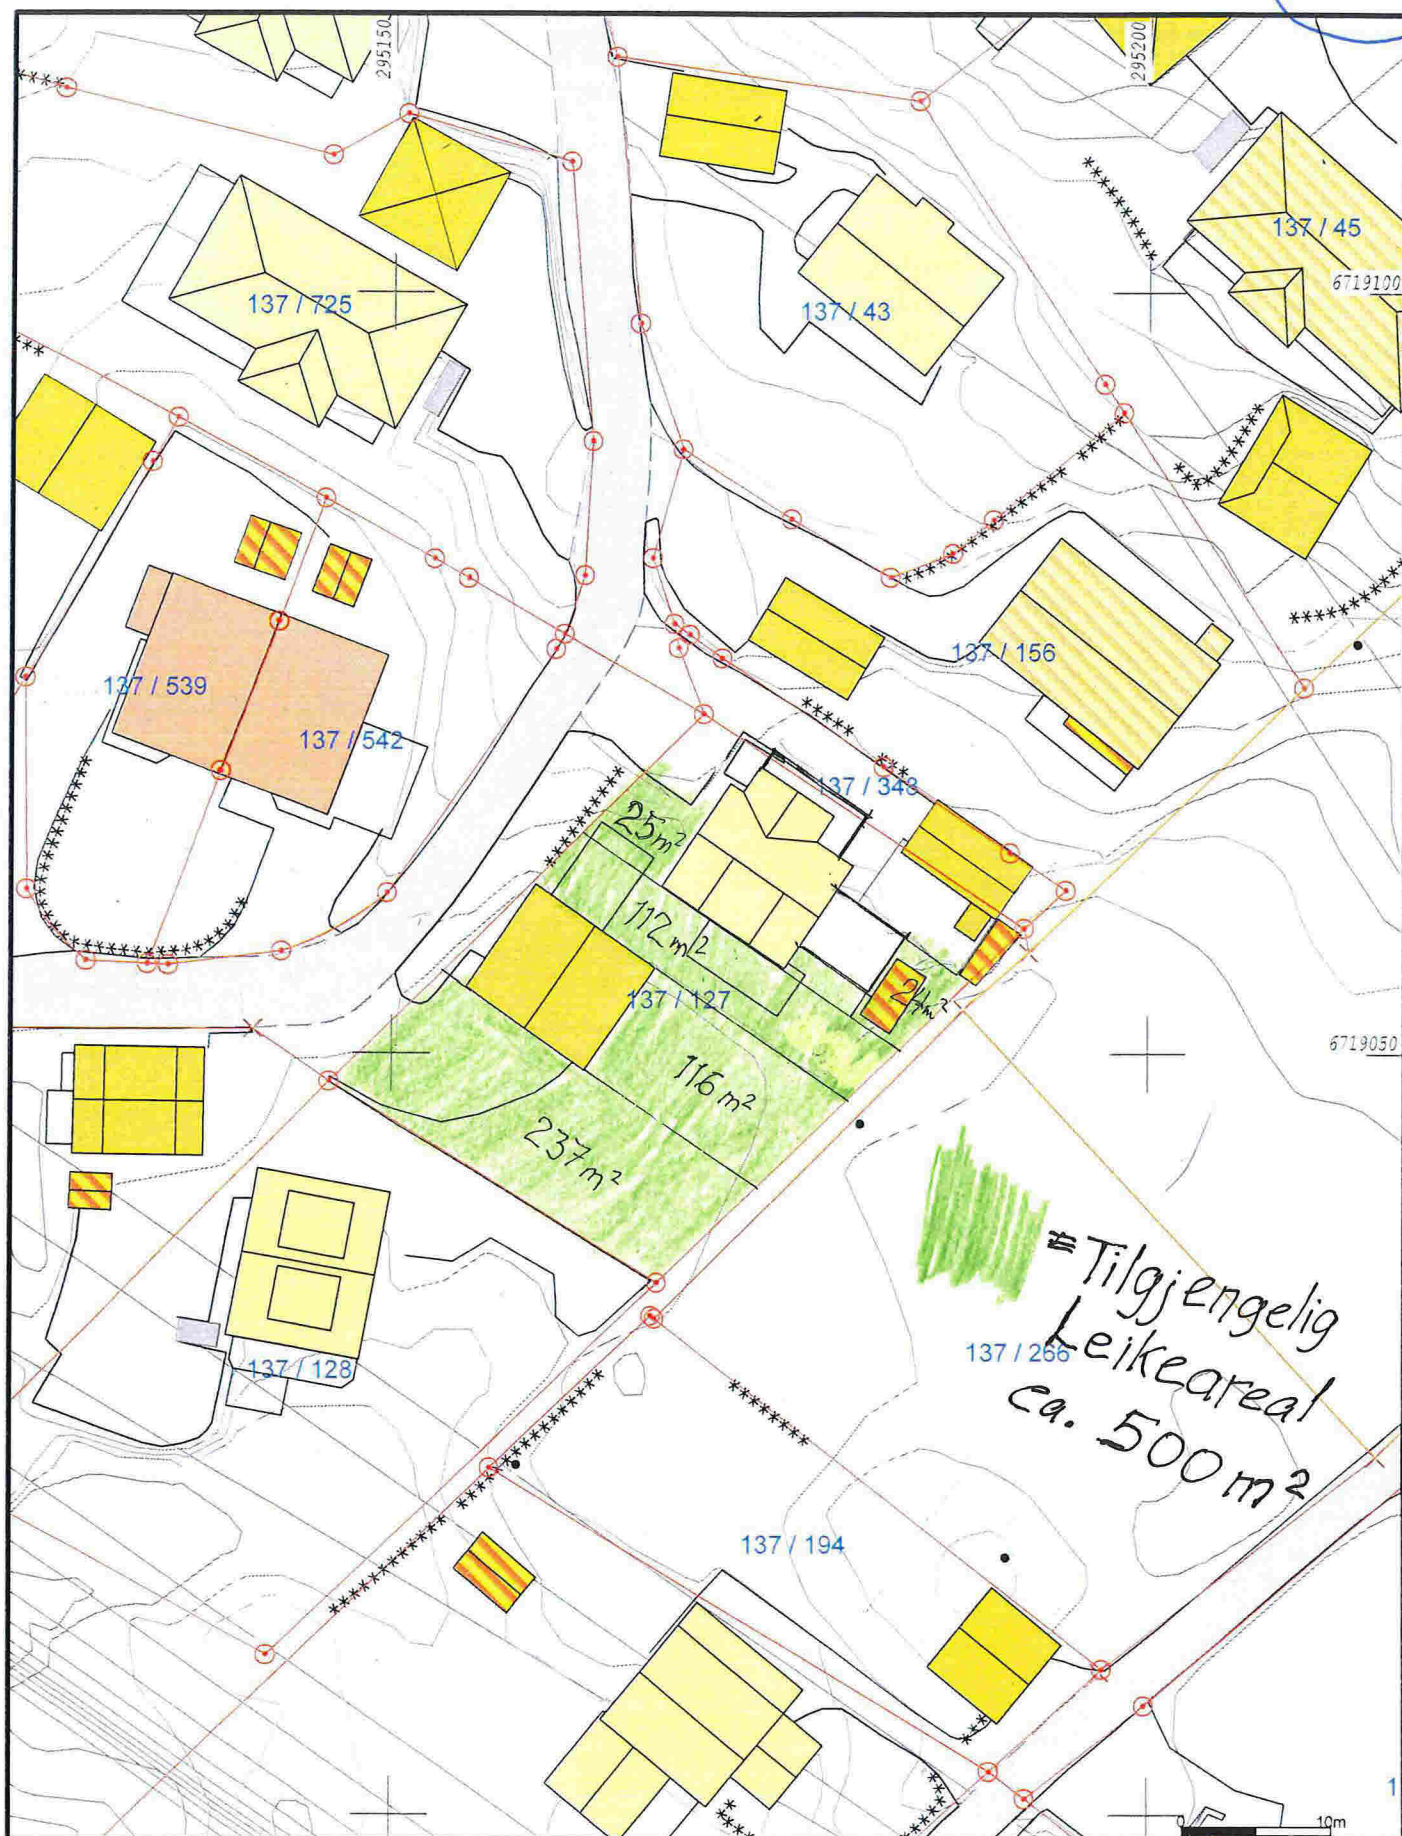

- | | |
|--------------------------|-----------------|
| — Malte Grenser | Storre bustader |
| — Registrerte Grenser | Hytte/feriehus |
| — Udefinert grense | Garasje/uthus |
| ↑ Terrenngmalte grense | Industri/lager |
| • Konstruert grensepunkt | Andre bygg |
| ■ Bolig | |
| ■ Bustad m/leilighet | |
| ■ Væningshus | |

Beliggenhet og høyder må oppfattes som orienterende.

Lindås kommune
Geodata avdelingDato: 2017.01.30
Sign: Lito

G.nr.137 B.nr.127

Målestokk:
1:500