


Seim Bygg AS P.nr. 1143-17 Skisse kart

N6729465, Ø293931 +

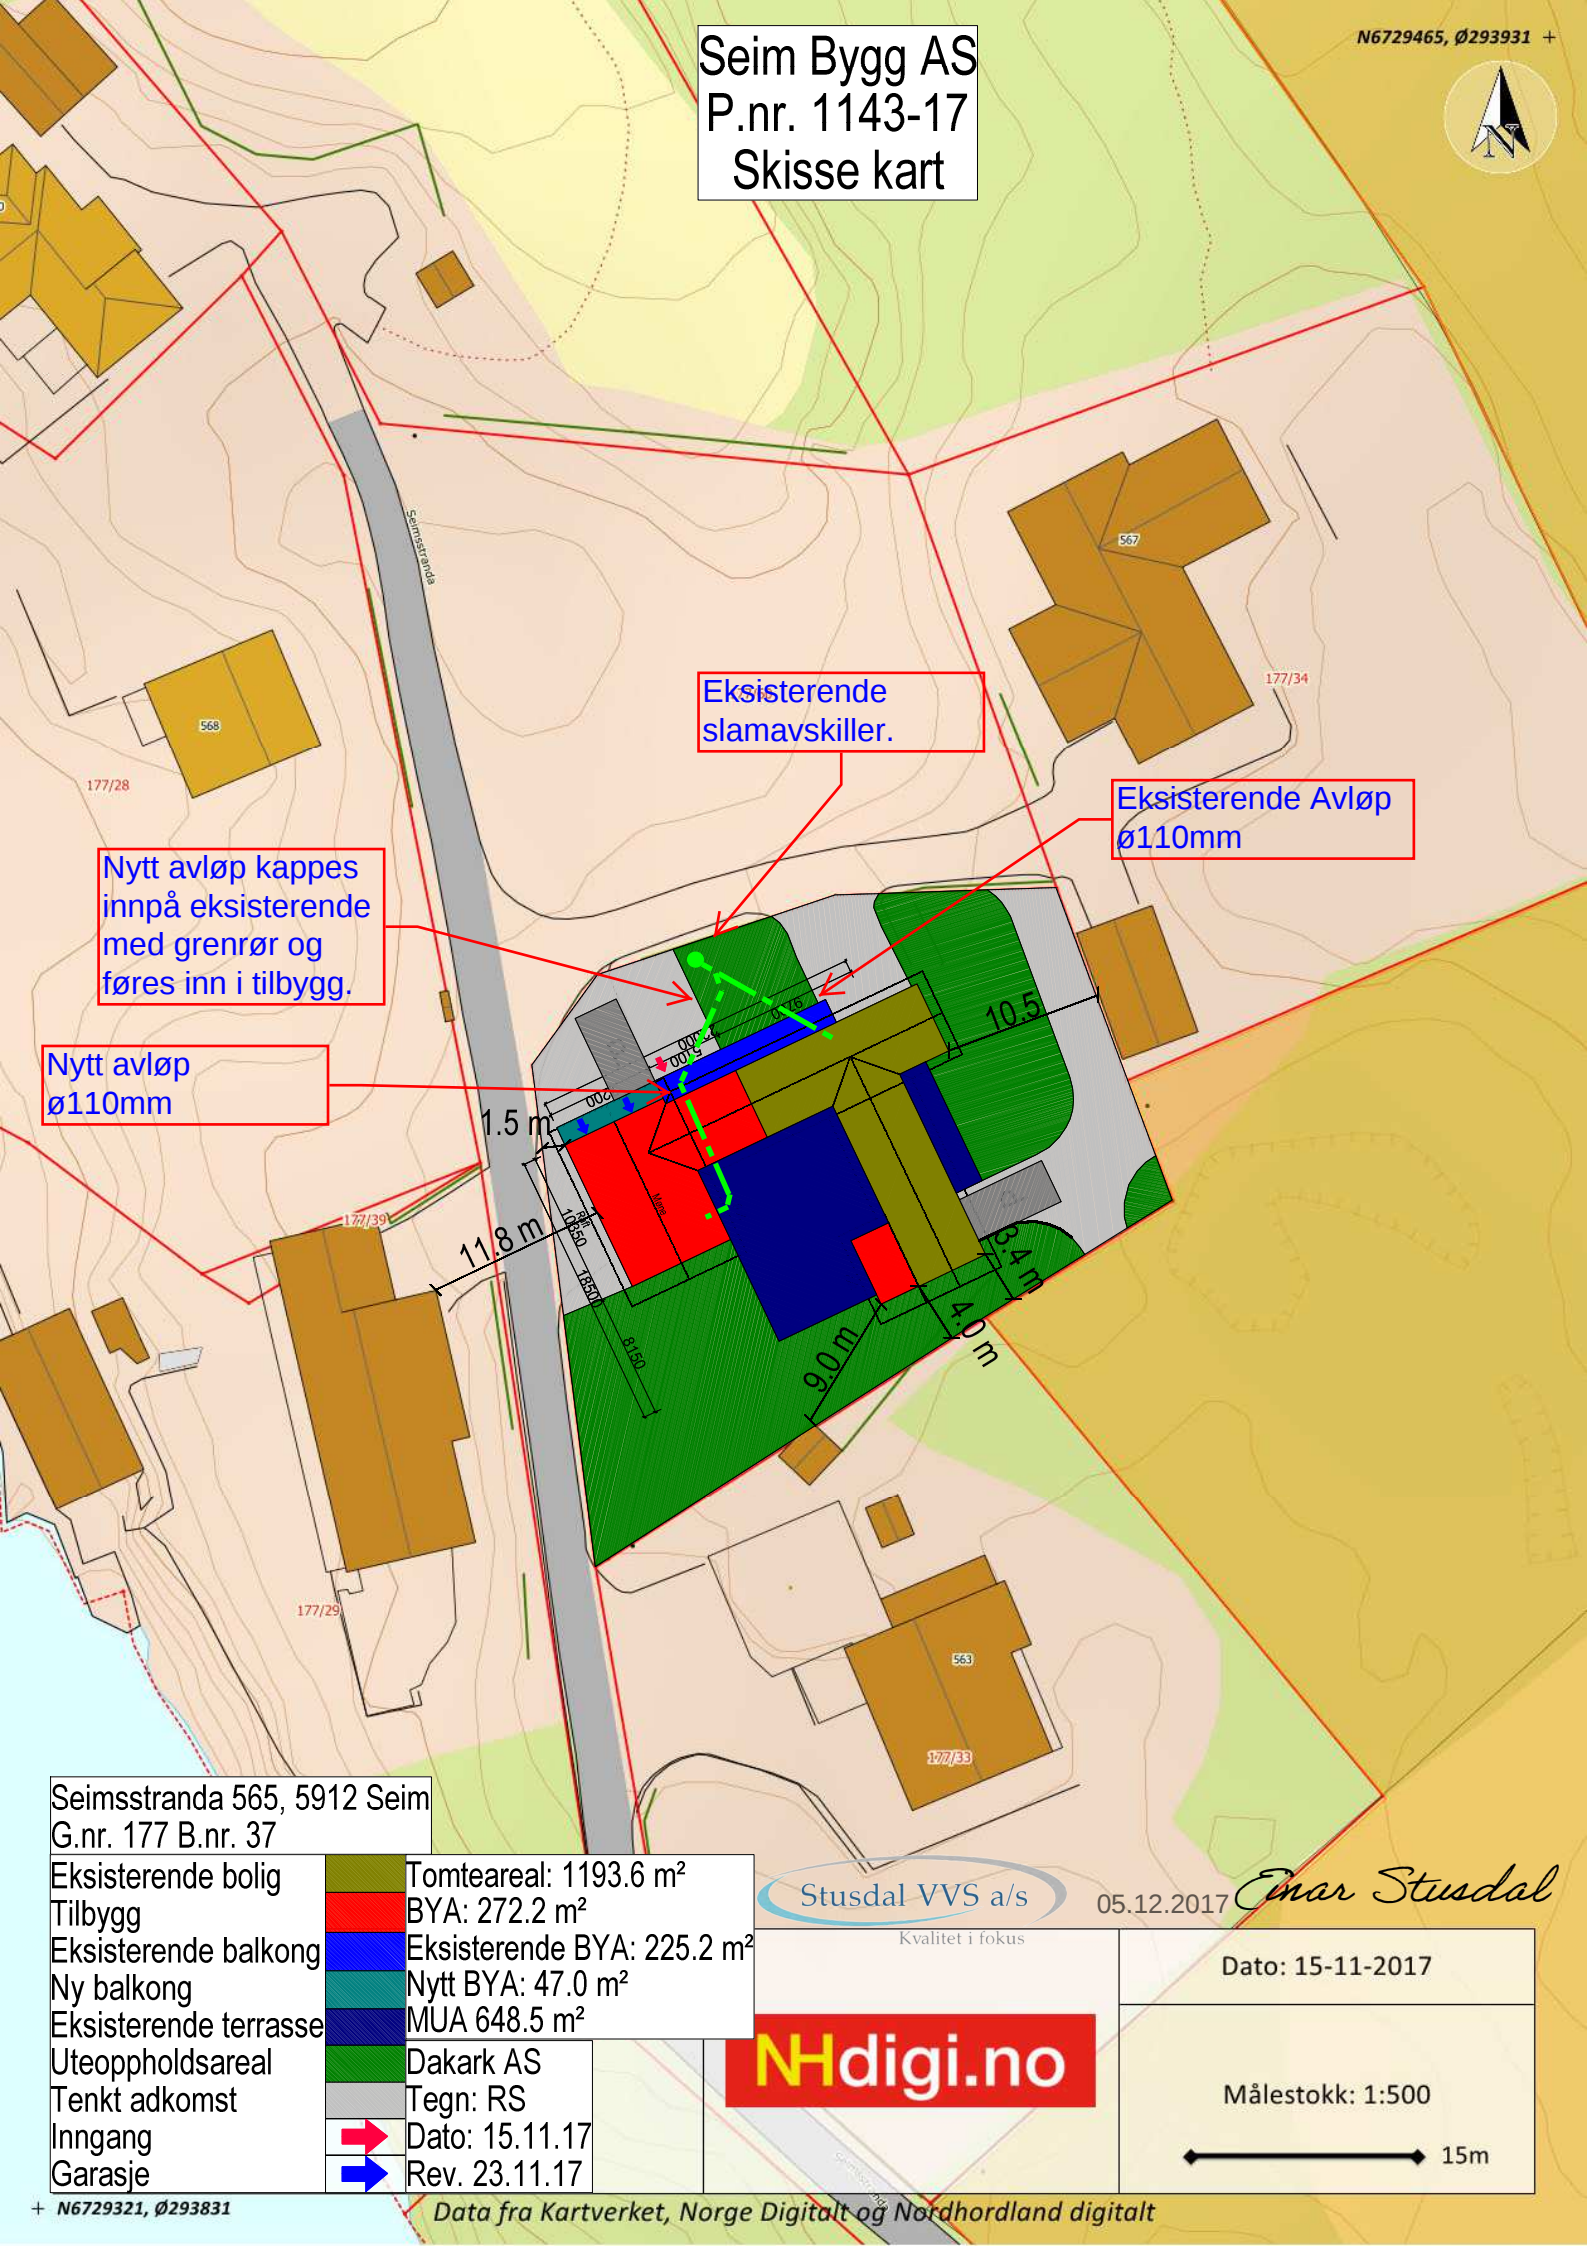

Nytt avløp kappes innpå eksisterende med grenrør og føres inn i tilbygg.

Eksisterende slamavskiller.

Eksisterende Avløp ø110mm

Nytt avløp ø110mm

Seimsstranda 565, 5912 Seim
G.nr. 177 B.nr. 37

Eksisterende bolig	Tomteareal: 1193.6 m ²
Tilbygg	BYA: 272.2 m ²
Eksisterende balkong	Eksisterende BYA: 225.2 m ²
Ny balkong	Nytt BYA: 47.0 m ²
Eksisterende terrasse	MUA 648.5 m ²
Uteoppholdsareal	Dakark AS
Tenkt adkomst	Tegn: RS
Inngang	Dato: 15.11.17
Garasje	Rev. 23.11.17

Stusdal VVS a/s

05.12.2017

Emar Stusdal

Kvalitet i fokus

Dato: 15-11-2017

NHdigi.no

Målestokk: 1:500

15m

+ N6729321, Ø293831

Data fra Kartverket, Norge Digitalt og Nordhordland digitalt