

Laila Bjørge

Bjørge 210

5993 Ostereidet

06.12.2017

Epost: laila.bjorge@gmail.com

Sluttrapport grøfting på GBNR 241/3, anmodning om utbetaling


Grøftinga vart utført i 2016, og lagleg ver er ei føresetnad for eit godt resultat.

Dei fleste grøftene hadde utløp til bekk, og kanalrensk var difor det første som vart utført. Massane som vart renska opp vart planert utover etter dei hadde lagt ei stund. Det vart kjørttil noko stor stein slik at me fekk plastra kanten på bekken der erosjonsproblema har vore størst. Grøfterør frå mange sidegrøfter kom fram i dagen, og ein fekk reinsa utløp på desse. Utstyr som står på ynskelista er grøftespylingsutstyr, det kunne spart mykje gravearbeid.

Deretter var det grøftene sørom tunet som vart gravd opp. Det viste seg å vera ein terskel så me måtte grava eit par ekstra sidegrøfter for å få ut alt vatnet. Det vart lagt bord i botn og på sidene, deretter 4 toms rør og grøftesingel. Ein del stein som kom fram frå gamle grøfter vart lagt grøftene. Gamle grøfter vart kopla inn på nye grøftene, og ein kopla saman side grøftene. Arealet vart i sådd med beitefrøblanding og fleirårig raigras.

Tilsaman vart det lagt 136 meter grøft + to ekstra sidegrøfter på tilsaman 20 meter.

Utført: 156 meter + kanalrensk 97 meter

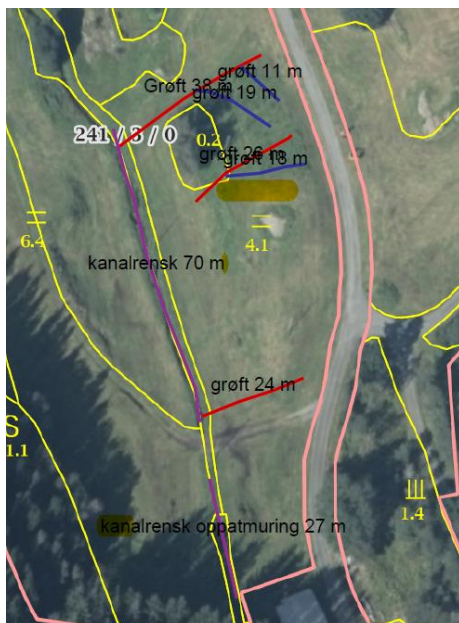

Arbeidet vart utført med eiga 8 tonns gravemaskin. Kanalrensk og oppgraving 1-2 dagar. Legging og rør og singel er handarbeid, men me fekk god hjelp av kårkall og svigerfar, men 3-4 dagar for 2 mann gjekk det. På graving vart gjort med gravemaskin, men det var 1 dagsverk med rive og grafse før såing. Ville ikkje kjøra utpå dei nye grøftene før jorda hadde sett seg.

Det er kjøpt inn rør og singel.

Austom hagen vart det gravd 38 meter grøft på same måte. Eit lite tiltak, men har gjort at tilkomst til bakanforliggende areal no er mogleg.




Sum grøfter: 291 meter

Grøftene har virka godt, og me fekk slått begge slåttane på arealet dette året.

Beite i Stemmedalen

Open hovedgrøft/bekk er renska frå skogsveg som går til grindabygget og ned til elva. Det er lagt skikkeleg stikkrenne under vegen og murt oppsamlingskum for vatnet som kjem frå nordvest. Heile beitearealet på denne sida er vorte mykje tørrare.

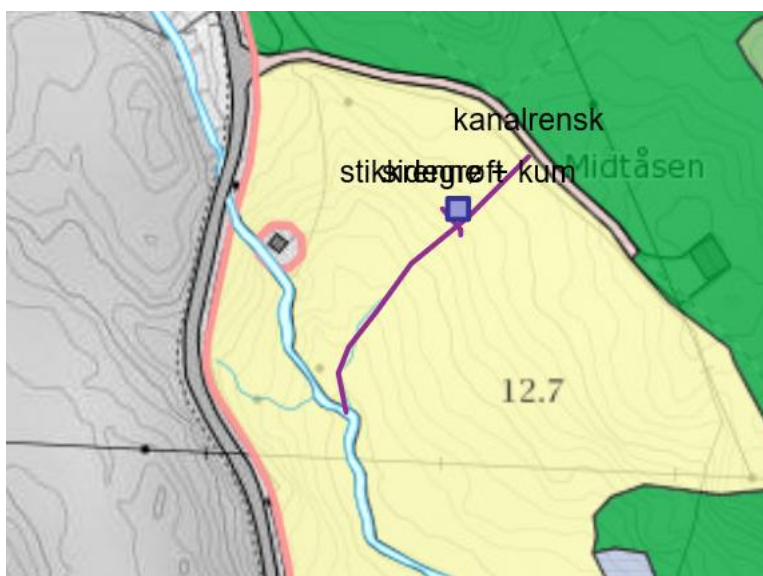


Utført: 97 meter

Sum utført alle grøfter: 388 meter a kr 15 meter = kr 5 820, som me ber om å få utbetalt.

Søknad om omdisponering av midlar

Ei av årsakene til at me ikkje fekk tatt alle grøftene me hadde søkt på var at me måtte renska elva som renn vidare forbi myrane. Her var kantane mange stader så samanseggen at det demte opp heile området frå beite vårt i Stemmedalen og innover flatane. Dette var ein stor jobb og det vart gravd opp om lag 600 meter. Massane ligg til tørk på elvebredda og planen er å planera dei utover når det

vert tørt nok ver. Tiltaket har hatt positivt effekt på både eng og beite, for utløpa frå grøftene var tette. Det var og renska opp to kanalar i Myrane. Desse var heller ikkje med i søknad, men dersom det er mogleg å omdisponera dei allereie løyvde midlane til dette, ber me om at det vart gjort. Tilsaman har det vore renska 510 meter + 127 meter = 637 meter.

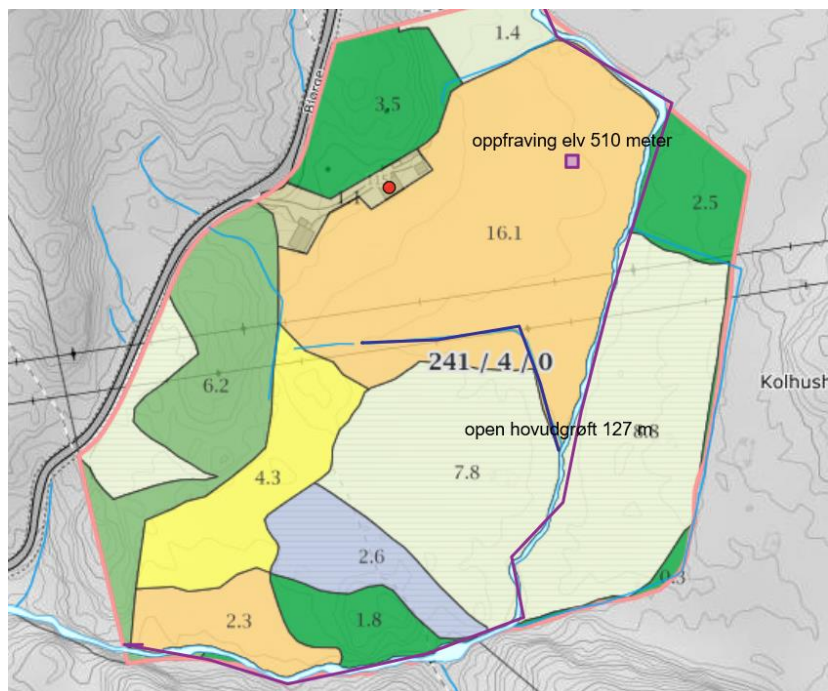

I 2017 har det så langt ikkje vore mogleg å grava i jorda og me vil difor søkja på nytt på arbeidet som ikkje er sett i gang. Det er nokon grøfter frå denne søknaden og sommaren har avdekt nye problem med drenering som me må ta tak i.

Mvh Laila Bjørge og Inge Revheim