


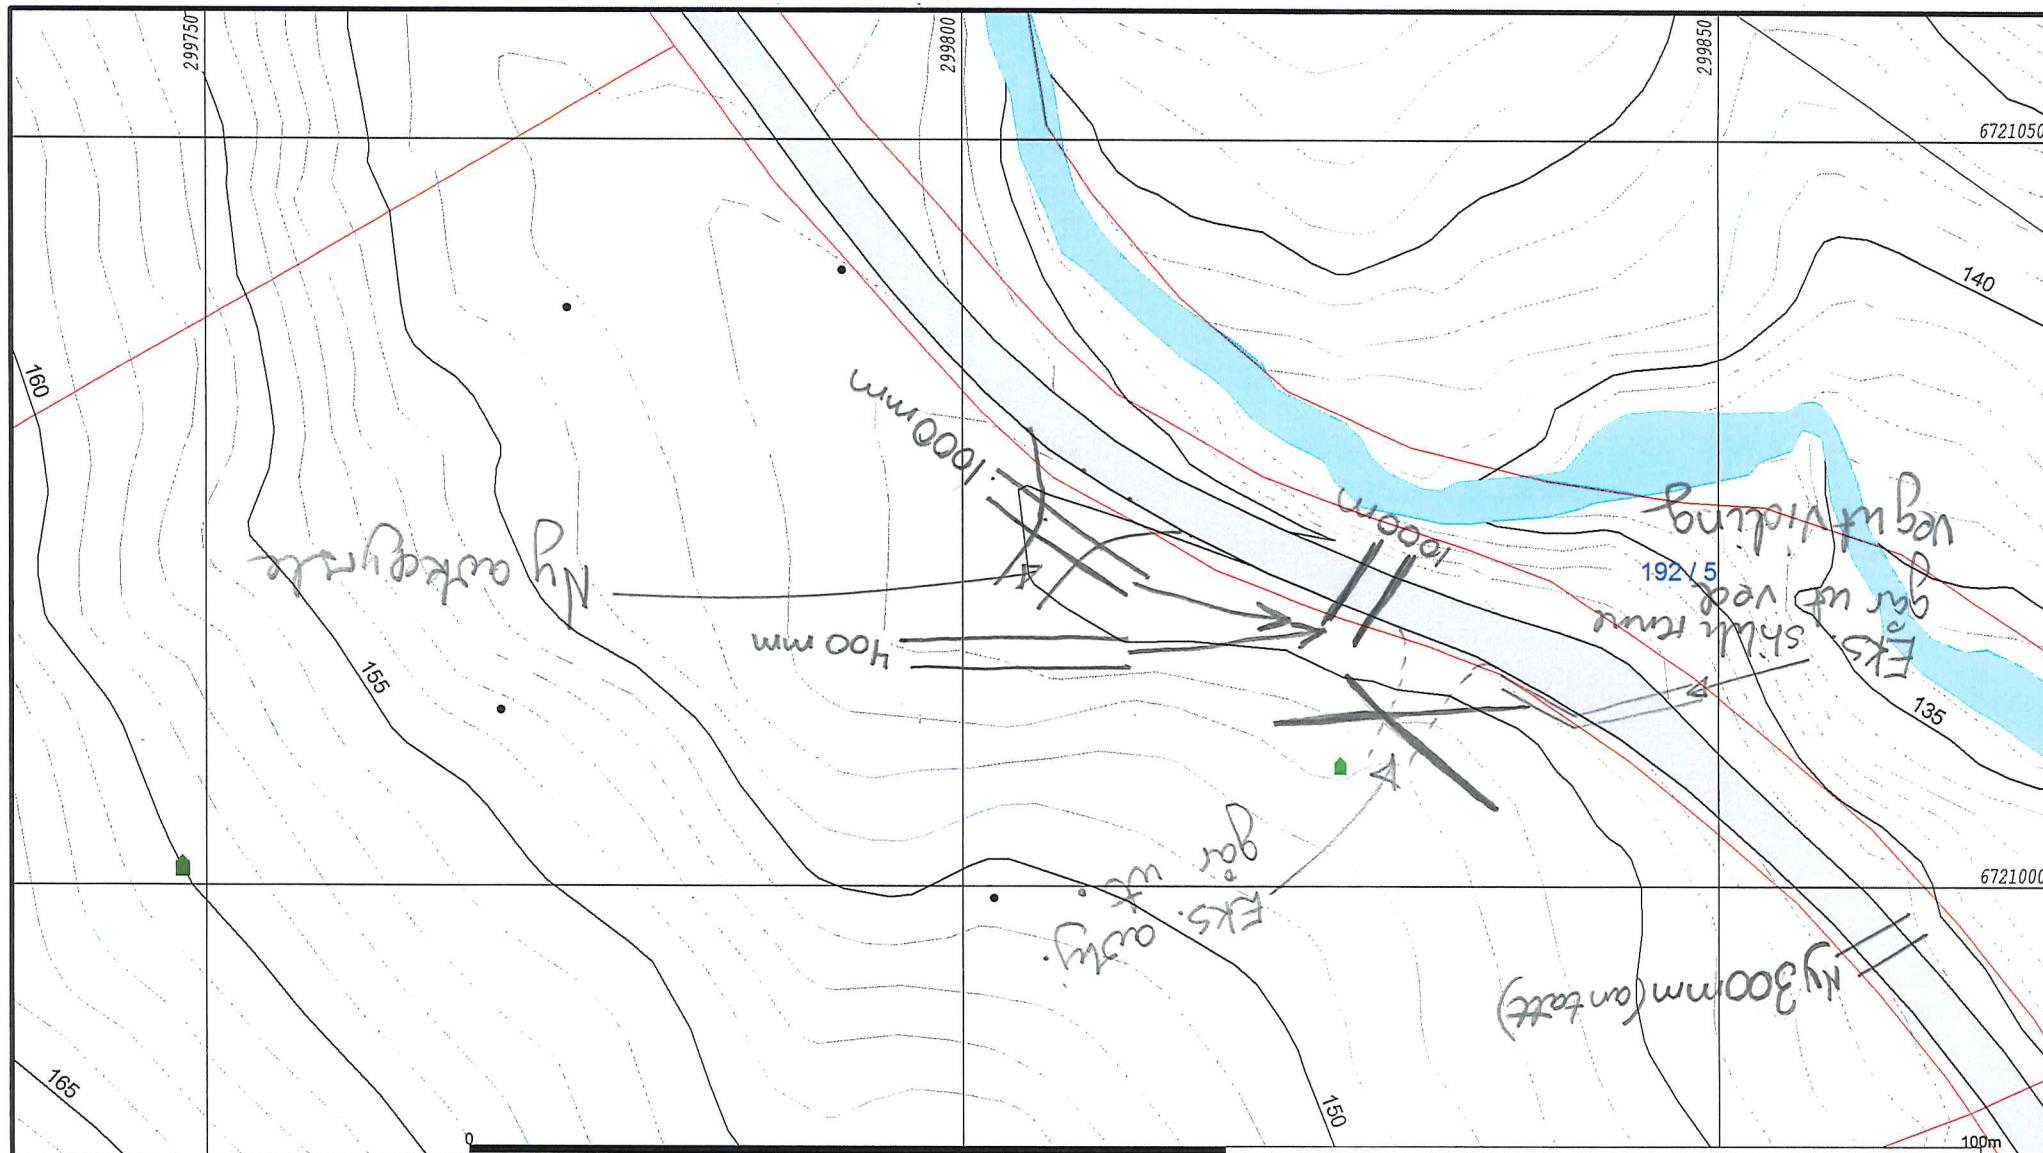

- • Avløp felles
- • Drensledning
- • Overvann
- • Pumpeledning spillvann
- • Pumpeledning vann
- • Spillvann
- • Vannledning
- Udefinert grense
- Terrengmålte grense
- Konstruert grensepunkt
- Bolig
- Bustad m/leilighet
- Våningshus
- Større bustader
- Hytte/feriehus
- Garasje/uthus
- Industri/lager
- Andre bygg

Beliggenhet og høyder må oppfattes som orienterende.

LINDÅS KOMMUNE

Teknisk drift VVA

14/11-17 Irene Wilhelmsen



Lindås kommune
Geodata avdeling

Situasjonskart - Nye og eks. stikete ranner

Dato: 2017.11.14
Sign: liir

~~Avkøyrsløp~~ - gbnr 192/5



Målestokk
1:500