


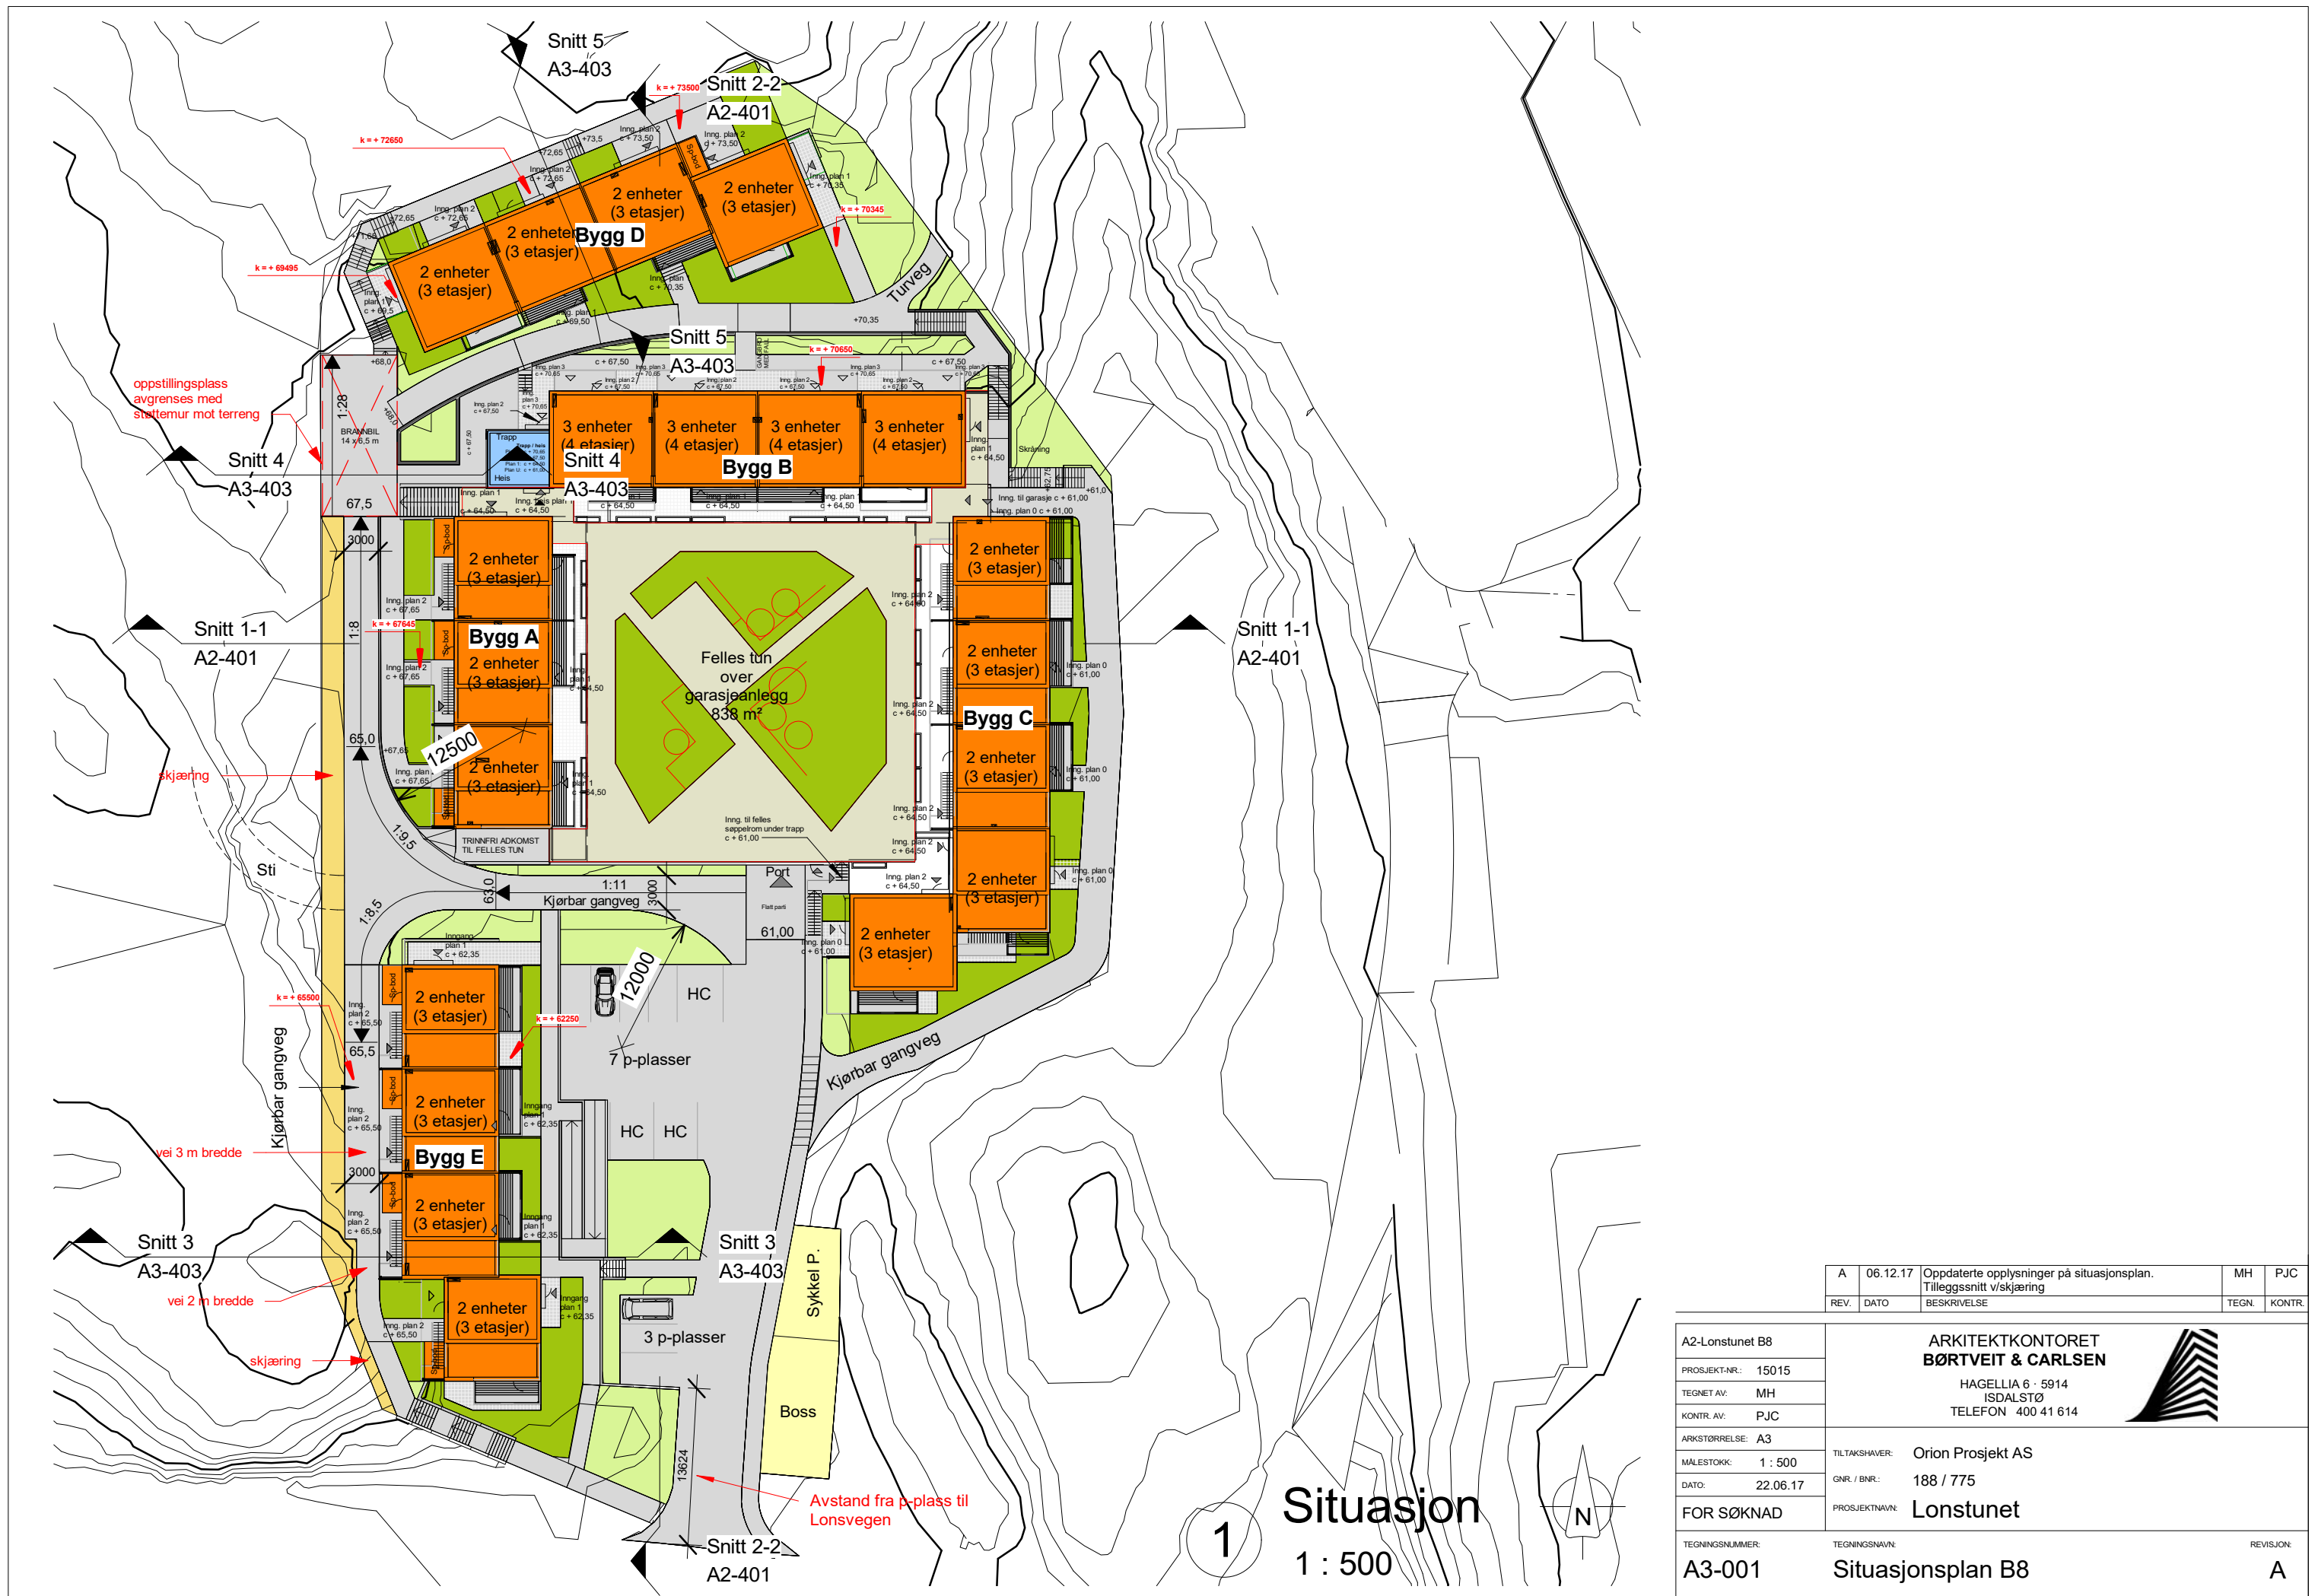

A	06.12.17	Oppdaterte opplysninger på situasjonsplan.	MH	PJC
REV.	DATO	BESKRIVELSE	TEGN.	KONTR.

A2-Lonstunet B8	ARKITEKTKONTORET BØRTVEIT & CARLSEN HAGELLIA 6 · 5914 ISDALSTØ TELEFON 400 41 614			
PROSJEKT-NR.: 15015				
TEGNET AV: MH				
KONTR. AV: PJC				
ARKSTØRRELSE: A3	TILTAKEHVER: Orion Prosjekt AS		GNR. / BNR.: 188 / 775	
MALESTOKK: 1 : 500				
DATO: 22.06.17	PROSJEKTNAMN: Lonstunet		REVISJON: A	
FOR SØKNAD				
TEGNINGSNUMMER: A3-001	TEGNINGSNAVN: Situasjonsplan B8			