



lann Ø32

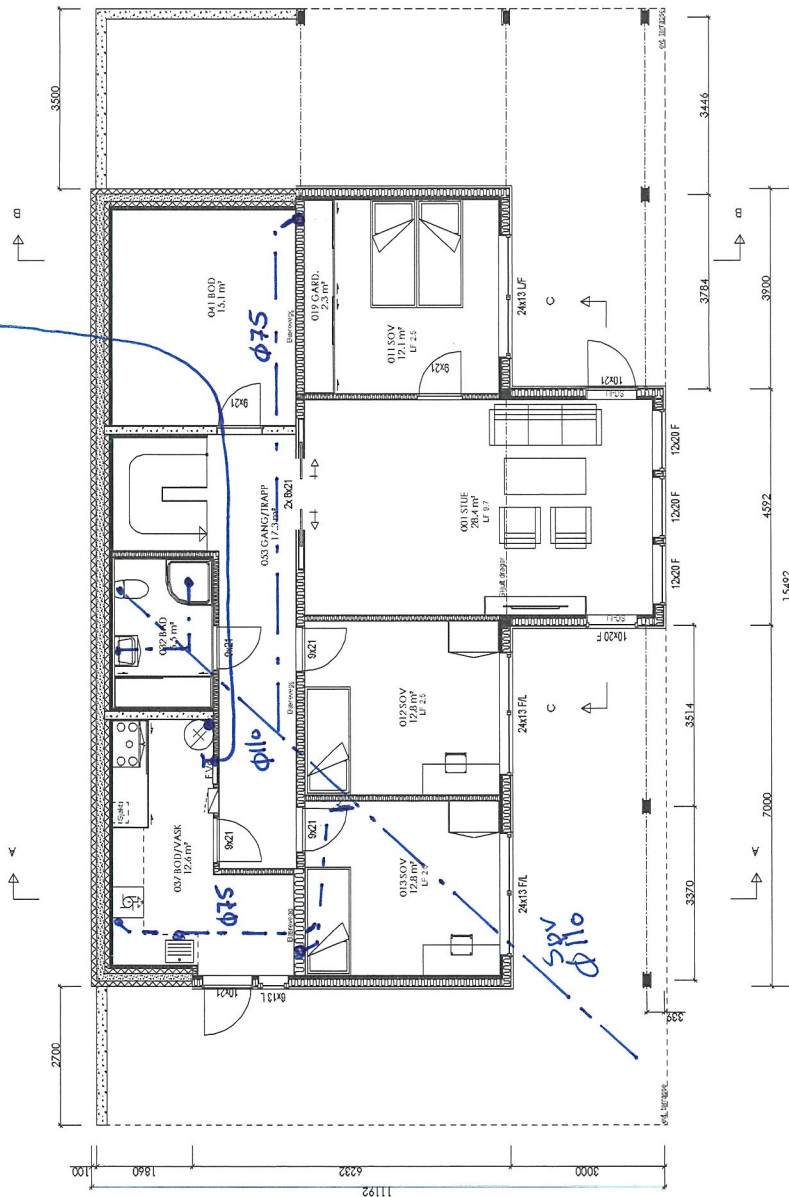

UNDERETASJE

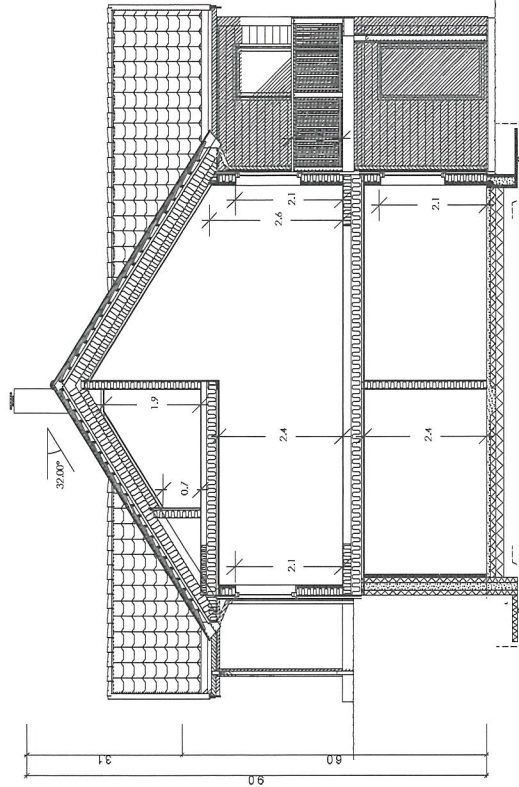


SNITT B-B


Hjelmås
vvs
13/3-18

B Div. endringer iht mail datert 01.08.17 og 05.09.17		GUB 06.09.17		Nf. A02-	Tiltakshaver : Ragnhild Kartveit Høyland og Adrian Nilsen Hauge
A Byggemeldingstegninger. Div endringer iht. bestilling	Rev. nr. : Rev. :	GUB 13.06.17 BEK Tegn. / Dato: Kontr.:			
Kommune : 5913 Eikangervåd		Målestokk: 1:100	DAK av: ALM	Dato: 24.01.17	Kontr.:
Tegning PLAN/SNITT		Hustype LUN var		Arkivnr.:18013	
Arkitekt:		Denne tegning tilhører Nordbohus AS. Etterligning kfr. lov om andsverk av 12.5.1961			



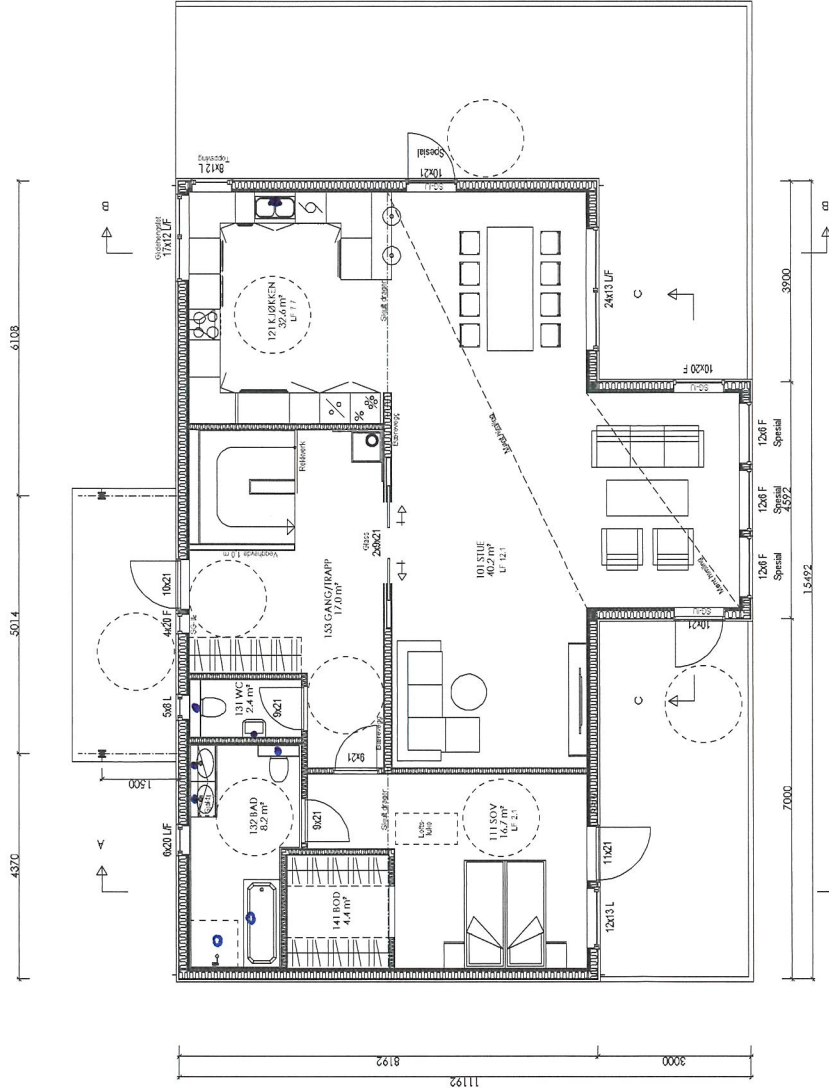

1. ETASJE

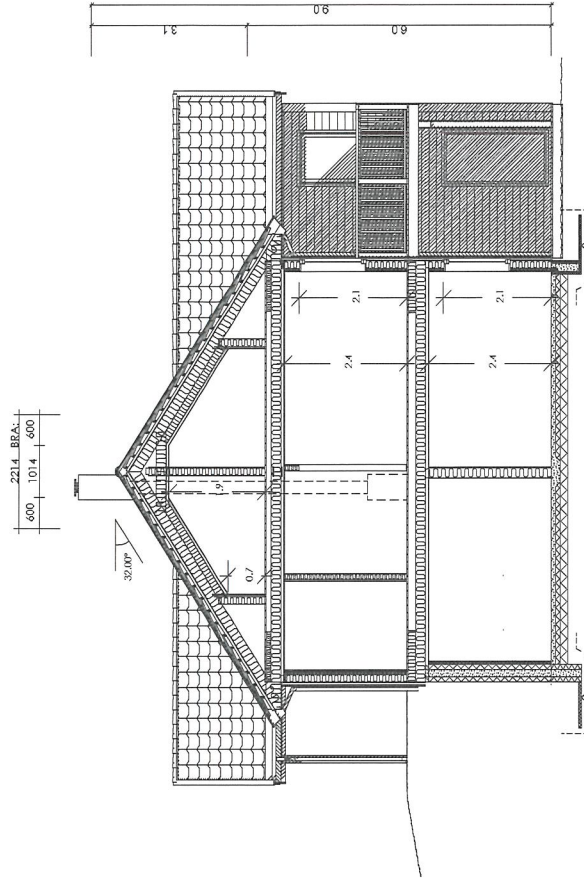

SNITT A-A

Hjelmås
vvs 2/5
21.12.13/13.18

Sportsbod (5m²) forutsettes bygd samtidig med bolig.	
Hvis tilgjengelig boenhet, trinnfri atkomst.	
Målsetting på utside stenderverk/mul	
For isolasjonsmengder og U-verdier, se varmetapsberegning	
SG-IU	Sikkerhetsglass innside/utside
SG-I	Sikkerhetsglass innside
SG-U	Sikkerhetsglass utside
Vindu f.o.m. andre etg. skal ha barnesikring	
Kombiboks plasseres av tegning/prosjektering er ikke kontrollert mot plassering i terreng.	

AREAL	BRA	P-Rom
Bleilighet		
Underetasje/Kjeller	125.7	109.2
Hovedplan/1. etg.	129.8	124.6
Loftplan/2. etg.	38.0	
Garasje/Carport/Utv. bod		
Apert overb. areal	67.8	
SUM Hovedleilighet	361.3	233.8
Loft-bredde ved 1.9m høyde:	1.014	
Begygd areal, BYA :	224	
Diverse :		

B Div. endringer iht mail datert 01.08.17 og 05.09.17
A Byggemeldingstegninger. Div endringer iht. bestilling
Rev.nr.: Rev.:
Tegning / Dato:

Tiltakshaver : Ragnhild Kartveit Høyland og Adrian Nilsen Hauge
Byggeplass : Eidsnesvegen 94
Kommune : 5913 Eikangervåd

Målestokk: 1:100 DAK av: ALM Dato: 24.01.17 Kontr.:
Tegning
PLAN/SNITT

Nr. A01-
Arkivnr.: 18013
Hustype
LUN var

Denne tegning tilhører Nordbohus AS. Etterligning kfr. lov om andrsverk av 12.5.1961.