

sak nr. 2007/2362.

Langenes Bygg As
Kvassnesvegen 19
5914 Isdalstø

Knarvik 11.02.08

Lindås Kommune
Geodata avd.
Kvernhusmyrane 41
5914 Isdalstø

LINDÅS KOMMUNE	
Klassering	56/145
11.02.2008	
Ark.saksnr.	2007/2362
Løpenr.	
Saksh.	FEAN
Filgangskode	

Gnr. 56 bnr. 145 Dokumentasjon byggplassering


Vedlagt oversendes dokumentasjon på byggplassering på Gnr. 56 bnr. 145, byggherrer Ola Ese Berentsen og Trine Gjerstad. Plassering er utført 11.02.08 etter innsendt søknad Omsøkt søknad på fg. 2 etasje er cote 34,70. Denne høyde kan virke høy, men dette må kontrollerast etter avgraving.

Entreprenør melder ifrå når bygggrup er klar for høydekontroll.

Kopi til Ola Ese Berentsen
 Lindås Kommune
 Ynnesdal Maskin as

Vedlegg. Skisse M = 1 : 500
 Dokumentasjonsdata for innmålt bygg.

Lindås Kommune
Geodata avd.
Lindås Kommune
Kare Wiik
Fagsjef

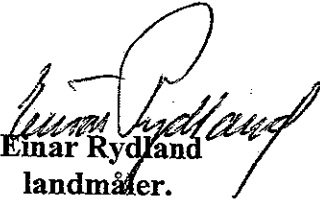
Einar Rydland
landmåler.

LINDÅS KOMMUNE	
Kommisjon	
56/145	
11. 02. 2008	
Ark. saksnr.	Køpenr.
2007/2362	
Saksh.	Tilgangskode
FEAN	

56/138
nabo. H = 32.00

H = 32.53

0


100m

- | | | | |
|--|------------------------|--|----------------|
| | Målte Grenser | | Våningshus |
| | Registrerte Grenser | | Sørre buskader |
| | Udefinerte grenser | | Hylteferdhus |
| | Terrengmålte grense | | Garasjeuthus |
| | Konstruert grensepunkt | | Industri/lager |
| | Bolig | | Andre bygg |
| | Buskad mulighet | | |

Beliggenhet og høyder må oppfattes som orienterende.




Lindås kommune
Geodata avdeling
Berentsen
Gjerstad

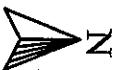

Dato: 2008.02.11
Sign: elr

Byggeplassering Gnr. 56 bnr. 145

Målestokk
1:500

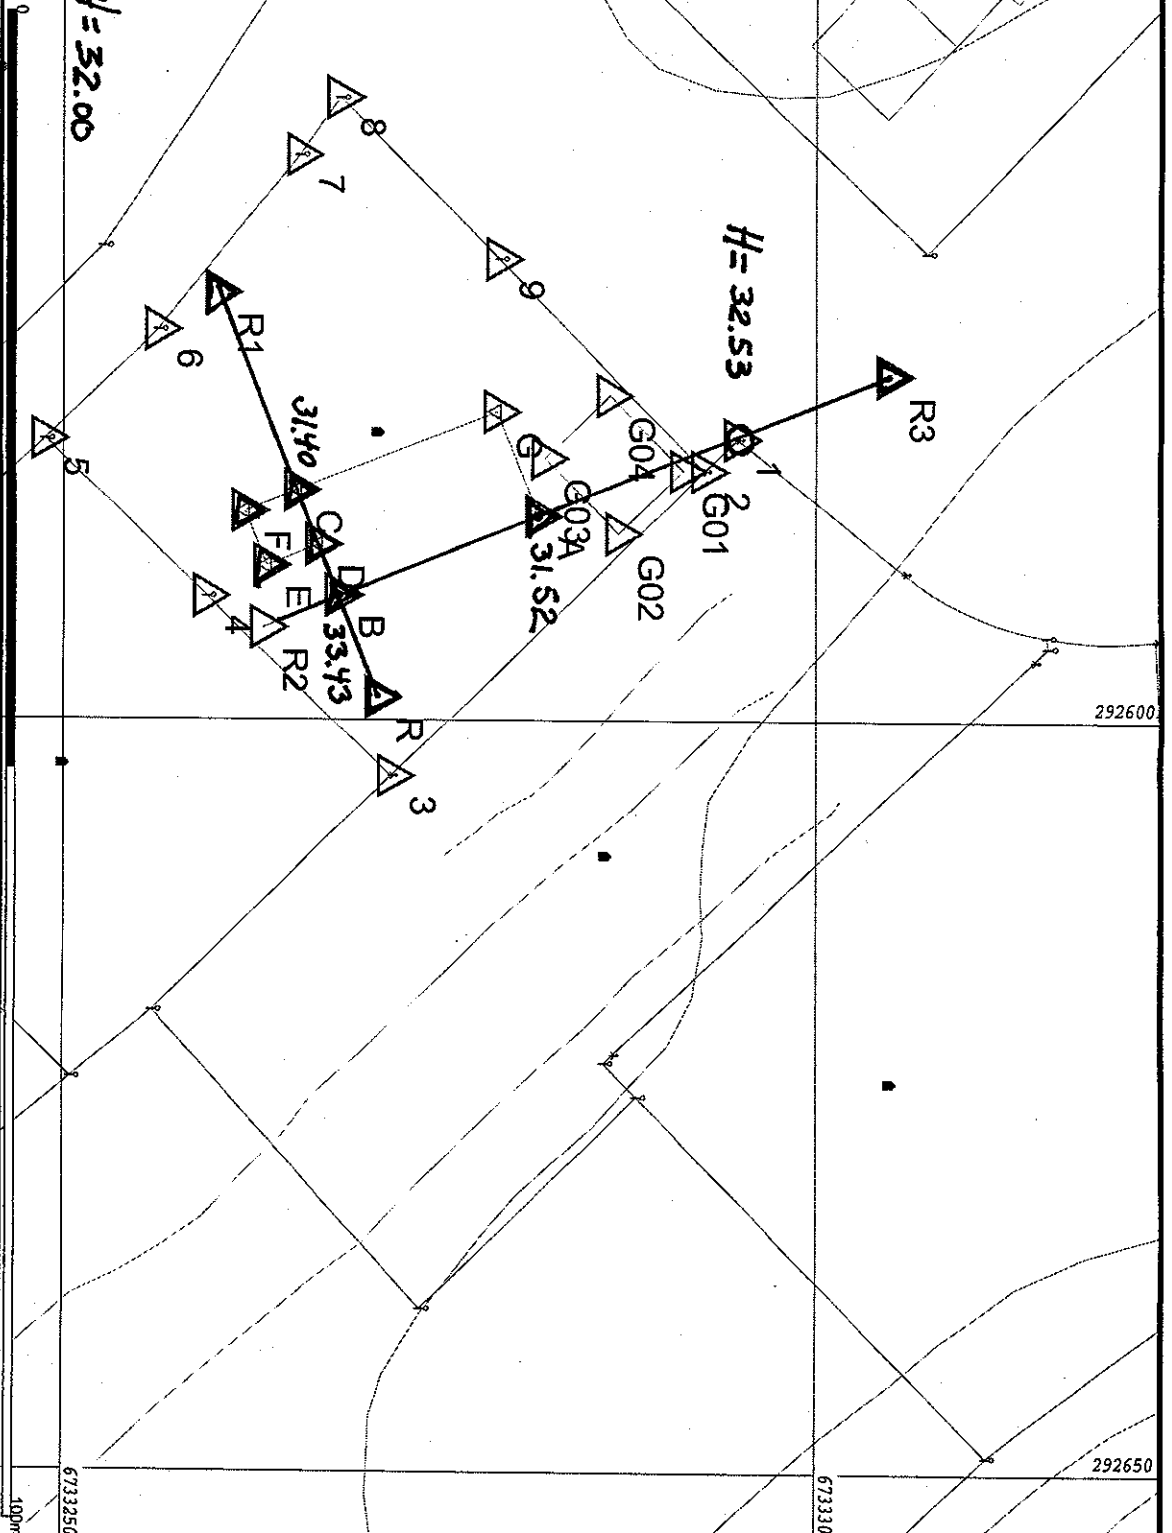

er56-145.kof

LINDÅS KOMMUNE	
Klassering	56/145
11.02.2008	
Ark. saksnr.	2007/2362
Løpenr.	
Saksh.	JEAN
Tilgangskode	

BYGGPLASSERING GNR: 56 BNR: 145

Byggherre. Ola Ese Berentsen og Trine Gjerstad.

05 H01	7013	6733281.581	292586.555	34.700	Omsøkt høyde.
05 H02		6733268.392	292591.817	34.700	---
05 H04		6733278.802	292579.589	34.700	---
05 A	7013	6733281.552	292586.553	31.521	Terrenghøyde
05 B	7013	6733268.382	292591.816	33.435	---
05 C	7013	6733265.593	292584.860	31.395	---
05 D	7013	6733267.078	292588.476	32.541	---
05 E	7013	6733263.552	292589.867	32.803	---
05 F	7013	6733262.136	292586.230	31.347	---
05 G	7013	6733278.774	292579.539	31.832	---

Lindås Kommune Geodata avd.

Lindås kommune
11.02.2008
Einar Rydland