

Fra: Bjørnar Vatnøy <bjornar.vatnoy@gmail.com>
Sendt: 23. april 2018 10:28
Til: Eilin Houlison Molvik
Emne: Gnr: 137 Bnr 127 Viser til telefonsamtale 17.04.18 endringer
Kubbaleitet 14

Hei,

Viser til telefonsamtale 17.04.18 vedrørende spørsmål om endringer med byggetiltak i Kubbaleitet 14 og sender med dette endringsmelding på disse tiltakene:


Endring av dør og vindu i ny kjelleretasje:

Vi ønsker å endre vindu/dør i kjeller på tilbygg. Med det menes at en flytter dør til ytterkant av vegg og sitter inn et ekstra vindu. Se vedlagt tegning.

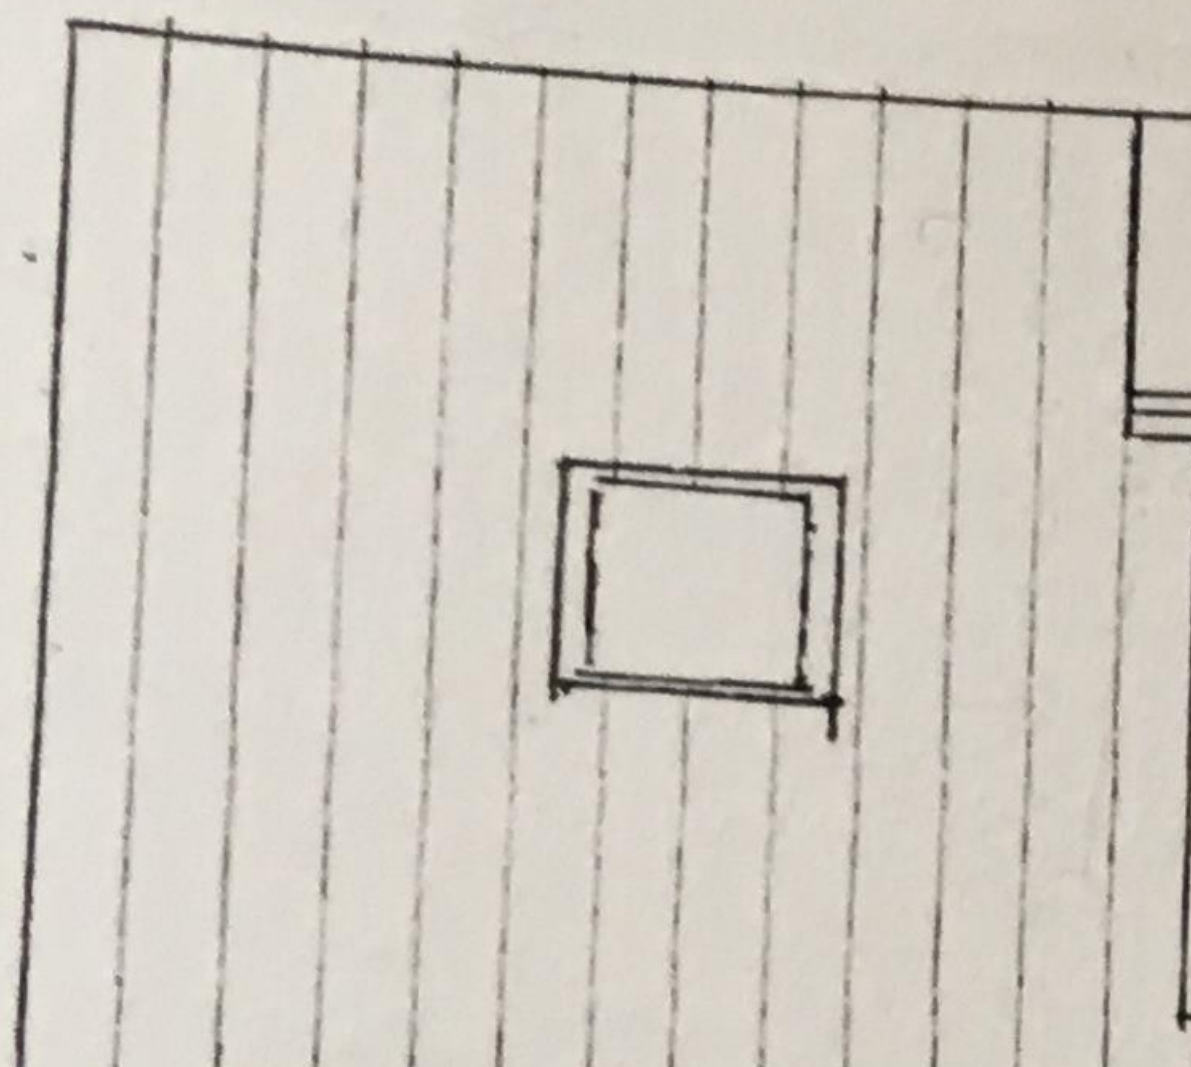


Flytte eksisterende vindu i toppetasje:

Ønsker også å flytte eksisterende vindu i gavl til gavl i tilbygg. Se vedlagt tegning.

 

Passasje:

Den tredje og siste endringen vi ønsker å gjøre er å lage en passasje som gjør at vi kan gå fra baksiden av huset, langs husveggen og frem til terrassen. Passasjen skal være 120 cm bred. Se vedlagt tegning.

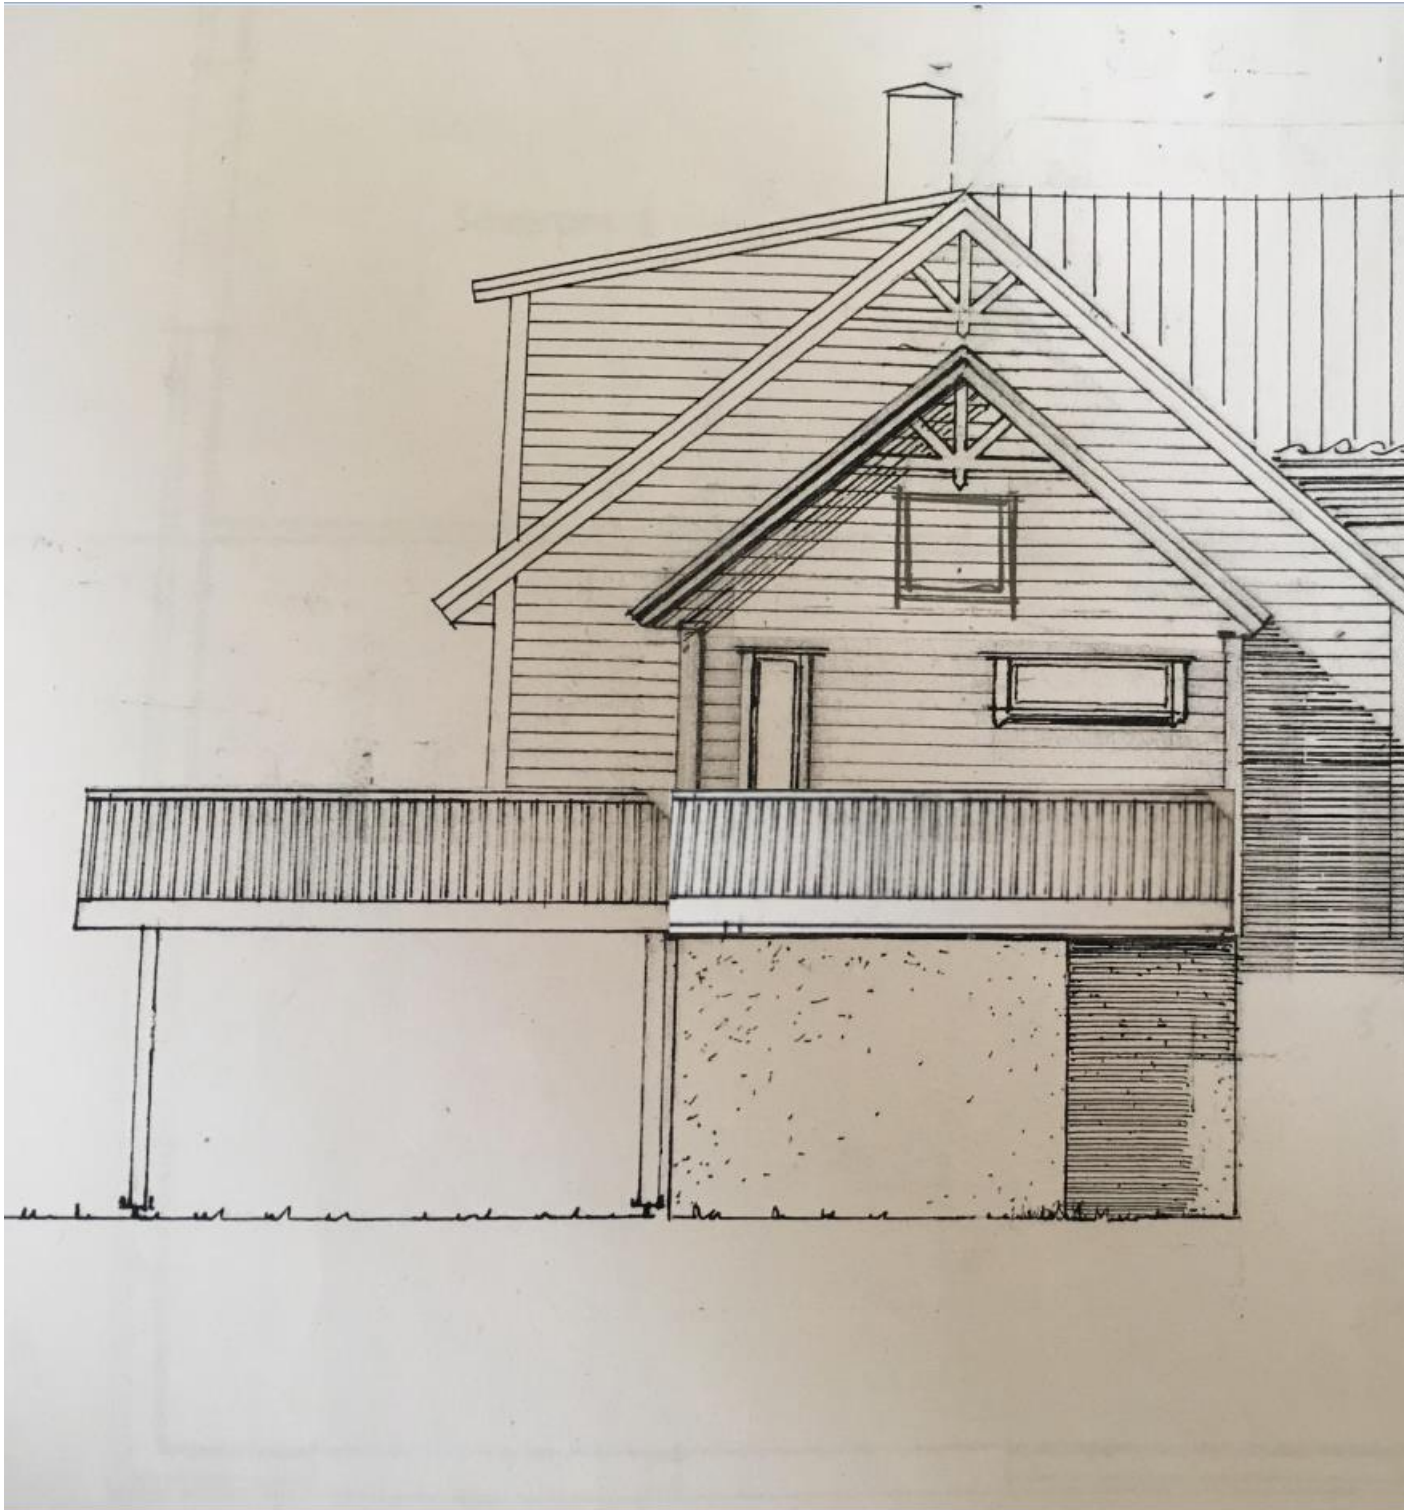

Hører fra deg.

Mvh
Bjørnar og Tina Bianca Vatnøy

--
Bjørnar Vatnøy