

Søknad om endring av gitt tillatelse

etter plan- og bygningsloven (pbl) § 20-2

Berører endringen av tiltaket eksisterende eller fremtidige arbeidsplasser slik at det må innhentes nytt samtykke fra Arbeidstilsynet? ☐ Ja ☒ Nei

Hvis "ja" må slikt vedtak innhentes før igangsettingstillatelse kan gis. Byggblankett 5177 med vedlegg.

Søknaden gjelder							
Eiendom / byggested	Gnr.	Bnr.	Festenr.	Seksjonsnr.	Bygningsnr.	Bolignr.	Kommune
	215	19					LINDÅS
	Adresse				Postnr.	Poststed	
	Eidsnesveien 91				5913	Eikangervåg	

Beskrivelse av endring(er)
Søker om å koble slangen fra slamavskiller inn på gn215/2 sin slange til sjø og ikke inn på 215/19 sin sjøslange .

Vedlegg			
Nye vedlegg og tidligere vedlegg som endres	Gruppe	Nr fra - til	Ikke relevant
Opplysninger om tiltakets ytre rammer og bygningsspesifikasjoner, byggblankett 5175	A	-	☒
Dispensasjonssøknad (begrunnelse/vedtak) (pbl kap 19)	B	-	☒
Nabovarsling (gjenpart/nabomerknader/kommentarer til nabomerknader)	C	-	☒
Situasjonsplan, avkjøringsplan	D	-	☒
Tegninger	E	-	☒
Redegjørelser/kart	F	1 - 2	☐
Erklæring om ansvarsrett	G	-	☒
Gjennomføringsplan	G	-	☒
Boligspesifikasjon i matrikkelen	H	-	☒
Uttalelse/vedtak fra annen offentlig myndighet	I	-	☒
Rekvisisjon av oppmålingsforretning	J	-	☒
Andre vedlegg	Q	3 - 10	☐

Underskrifter					
Ansvarlig søker for tiltaket (for tiltak etter pbl § 20-1)			Tiltakshaver (bare for tiltak uten ansvarlig søker etter pbl § 20-4)		
Foretak			Navn		
Stendal VVS AS			Lars Ludvig Eidsnes		
Kontaktperson	Telefon	Mobiltelefon	Kontaktperson	Telefon	Mobiltelefon
Heidi	56354455	40017963	Lars		970 10 408
E-post			E-post		
post@stendalvvs.no			7eidsnes@gmail.com		
Dato	Underskrift		Dato	Underskrift	
07.05.2018	Heidi Meland		07.05.2018	Lars Ludvig Eidsnes	
Gjentas med blokkbokstaver			Gjentas med blokkbokstaver		
STENDAL VVS AS			Lars Ludvig Eidsnes		

+ N6723964, Ø303508

SP110
VL32

Kobte til eks ledning
fra 215/2


slamavskiller

VL32

9m

N6724034, Ø303608 +


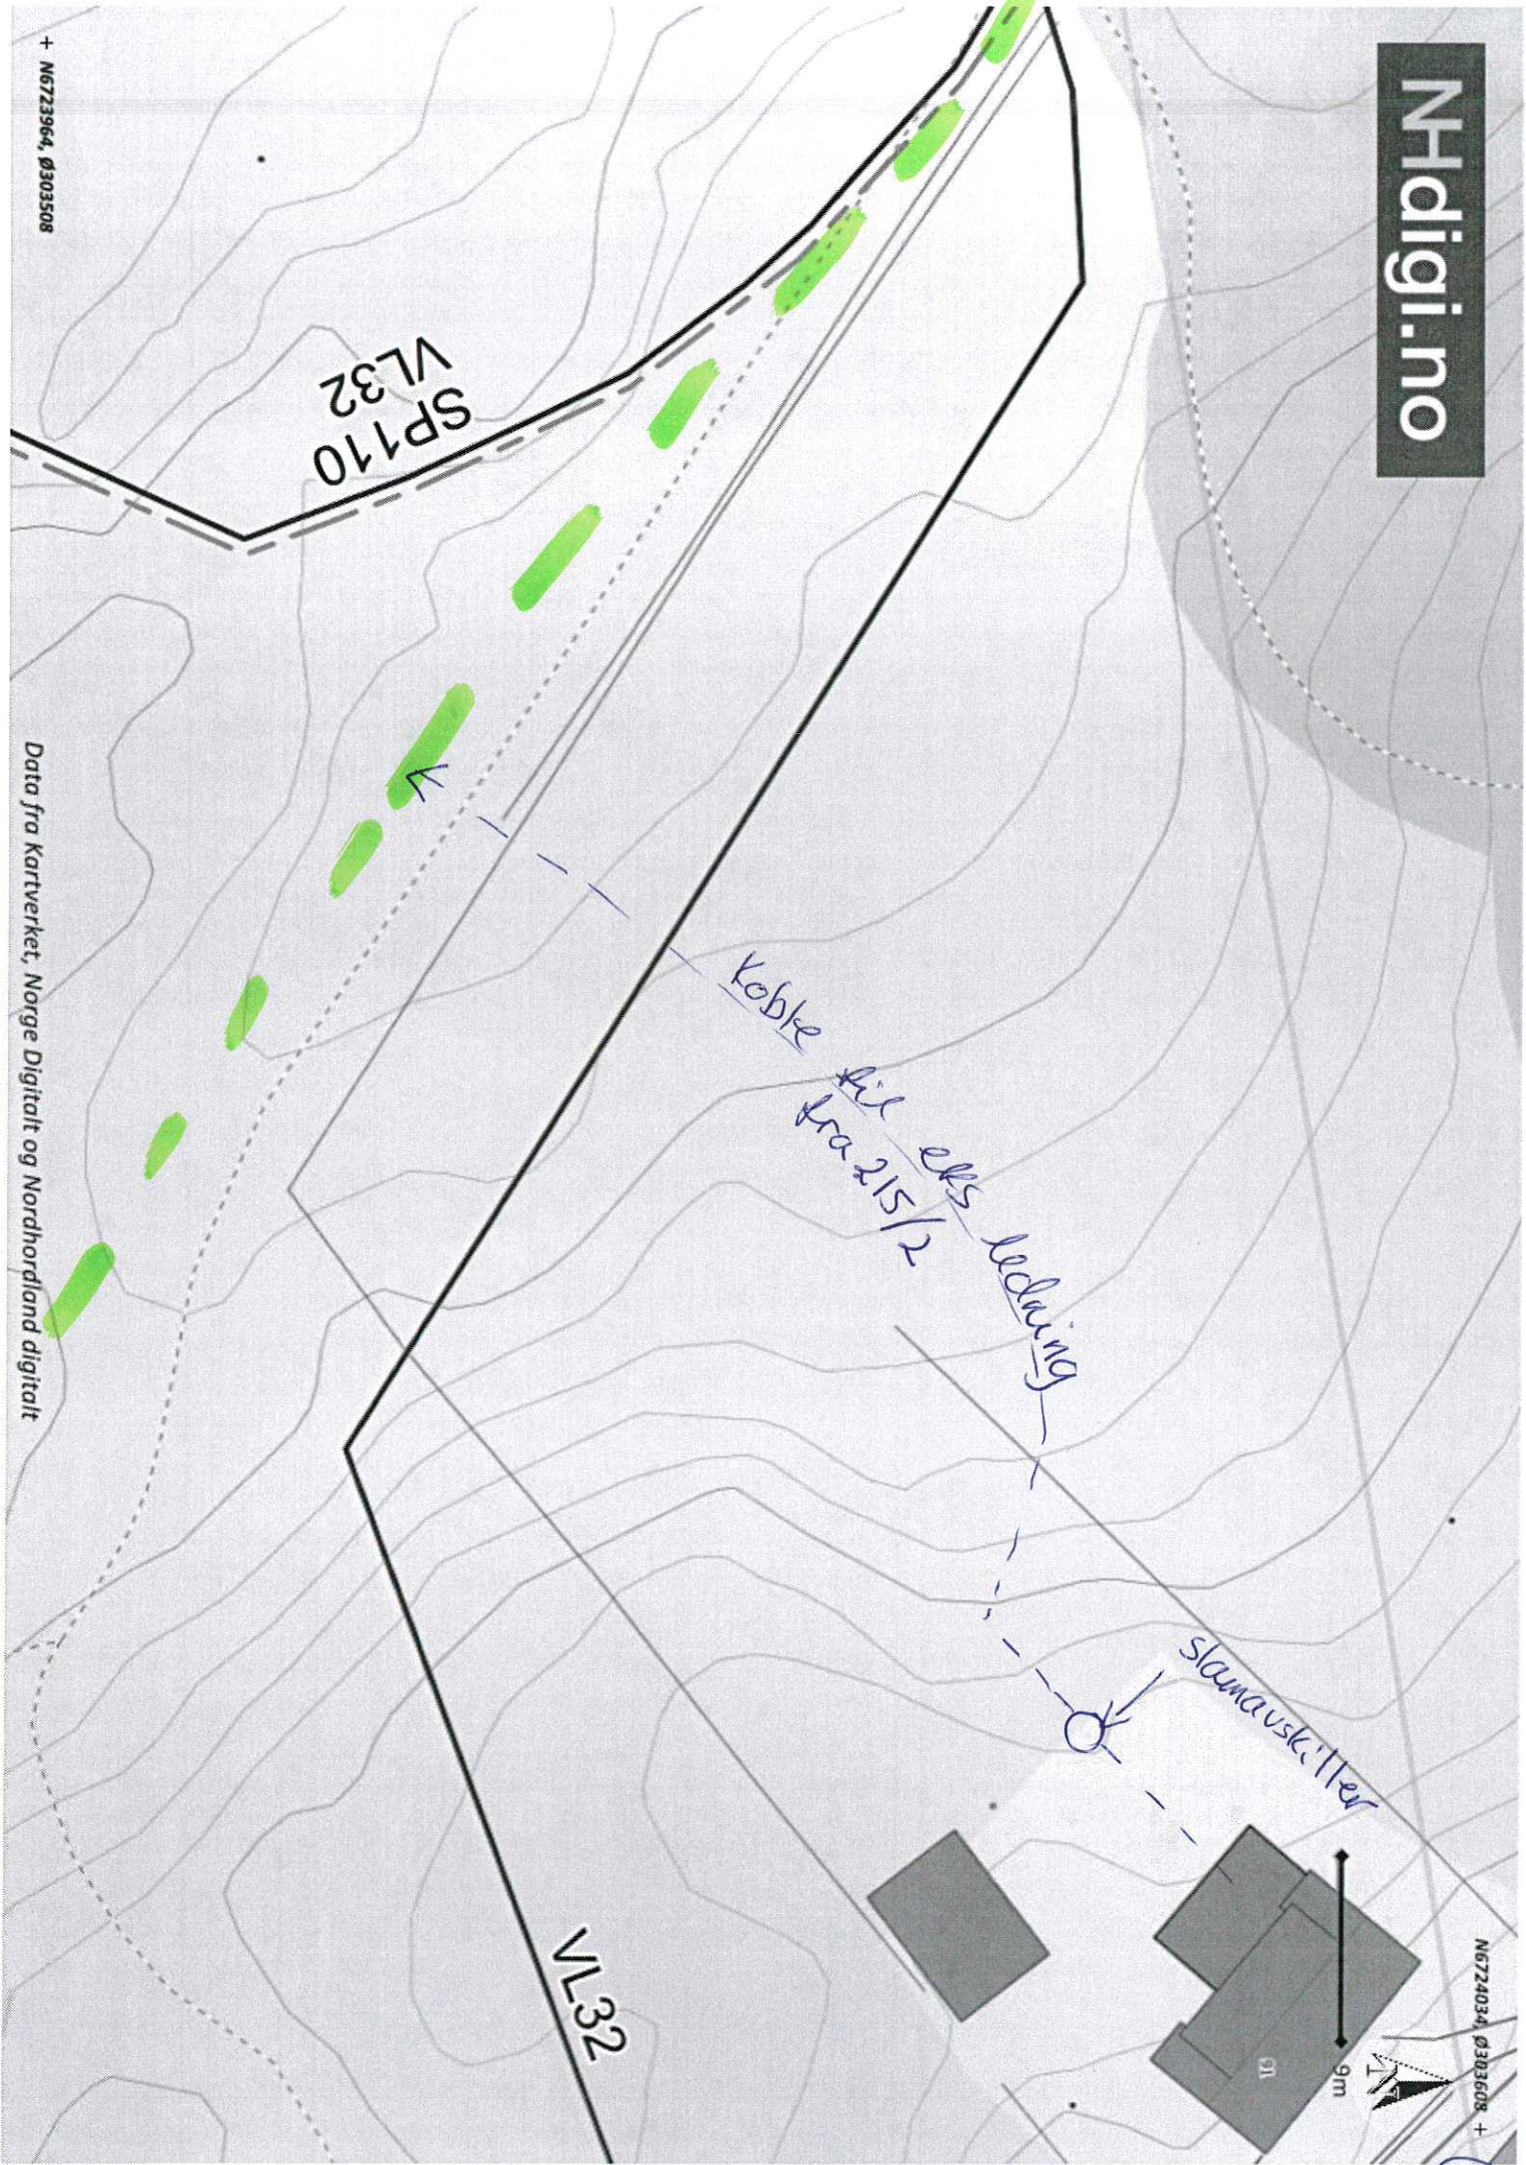



Stendal VVS AS
 Blombakken 1 - 5911 ALVERSUND
 E-post: stein-vvs@online.no
 Org.nr. 980 626 180


+ N6723897, Ø303350

N6724097, Ø303637 +

2