

REFERANSEPUNKTER

	Takflate nybygg
	Terrasse/balkong nybygg
	Takflate eksisterende bebyggelse
	Takutstikk/Møneretning

Adkomst/veg
 Parkering
 Gargarealer/Trapp/Mur


 Oppholdsareal/MUA
 Fri- og grøntareal

- - - - - Byggegrense
 - - - - - Eiendomsgrense
 ||||| Mur/Skjæring/Fylling
 - - - - - Avstander/Målsetting

Løpnummer	N-koordinat	Ø-koordinat
01	6728695 45	300204 00
02	6728694 93	300223 88
03	6728688 43	300223 71
04	6728685 06	300222 62
05	6728685 53	300204 62
06	6728688 96	300203 71

AREALER/UTNYTTING

Parsell	Eks. areal	MUA	BYA	U.GRAD
24/155	1517	435	331	22 %
Seksjon vest		230		
Seksjon øst		205		

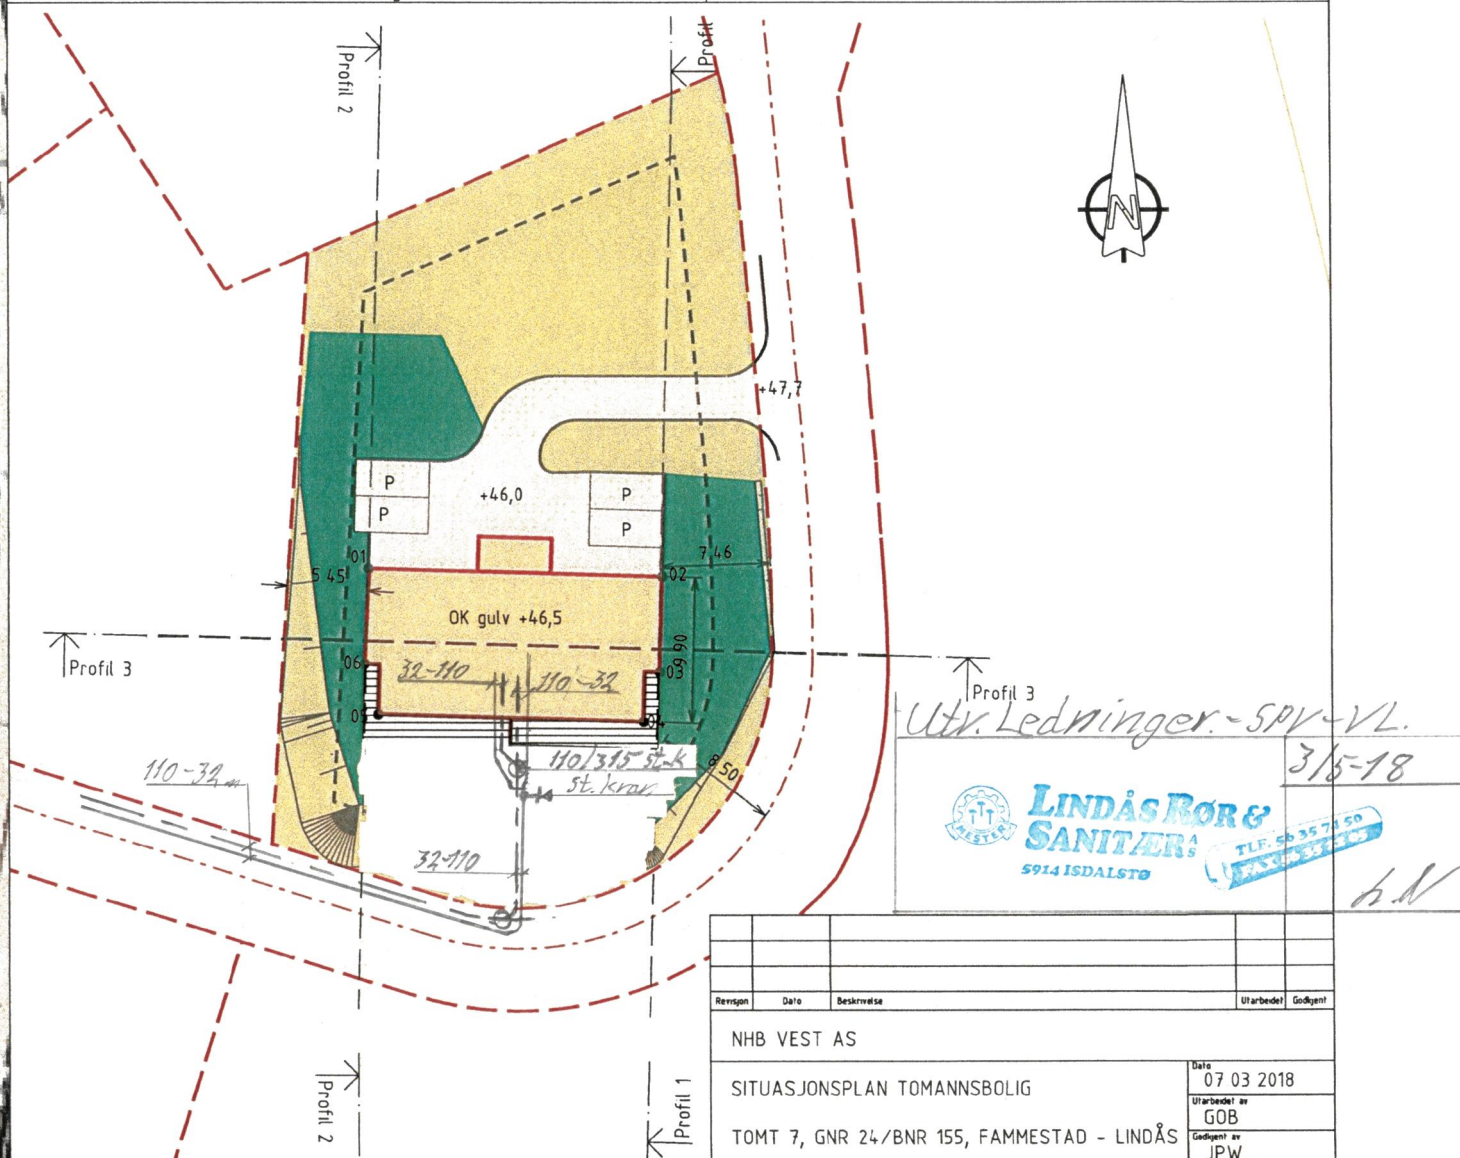

SITUASJONSPLAN 1:500



Nedre Åstveit 12
5106 Øvre Ervik
Tlf 982 20 450
post@geoform.no
www.geoform.no

Date	07 03 2018
Utarbejdet af	GOB
Gedkjenet af	JPW
Målestokk	1500, A3
Jobnummer	18007
Tegningsnummer	04
Revisjon	