


- B = Bærevegg
 L = Åpningsbart vindu
 F = Fast vindu
 L/F = Fast med åpningsbart felt iht. fasade
 Syn. = Synlig drager
 Skj. = Skjult drager

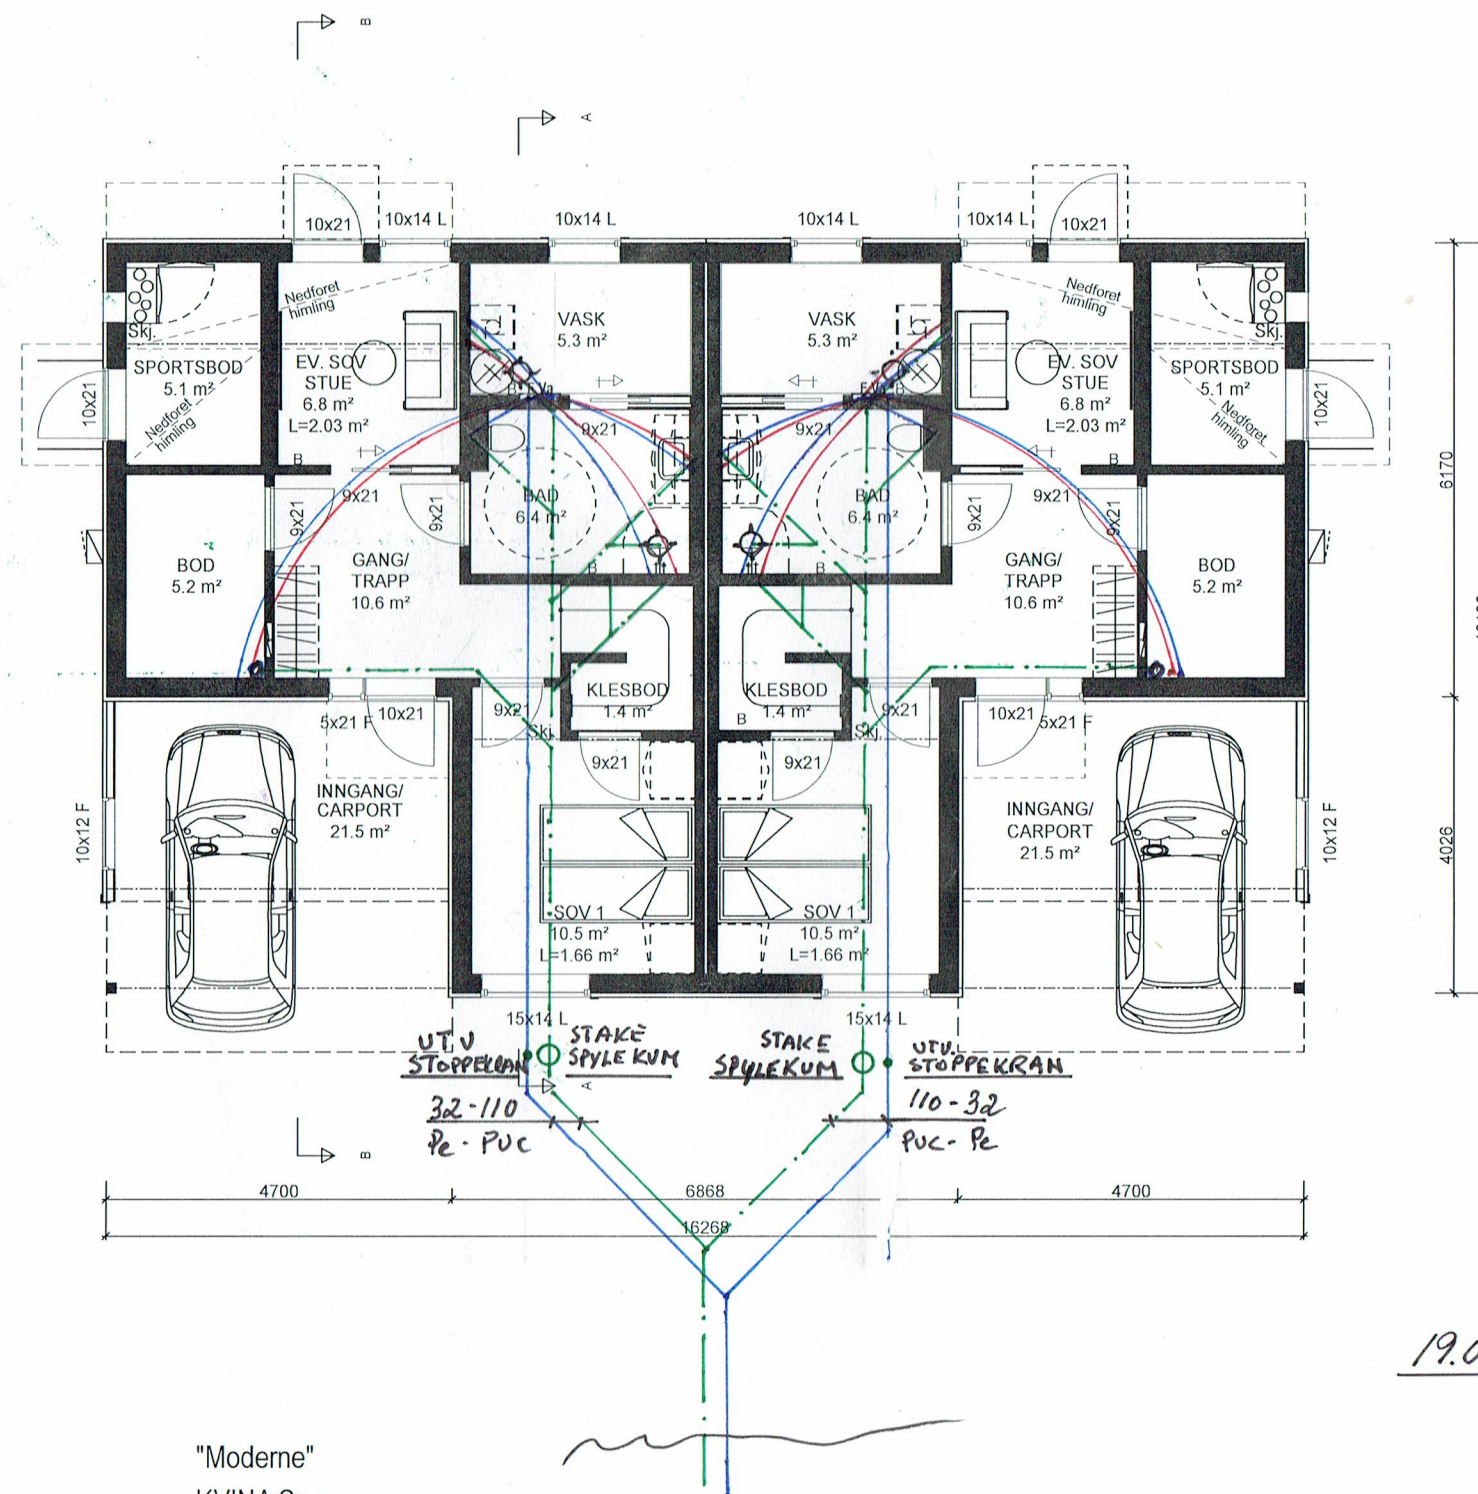

"Moderne"
 KVINA Spes.

19.08.2018 Ove Kvalheim
 KVALHEIM VVS AS

HOVEDPLAN 1.etg

Bolig Partner 18279
 LEITE & HOWDEN

Denne tegning tilhører Bolig Partner AS og kan ikke benyttes uten skriftlig samtykke

Tiltakshaver :
 Majo Eigendom AS

Byggeplass :
 Erstadvegen BE5, 5911 Alversund

Gnr: 141
 Bnr: 74
 Fnr:

MÅL 1 : 100

Dato 06.08.18 Sign.jm

Pnr.: PF238020030201

Tegnings Nr.
 — 502