Vedlegg E-1

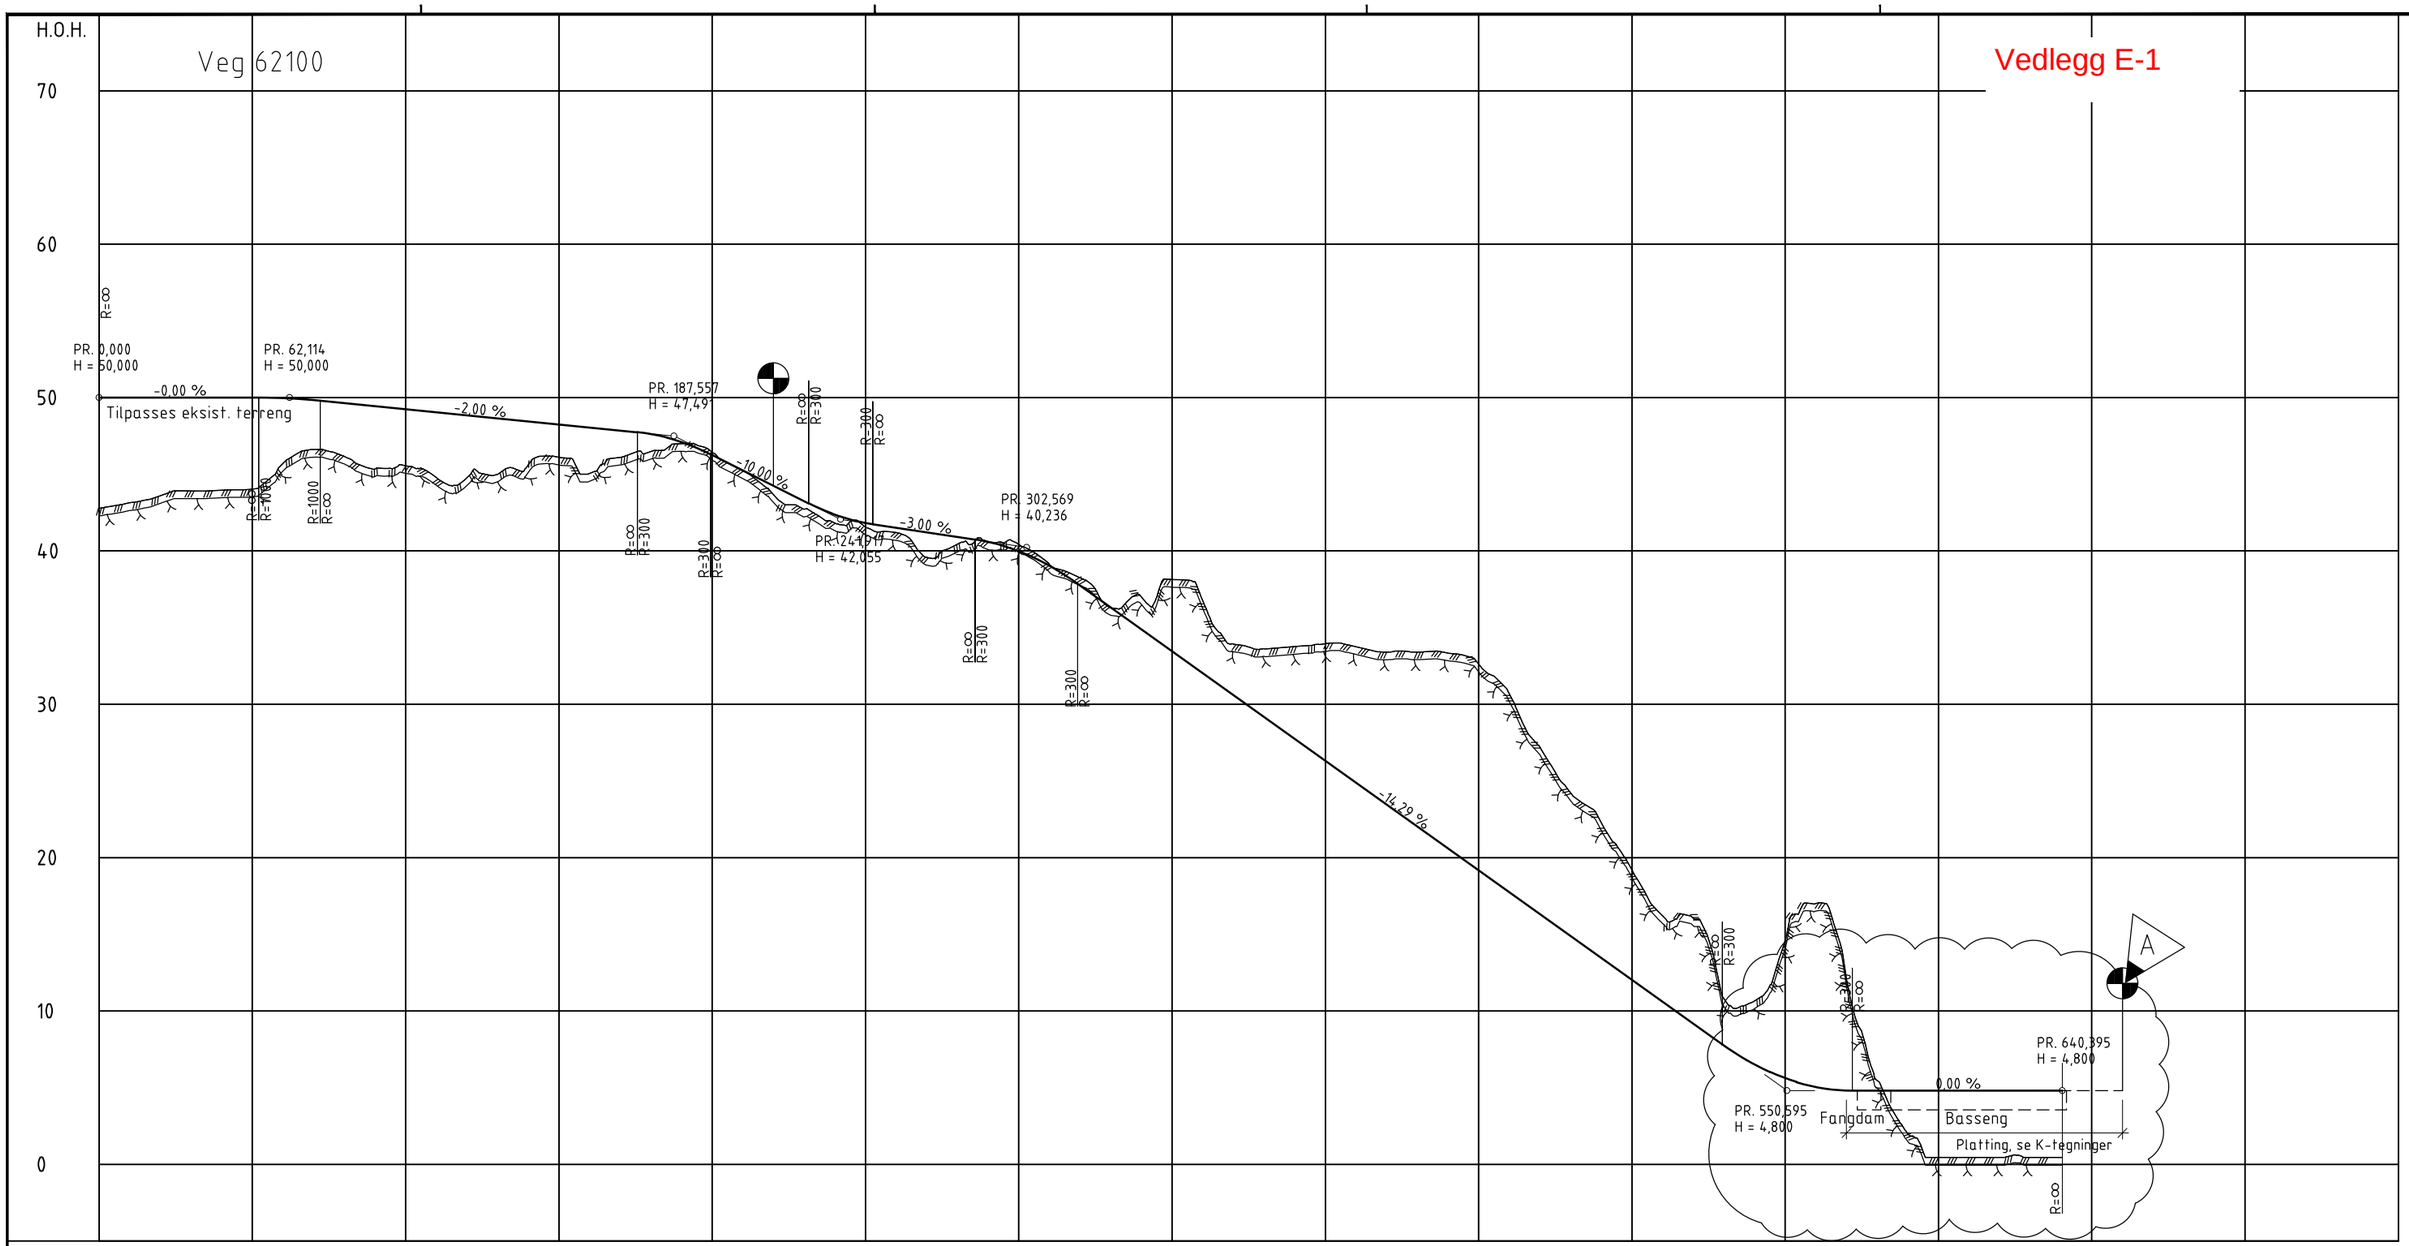

PROFIL NR. 50 100 150 200 250 300 350 400 450 500 550 600 650 700

HOR.KURV. R=∞ | R=-180 | A=74 | R=∞ | R=-500 | R=∞ | R=-20 | R=∞ | R=15 | R=∞ | R=∞

BREDDEUTV. 0,00m 0,00m | 0,90m 0,90m

TVERRFALL

H.kj.b.k. 3,0% 3,0% 5,0% 5,0% 5,0% 5,0% 0,0% 0,0%

V.kj.b.k.

PROFIL H.	TERRENG H.
50,00	42,78
50,00	43,14
50,00	43,68
50,00	43,94
50,00	43,96
50,00	44,03
49,97	45,73
49,84	46,63
49,64	46,17
49,44	45,39
49,24	45,59
49,04	44,78
48,84	44,78
48,64	45,00
48,44	45,62
48,24	46,10
48,04	45,05
47,84	46,10
47,61	46,49
47,10	46,99
46,25	46,43
45,25	45,22
45,25	43,66
43,25	42,72
42,37	41,81
41,82	41,54
41,51	41,19
41,27	39,58
40,93	40,43
40,58	40,59
39,97	40,42
39,03	39,11
37,75	38,24
36,32	36,30
34,89	37,00
33,46	38,13
32,03	36,74
30,60	33,93
29,17	33,62
27,74	33,76
26,32	33,95
24,89	33,75
23,46	33,40
22,03	33,44
20,60	33,34
19,17	32,63
17,74	30,68
16,31	27,22
14,89	24,21
13,46	22,27
12,03	19,24
10,60	16,20
9,17	16,05
7,74	10,80
6,50	10,66
5,60	14,59
5,04	17,01
4,81	12,11
4,80	5,46
4,80	1,99
4,80	0,45
4,80	0,45
4,80	0,45
4,80	0,45
4,80	0,45
4,80	0,45

OVERBYGN.T. 56CM

Rev.	Dato	Revideringen gjelder	Nr.	Saksb.	Sidem.k.	Oppdr.a.
A	28.08.18	Ny plassering av bassenget		SLTO	EISI	HHOY

NGIR

Anlegg for sigevannsrensing

Lengdeprofil
Veg 62100

Tegnet av	SLTO
Saksbehandler	SLTO
Sidemannskontr.	SBLO
Oppdragsansvarlig	HHOY
Fag	Veg
Målestokk	1:1000
Dato	05.09.2018
Oppdragsnr.	A082703
Status	Anbudstegning
Tegning nr.	D001
Rev.	A

COWI