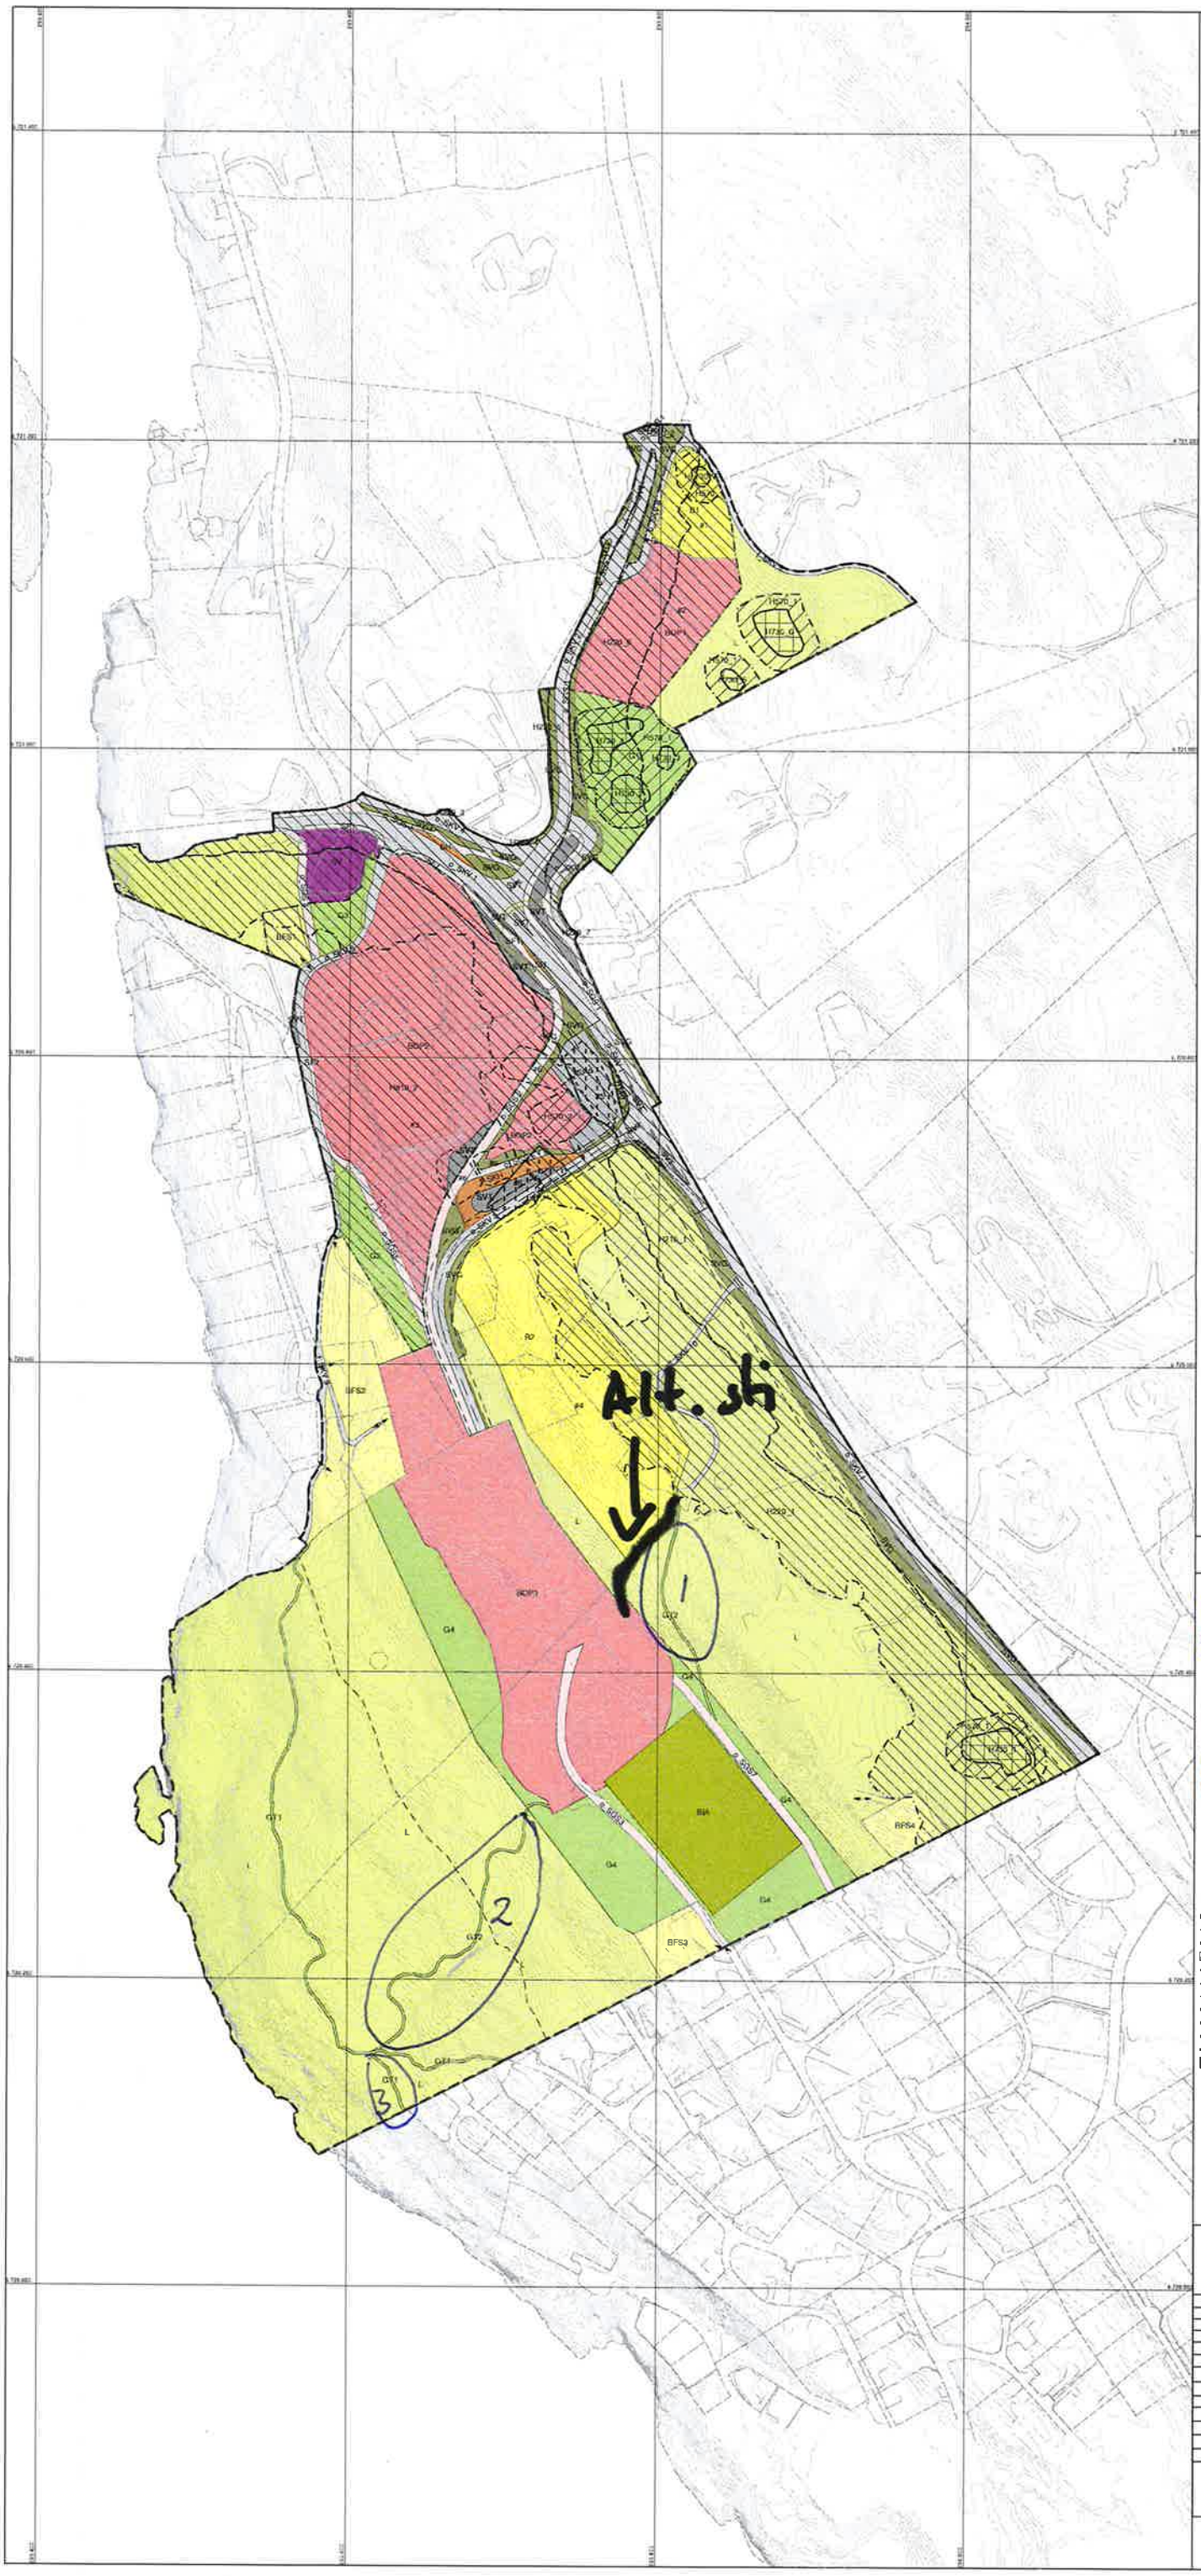

VERTIKALNIVÅ 3, OVER BAKKEN (GANGBRO)

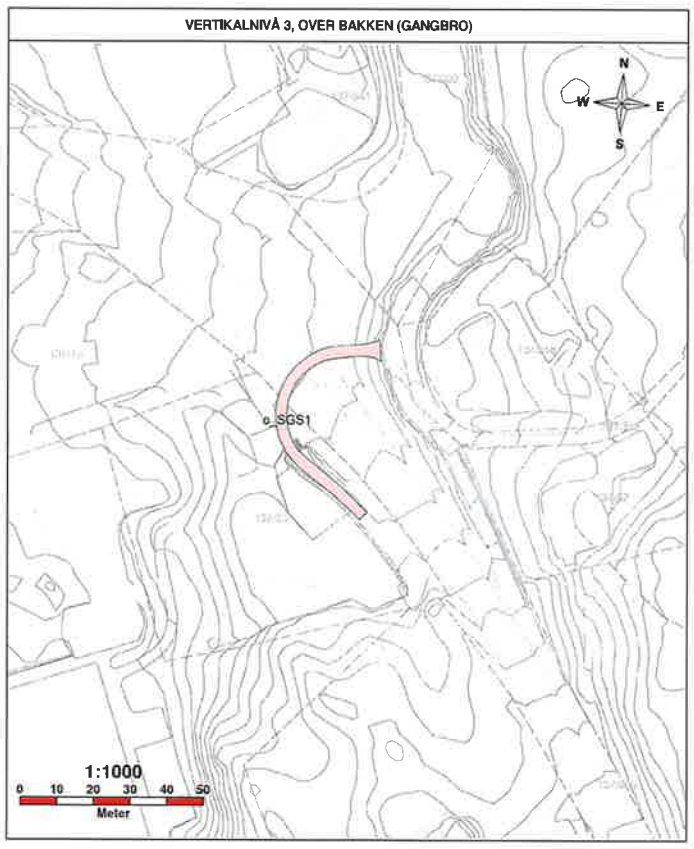

TEGNFORKLARING

PBL § 12 REGULERINGSPLAN

BYGNINGAR OG ANLEGG (PBL § 12-5, nr 1)

- B — Bustader (1110)
- BFS — Bustader-frittliggjande småhus (1111)
- Offentleg eller privat tenesteyting (1161)
- SV — Bensinstasjon/Vegserviceanlegg (1360)
- BIA — Idrettsanlegg (1400)

SAMFERDSELSANLEGG OG TEKNISK INFRASTRUKTUR (PBL § 12-5, nr 2)

- SKV — Køyreveg (2011)
- SF — Fortau (2012)
- SGS — Gang-/sykkelveg (2015)
- SVT — Annan veggrunn - tekniske anlegg (2018)
- SVG — Annan veggrunn - grøntareal (2019)
- SH — Haldeplass/plattform (2025)
- SKH — Kollektivhaldeplass (2073)
- SPP — Parkeringsplassar (2082)

GRØNTSTRUKTUR (PBL § 12-5, nr 3)

- GRS — Grøntstruktur (3001)
- STF — Turveg (3031)

LNFR OMRÅDER (PBL § 12-5, nr 5)

- Landbruksformål (5110)
- Friluftsformål (5130)

HENSYNSONER (PBL § 12-6)

GJENNOMFØRINGSONE

- Krav om felles planlegging (H810_)

SIKRINGSONE

- Frisikt (H140_)

BANDLEGGINGSONE

- Bandlegging etter lov om kulturminner (H730_)

STØYSONE

- Raud sone iht. T-1442 (H210_)
- Gul sone iht. T-1442 (H220_)

BESTEMMELSESOMRÅDE

- Bestemmelsesområde
- #5 — Midlertidig anleggsområde (#5)
- #6 — Krav om særskilt rekkefølge for gjennomføring av tiltak (#6)

PUNKTSYMBOLER

- Stengning av avkjørsel (1241)
- Avkjørsel (1242)

LINJESYMBOLER

- Plangrense
- Regulert tomtegrense (1203)
- Byggegrense (1211)
- Bygningar som forutsettes fjernet (1215)
- Regulert senterlinje (1221)
- Frisiktlinje (1222)
- Grense for arealformal
- Grense for angitt omsynsone
- Grense for bandleggingsone
- Grense for gjennomforingsone
- Grense for sikringsone
- RpOmråde

Målestokk 1:2000

0 50 100 150 200

Meter

N W E S

OMRÅDEREGULERING MED TILHØYRANDE FØRESEGNER FOR:

ALVERSUND OMRÅDEPLAN, DEL AV GNR 137 OG 138

Planid: 1263-200902

REVISJONER	Dato	Signatur

SAKSHANDSAMING ETTER PLAN- OG BYGNINGSLOVA	DATO	SAKNR.	Dato plankart	Dato føresegner	Signatur
KUNNGJERING AV OPPSTART AV PLANARBEIDET	05.06.2010	117/10			
1. GONGS HANDSAMING I PLAN- OG MILJØUTVALET	21.03.2018	047/18	04.04.2018	26.03.2018	FRO/TVI
UTLEGGING TIL OFFENTLEG ETTERSYN					
2. GONGS HANDSAMING I PLAN- OG MILJØUTVALET					
EVENT. NYTT OFFENTLEG ETTERSYN					
EVENT. 3. GONGS HANDSAMING I PLAN- OG MILJØUTVALET					
VEDTAK I KOMMUNESTYRET					

LINDÅS KOMMUNE

	DATO	SIGNATUR

Koordinatsystem: Euref89 sone 32
Kartgrunnlag: FKB-B, kartlagt 14.05.2015
Ekvidistanse: 1m
Planen er utarbeid av Lindås kommune, Planavd og Areal- og miljøeininga.