

Snitt T

Snitt S

Snitt P

Snitt R



GARASJE

EKSISTERENDE BOLIG

TILBYGG

Tegnforklaring

- Planlagt bygning
- Eksisterende bygninger
- Eksisterende veien
- Grøntareal
- Tilkomstvei
- Måleavstandlinje
- Høydekurve
- Snitthenvising
- Inngang til bygningen
- Tomtegrense
- Asfaltert uteområde

# Situasjonskart

1

1 : 200

Utk. Leidninger SPV-VL.



4/10-18  
L.N.

**RB HUS**

**REKNES BYGGJEVARER L.L.**

Selvåg, 5985 Høsteland - avd. Isdalstø, 5914 Isdalstø

Tlf: 56 16 60 60 - fax: 56 16 60 61

FRÅ GRUNNMUR TIL FERDIG HUS

|                |                                             |
|----------------|---------------------------------------------|
| UTARBEIDET AV: |                                             |
| TILTAKSHAVER:  | INGER JOHANNE MAGNUSSSEN<br>STEINAR RYDLAND |
| BYGGEPLASS:    | Lurevegen 183, 5912 Seim                    |
| G nr/B nr:     | 172/75                                      |
| KOMMUNE:       | Lindås                                      |


**mundus**

|                |  |                   |  |              |  |
|----------------|--|-------------------|--|--------------|--|
| TEGN, INNHOLD: |  | SITUASJONSPLAN    |  | MÅLESTOKK:   |  |
| PROSJEKT:      |  | GENERASJONS BOLIG |  | A3 = 1 : 200 |  |
| ARKITEKT:      |  | DATO              |  | PROSJEKT NR: |  |
|                |  | 14.09.2018        |  |              |  |
|                |  | TEGN              |  | REV          |  |
|                |  |                   |  | TEGN NR:     |  |

|                |                                            |                 |
|----------------|--------------------------------------------|-----------------|
| UTARBEIDET AV: |                                            | G.nr/B.nr:      |
| TILTAKSHAVER:  | INGER JOHANNE MAGNUSSEN<br>STEINAR RYDLAND | 172/75          |
| BYGGEPLASS:    | Lütrevegen 183, 5912 Seim                  | KOMMUNE: Lindås |



|                   |  |            |       |              |          |
|-------------------|--|------------|-------|--------------|----------|
| PROSJEKT:         |  |            |       | PROSJEKT NR: |          |
| GENERASJONSBOILIG |  |            |       |              |          |
| ARKITEKT:         |  | DATO:      | TEGN: | REV:         | TEGN NR: |
|                   |  | 22.08.2018 |       |              |          |

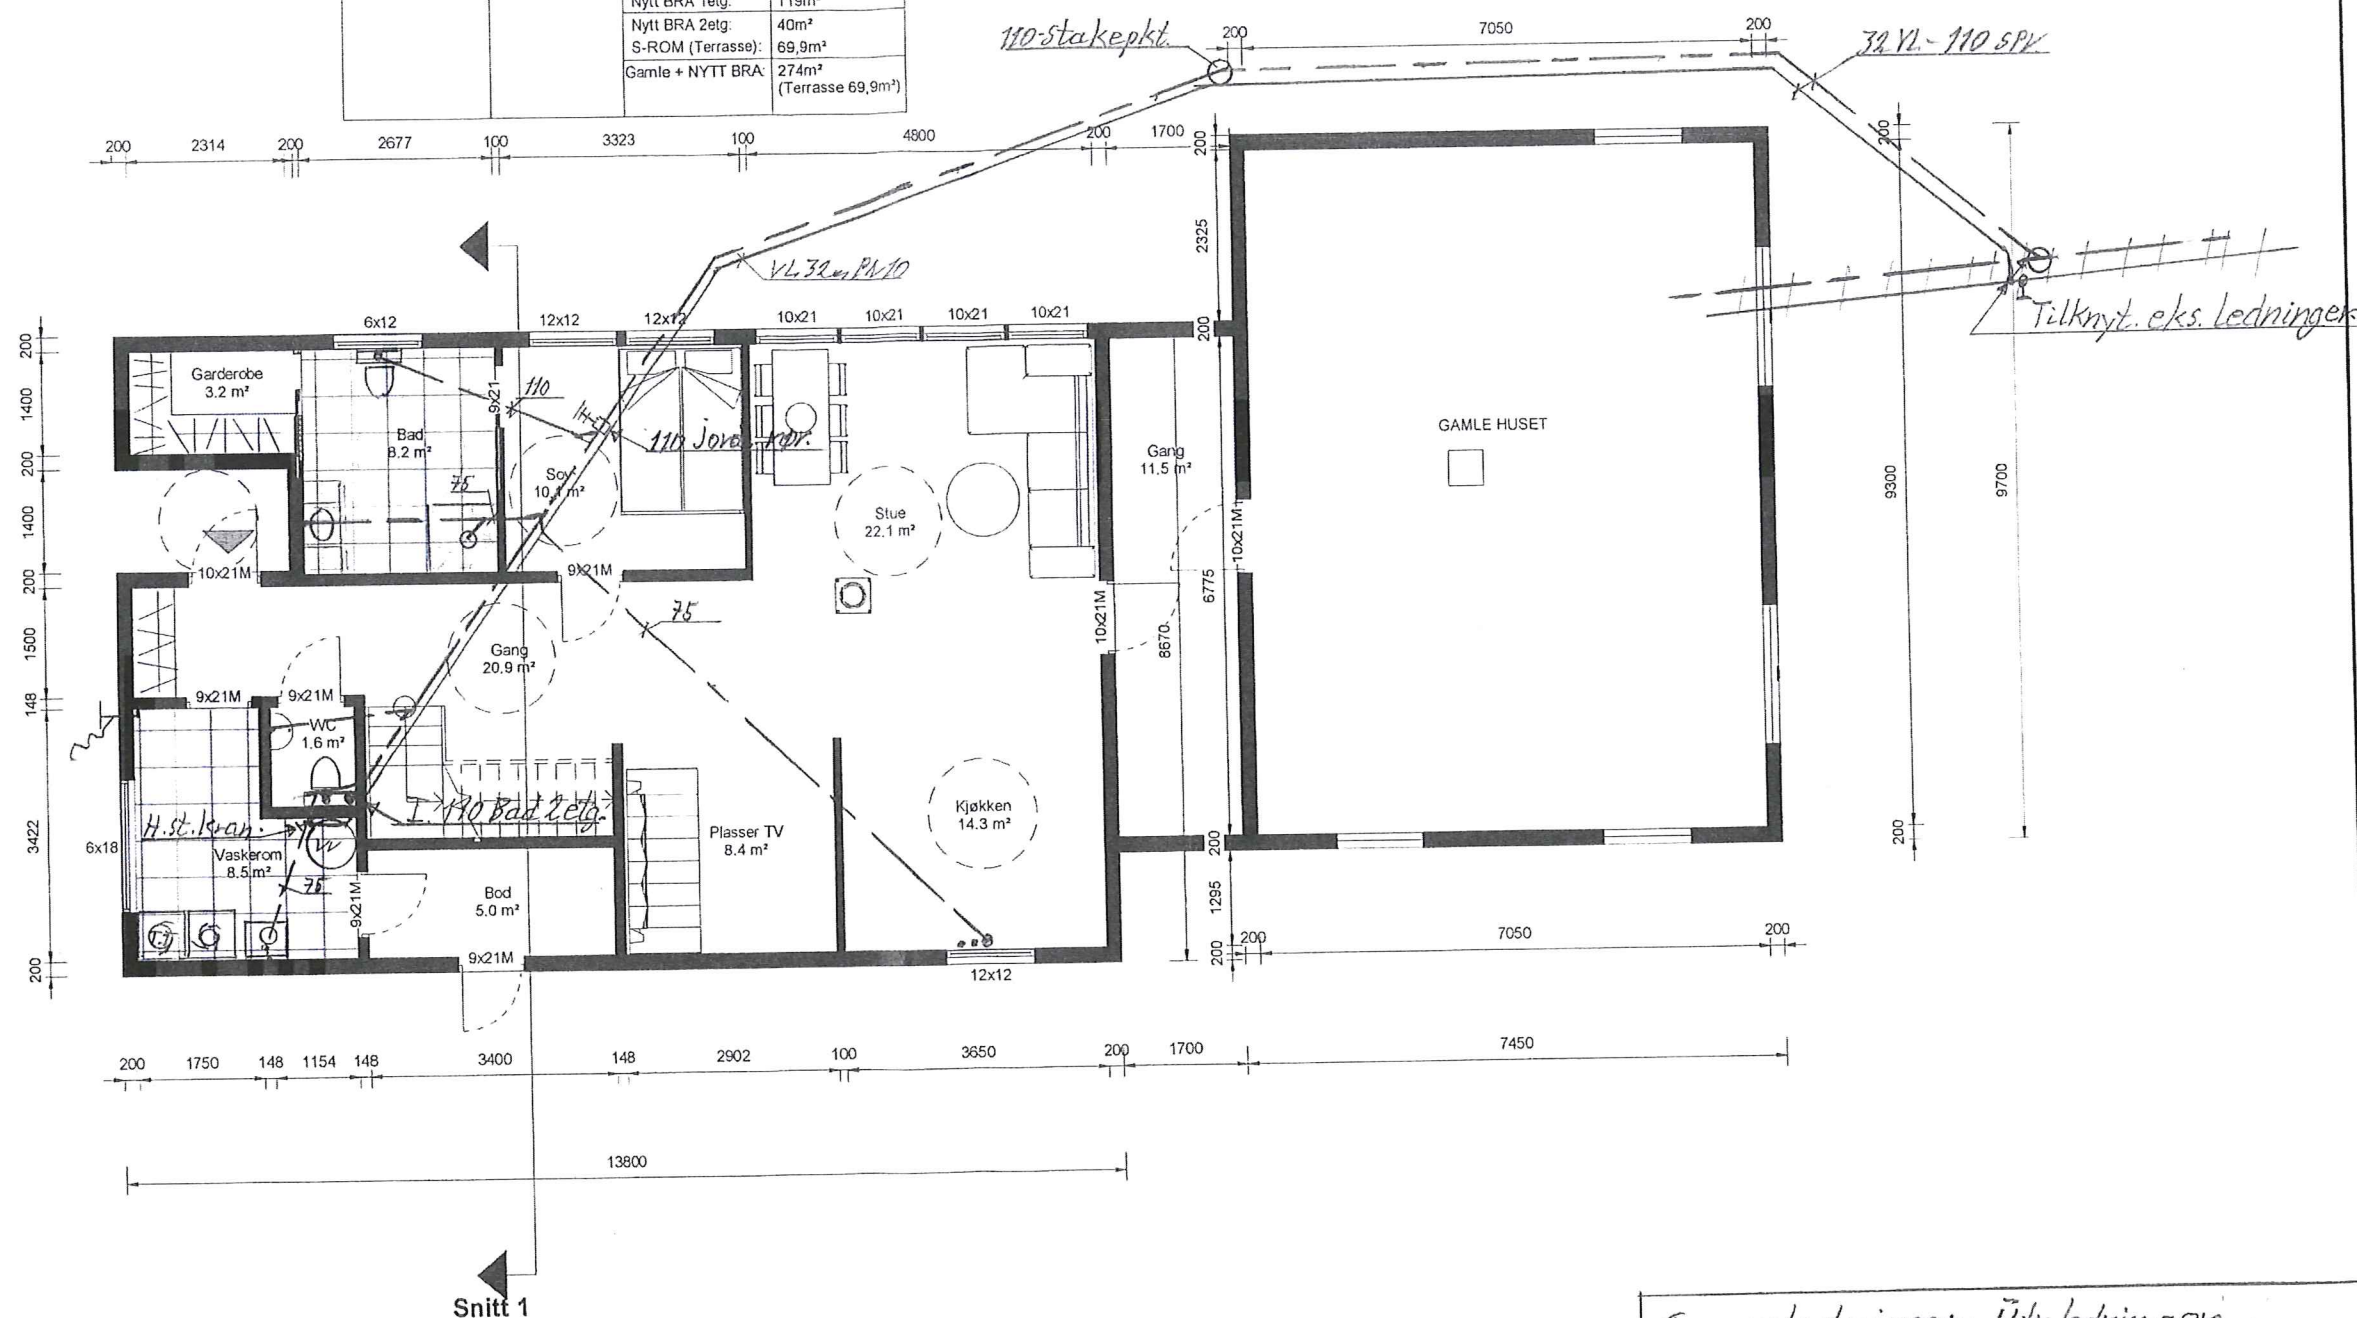


Grunderledningar - Öt. ledningar.



4/10-18

25

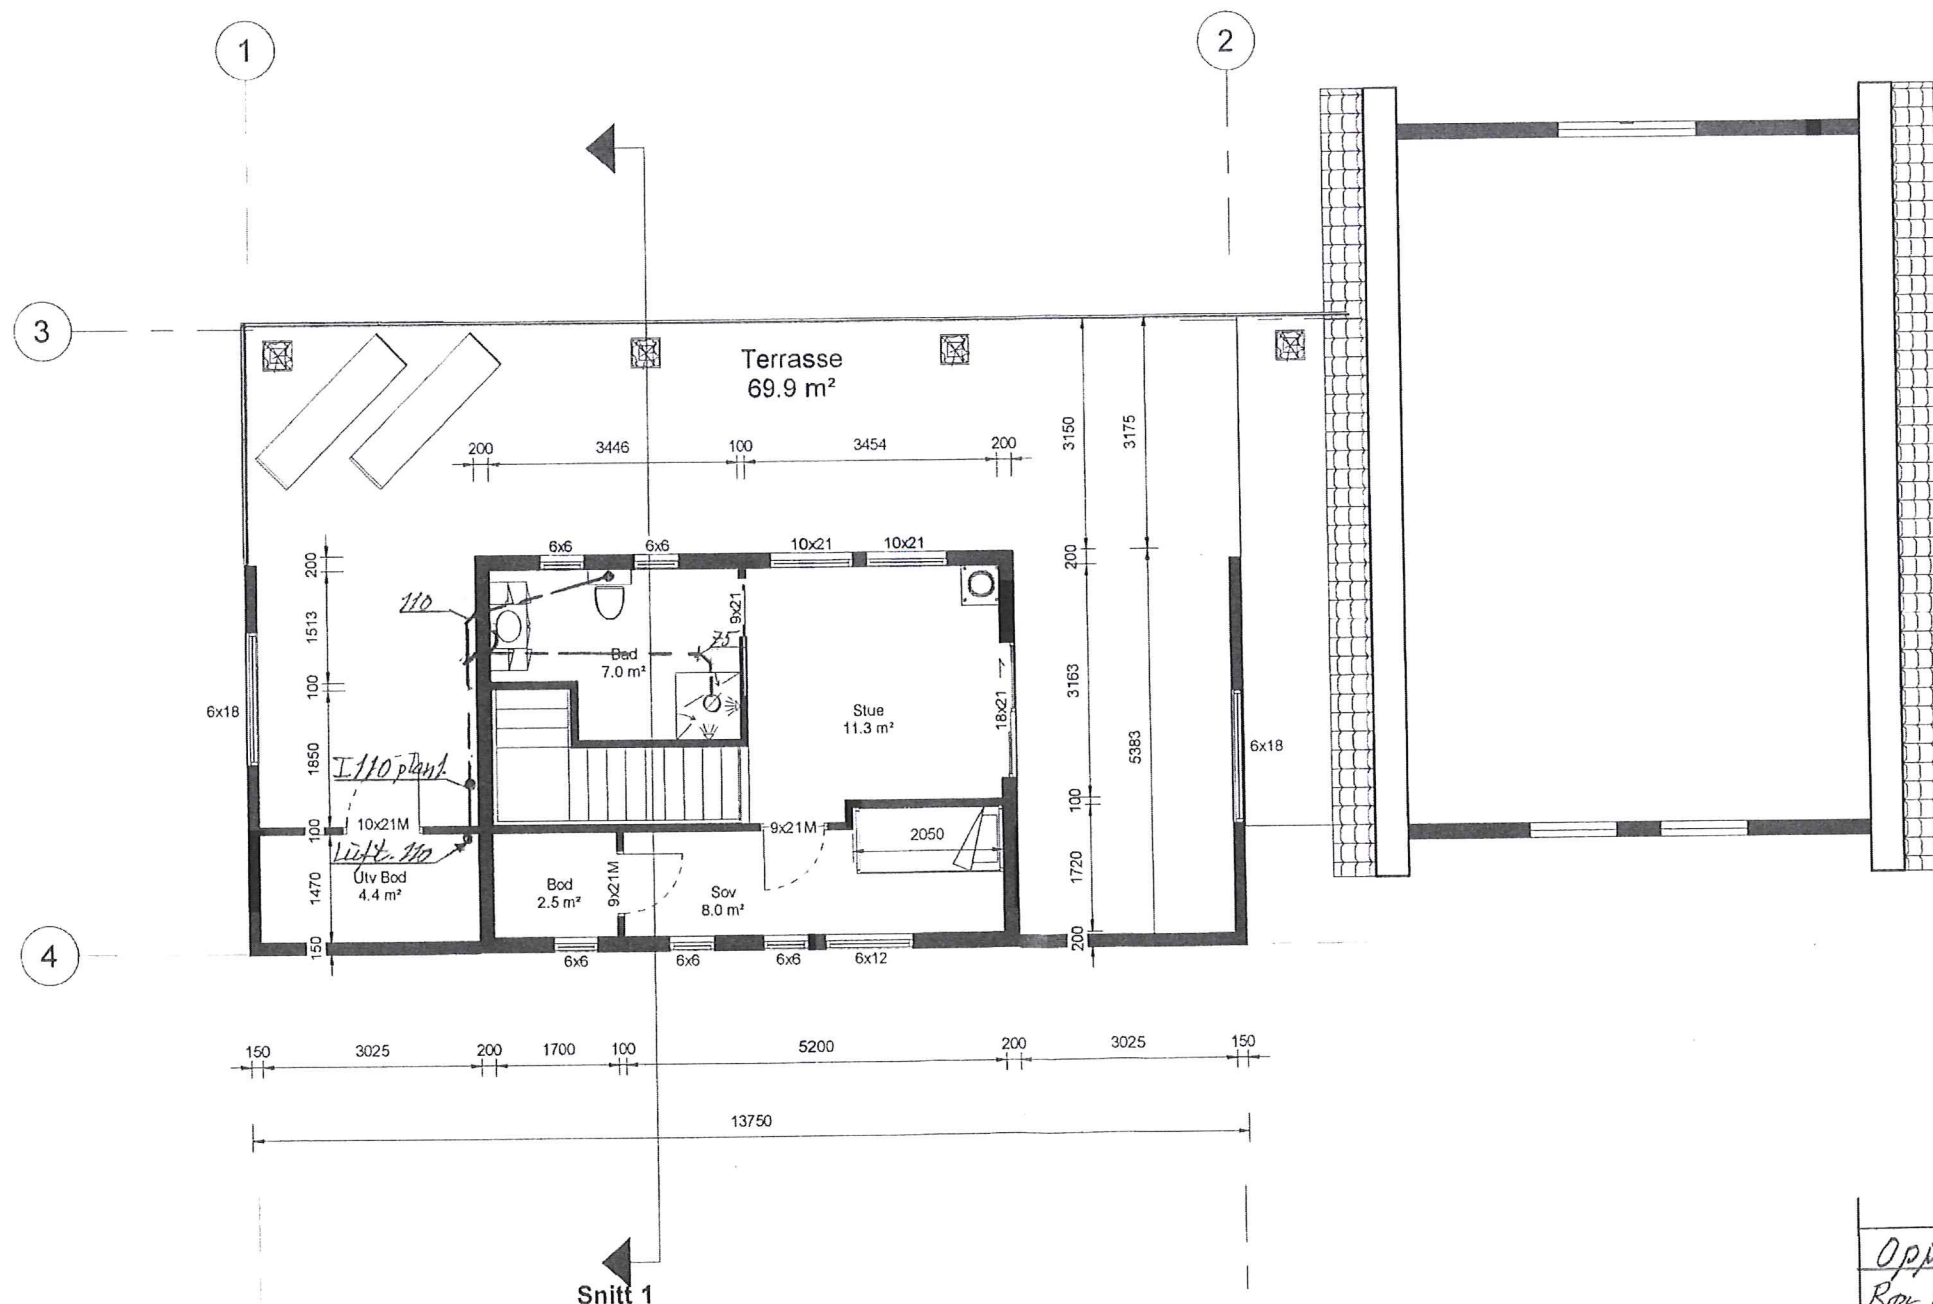

Opplegg SPV-VL-vr-i-vr.  
Rør i bjelkelag.

**LINDÅS RØR & SANITÆR**  
www.lindas-ror.no