


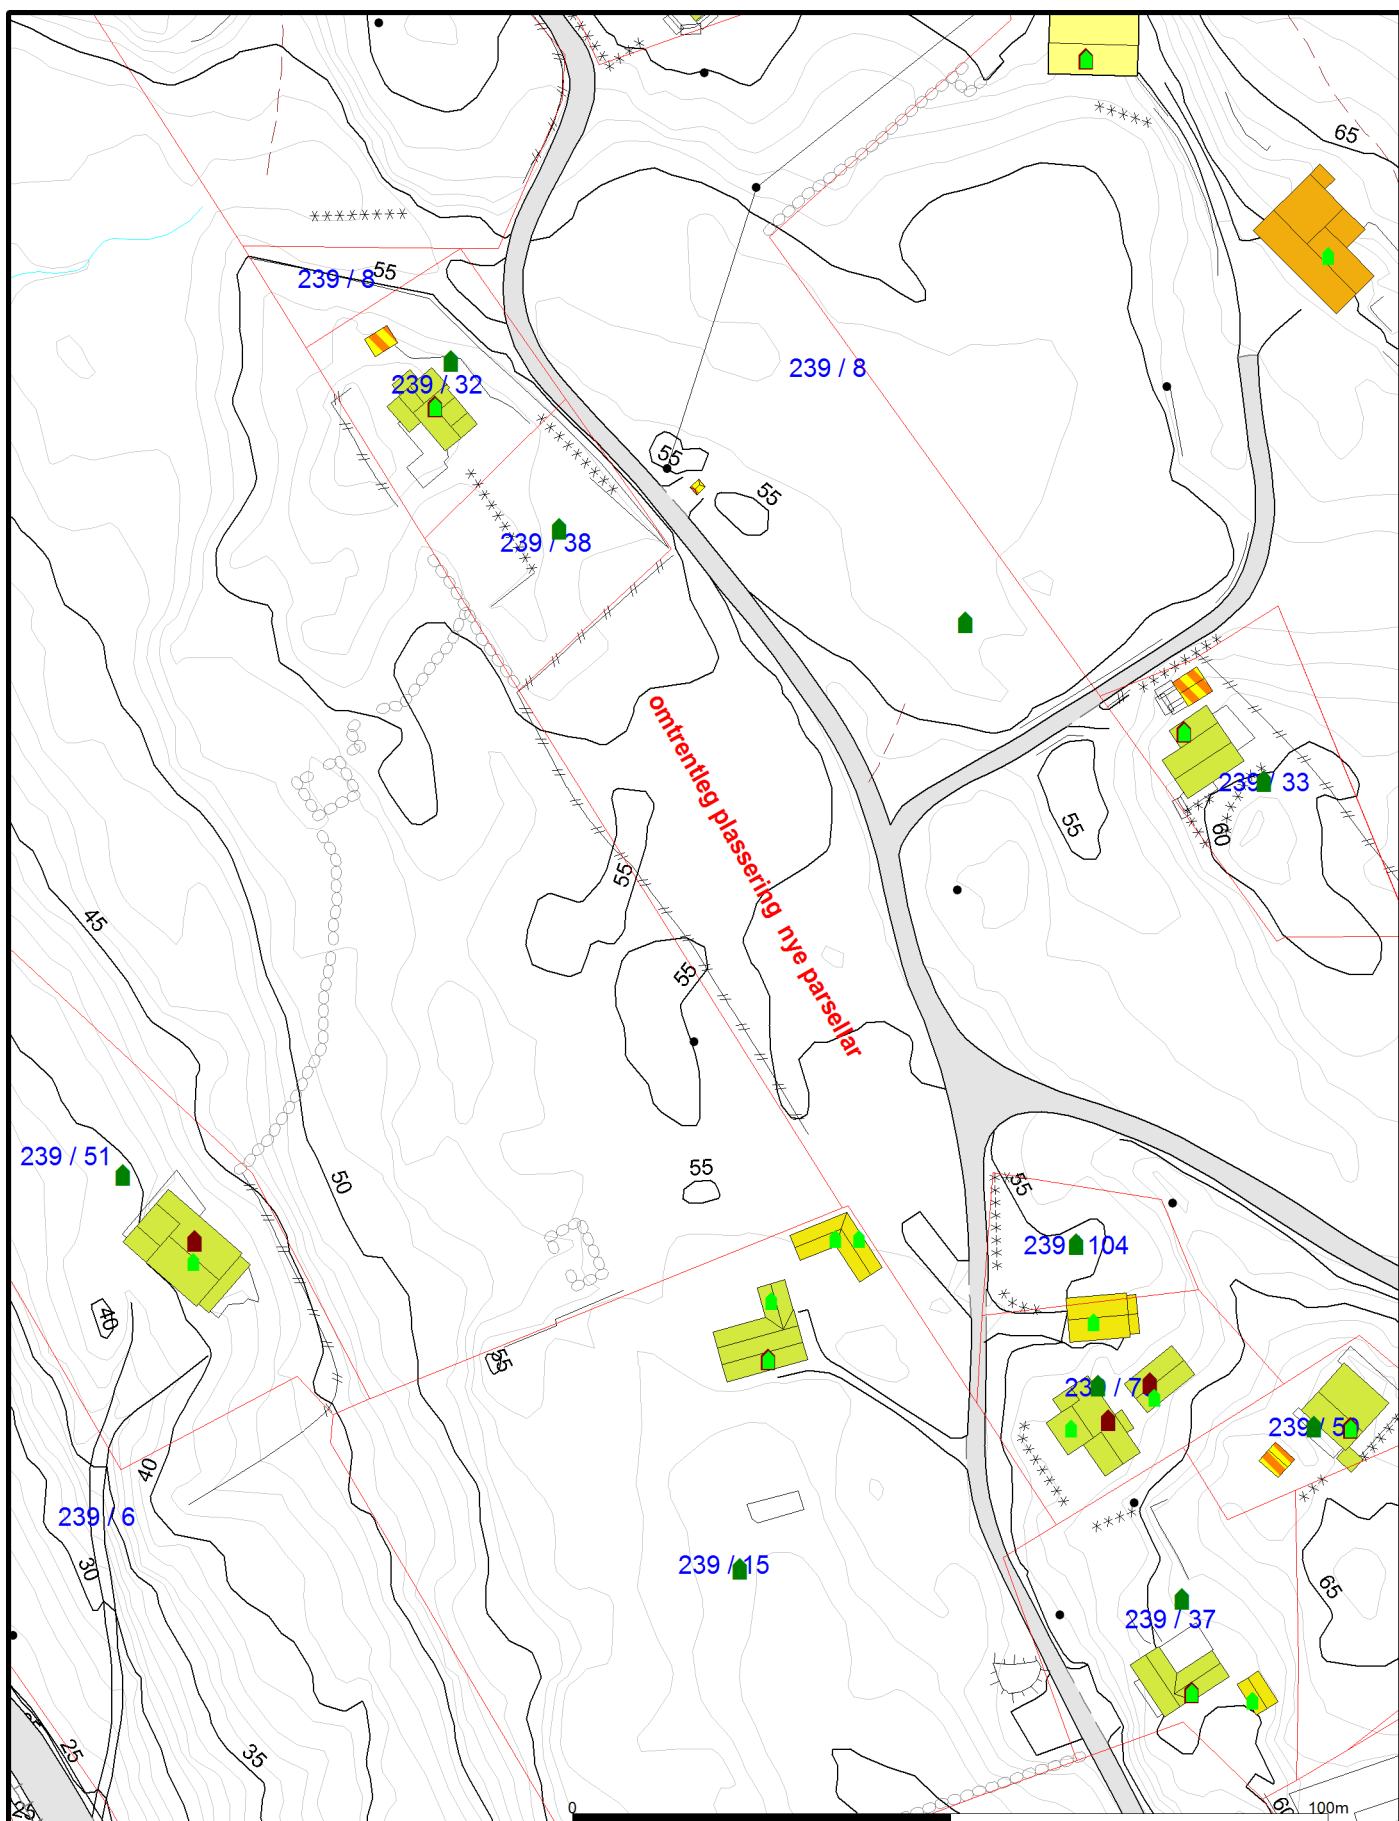

- Målte Grenser - Registrerte Grenser - Udefinert grenser - Terrengmålte grense - Konstruert grensepunkt - Bolig - Bustad m/leilighet - Våningshus	- Større bustader - Hytte/feriehus - Garasje/uthus - Industri/lager - Andre bygg	 Lindås kommune Geodata avdeling	N  Målestokk 1:1000
Beliggenhet og høyder må oppfattes som orienterende.		Dato: 2018.03.22 Sign: lieiho	Utsnitt grunnkart matrikkel gbnr 239/8