



Fylkesmannen i Hordaland
Postboks 7310
5020 BERGEN

Referanser:
Dykkar:
Vår: 18/2943 - 18/32151

Saksbehandlar:
Anne Lise Molvik
anne.lise.molvik@lindas.kommune.no

Dato:
23.10.2018


Oversender søknad om dispensasjon frå plankrav og pbl § 1-8 knytt til søknad om arealoverføring til uttale - gbnr 56/10 og 56/47 Hundvin

Tiltak: Arealoverføring
Byggjestad: Gbnr: 56/10 og 47
Tiltakshavar: Laila Konglevoll

Saka gjeld

Saka gjeld søknad om arealoverføring av eit areal på om lag 300 m² frå gbnr 56/10 til fritidseigedomen gbnr 56/47. Arealoverføringa omfattar halvdelen av eitt dobbelt naust som vart oppført i 1991.

Utsnitt frå situasjonskartet

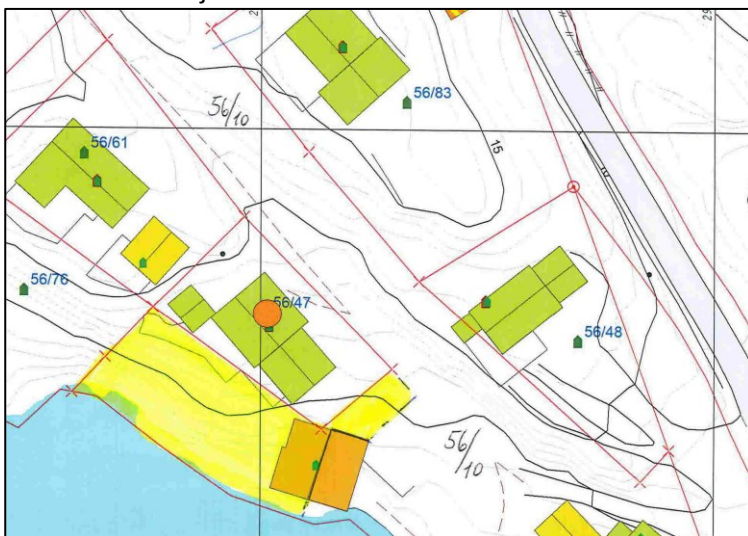


Kommunen har i skriv datert 23.10.2018 etterspurd tilleggskommunikasjon i saka. Dette gjeld supplering av nabovarsel og dispensasjonssøknad.

Planstatus

Eigedomen ligg i uregulert område innanfor det som i kommuneplanen sin arealdel er definert som fritidsfremål. Arealet ligg er plassert i strid med byggjegrensa mot sjø.

Arealoverføringa krev at det vert gitt dispensasjon frå det generelle plankravet i føresegn 1.1 og byggjegrensa mot sjø.

Utsnitt frå kommuneplanen sin arealdel

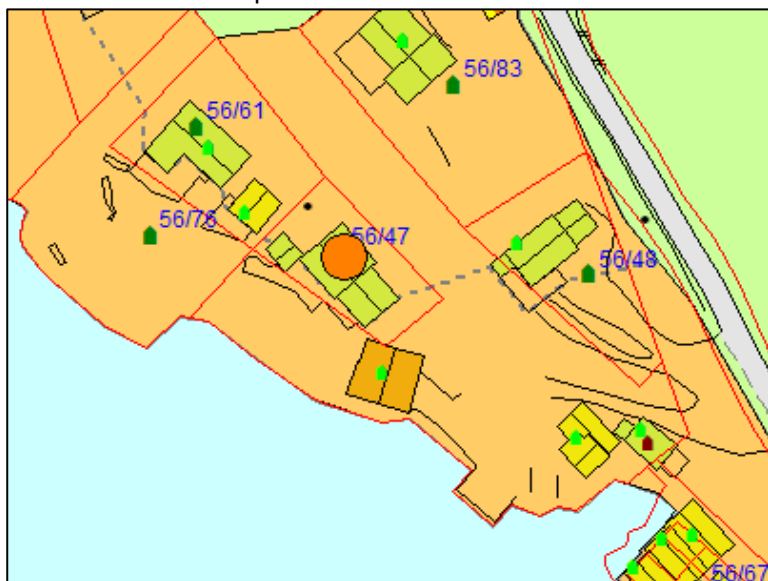

Frist

Frist for uttale er 4 veker frå oversendinga, jf. pbl. § 21-5 (3).

Saka med alle dokument finn ein i innsynsmodulen, som ligg på kommunen sine heimesider, ved søk på sak 18/2943.

Med helsing

Siril Sylta
avdelingsleiar

Anne Lise Molvik
rådgjevar

Dette dokumentet er elektronisk godkjent og har difor ingen signatur.

Vedlegg:

Søknad om arealoverføring - gbnr 56/10 og 56/47 Hundvin

Kart

Søknad om dispensasjon

Vedlegg:

Gbnr 56-10 og 56-47 Grunnkart

Gbnr 56-10 og 56-47 Plankart

Kopi til:

Laila Konglevoll

Lokketodalen 31

5136

MJØLKERÅEN

Mottakrarar:

Fylkesmannen i Hordaland

Postboks 7310

5020

BERGEN

Hordaland fylkeskommune

Postboks 7900

5020

BERGEN

Planavdelinga