



Statens vegvesen

Ole-Andre Moberg
Lurevegen 1431
5912 SEIM

Behandlande eining:
Region vest

Sakshandsamar/telefon:
Tone Bøyum / 55516792

Vår referanse:
17/9539-8

Dykkar referanse:

Vår dato:
10.12.2018

Svar – Endra plassering – Avkøyrsløp – Fv. 404 – Gnr. 58 bnr. 15 – Lindås kommune

Vi viser til e-post mottatt 08.12.2018.

Vedtak:

Vi gjev med dette løyve etter veglova § 40 til ny plassering av landbruksavkøyrsløp i samsvar med situasjonskart datert 29.11.2018 (vedlagt).

Vilkår:

Utforming av avkøyrsløp skal følge våre krav slik dei er uttrykt i førehandstilsegn datert 09.11.2018.

Grunngjeving:

Du har lagt ved kart som syner ny plassering av avkøyrsløp i høve til vårt. Avkøyrsløp er flytta om lag 1,5 meter nord-vest, for å betre siktilhøva.

Klagadgang:

Dette vedtaket er eit enkeltvedtak og kan påklagast jf. forvaltningslova §§28–36. Klagefristen er tre – 3 – veker frå vedtaket vart mottatt. Klageinstansen er Hordaland fylkeskommune. Ei eventuell klage skal sendast til Statens vegvesen som sender saka over til klageinstansen.

Plan og forvaltning, Bergen
Med helsing

Kari Elster Moen
faggruppekoordinator

Tone Bøyum
senioringeniør

Postadresse
Statens vegvesen
Region vest
Postboks 43
6861 LEIKANGER

Telefon: 22 07 30 00
firmapost-vest@vegvesen.no
Org.nr: 971032081

Kontoradresse
Nygårdsgaten 112
5008 BERGEN


Fakturaadresse
Statens vegvesen
Regnskap
Postboks 702
9815 Vadsø

Dokumentet er godkjent elektronisk og har difor ingen handskrivne signaturar.

Vedlegg: Situasjonsskart

Kopi

Lindås kommune, Kvernhusmyrane 20, 5914 ISDALSTØ

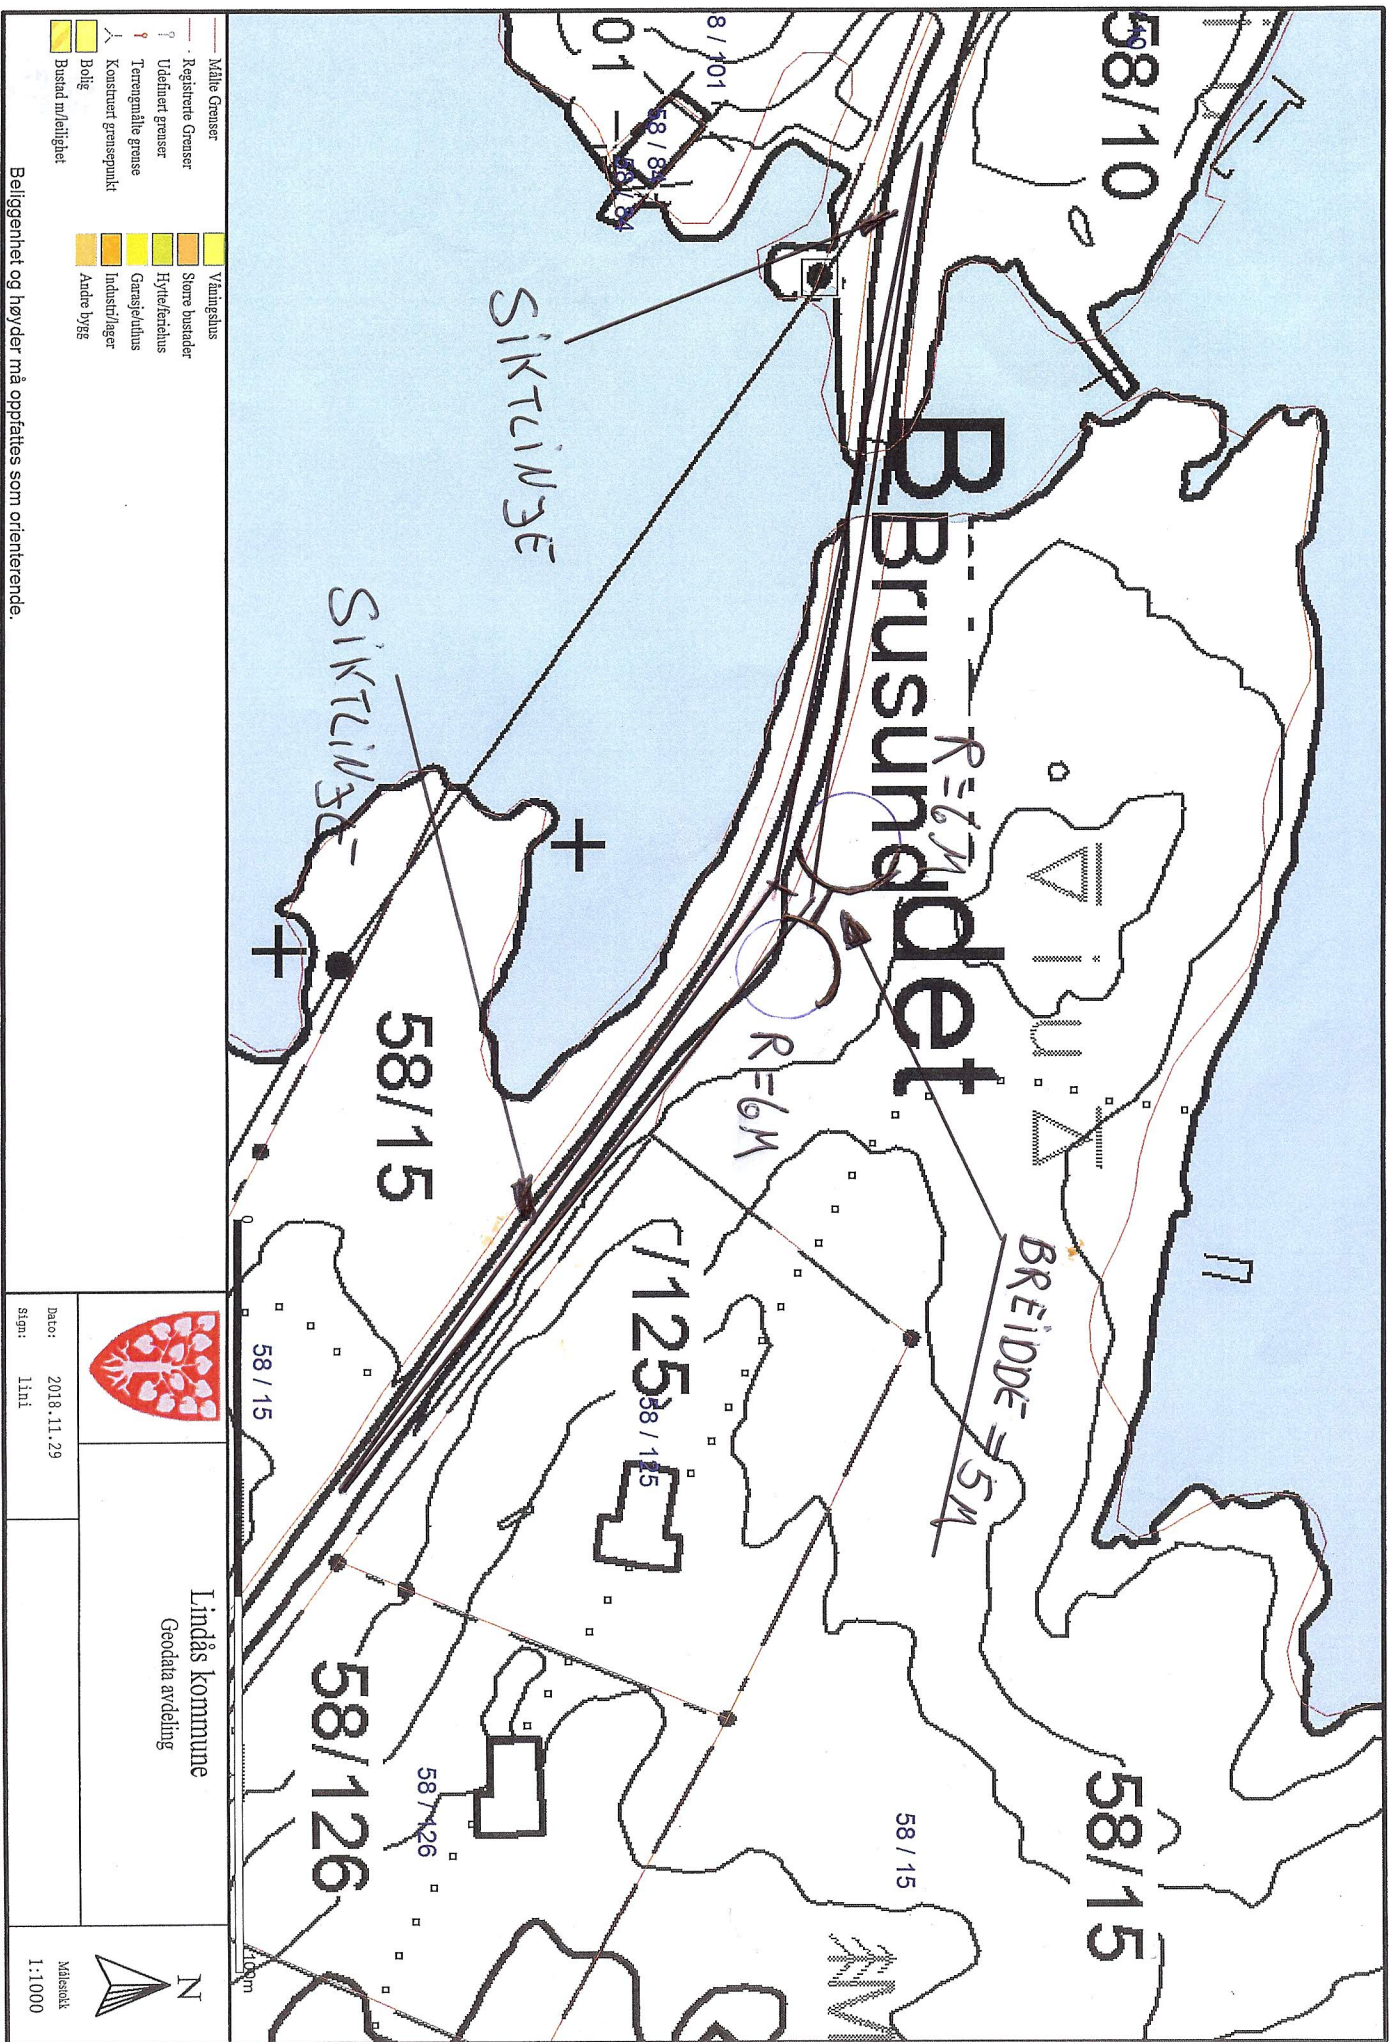

Beliggenhet og høyder må oppfattes som orienterende.