

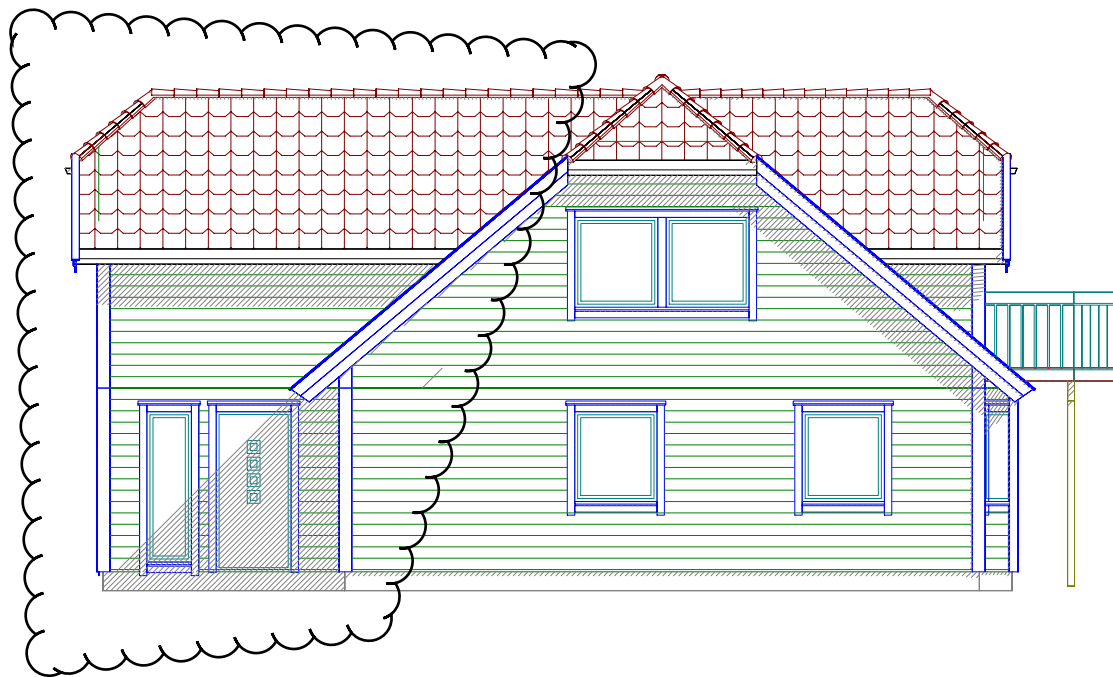
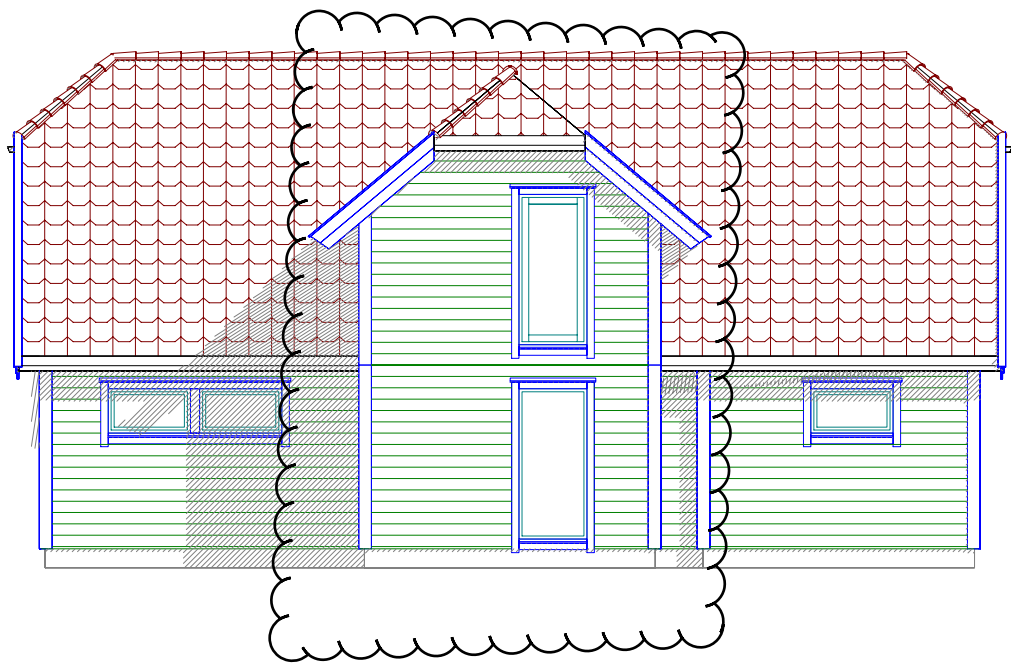


E-2

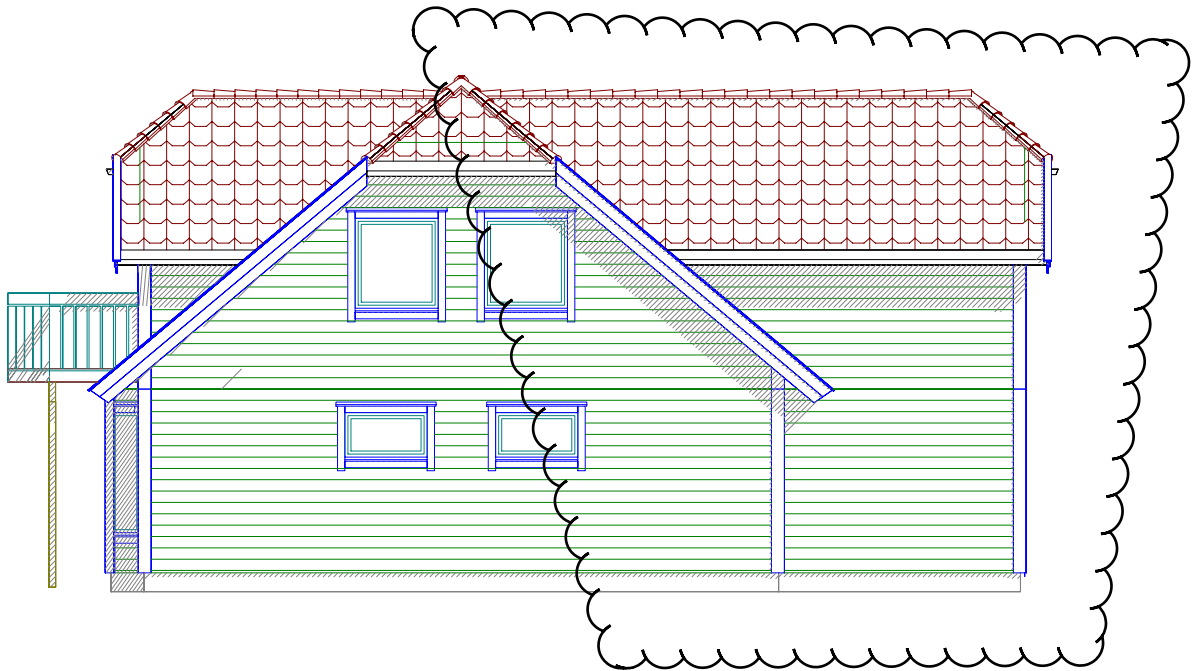

Tilbygg Ikenberget 001 18.06.2018 RF Endring av vindu i Gavel tilbygg

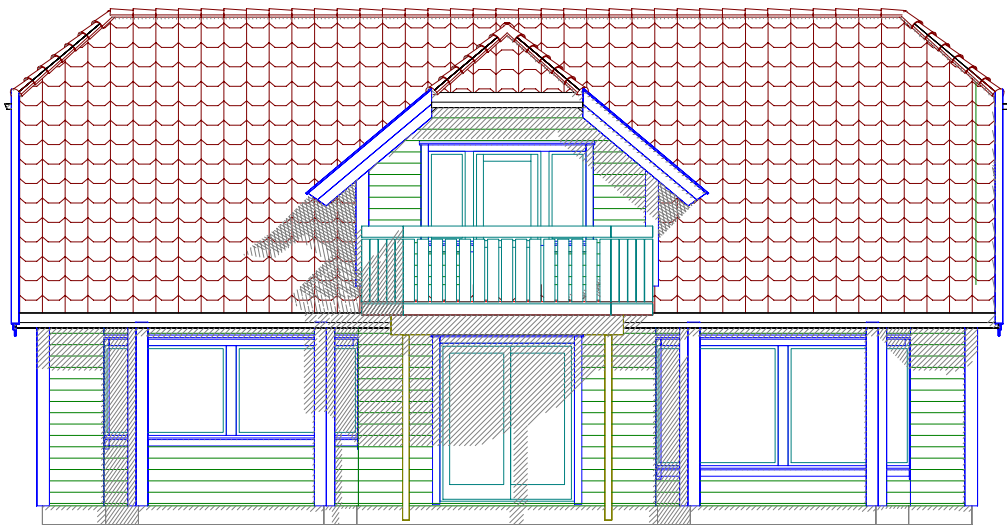

Tiltakshaver: Roald Rossnes

Byggeplass: Ikenberget

Kommune: Lindås

Gnr: 137 Bnr: 649 Mål: 1 : 100

Fasader

Dato:

Tegn:

Prosjekt nr.:

Tegn.nr: 502

Tilbygg Ikenberget

© Tegningen er beskyttet i.h.t. lov om opphavsrett.