




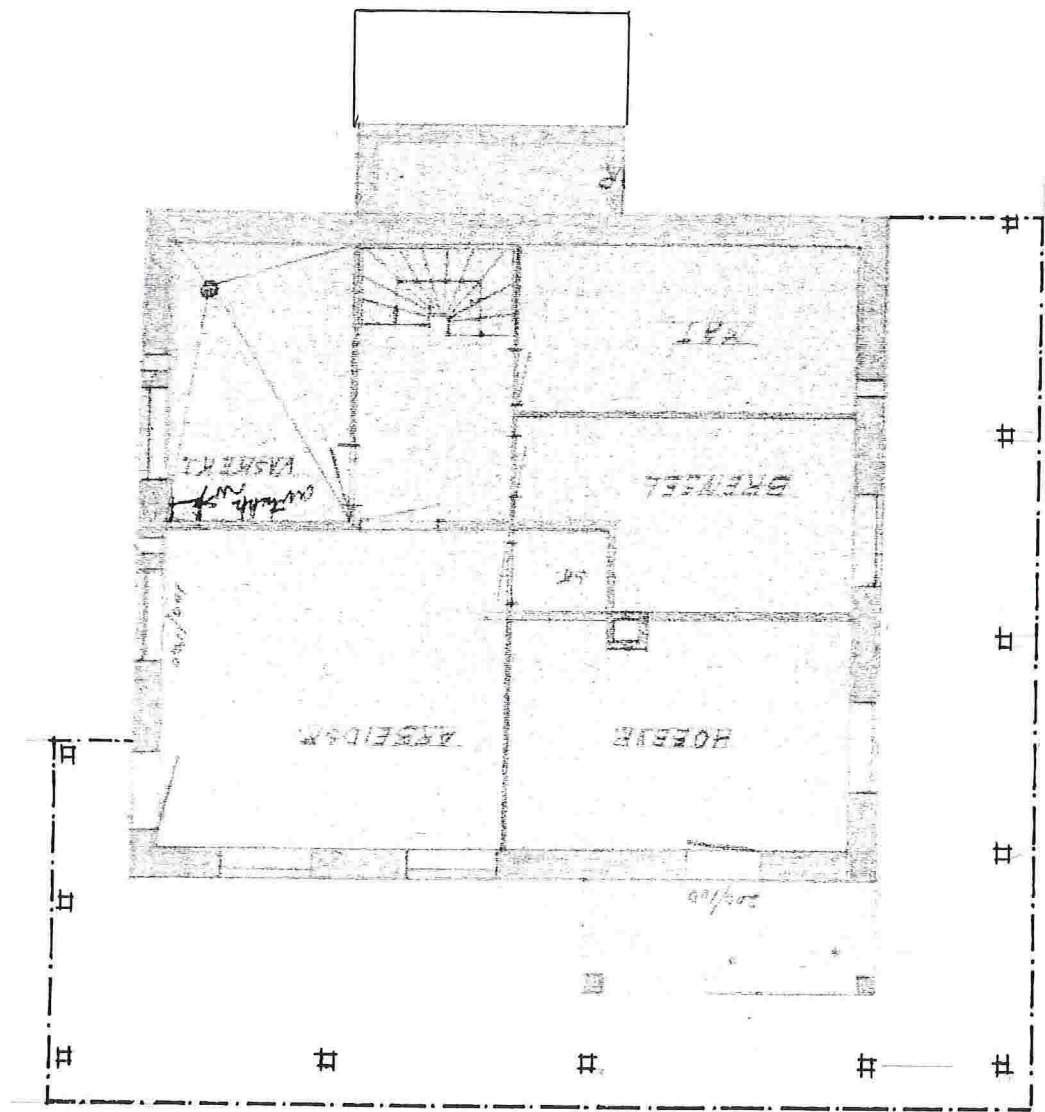

Plan U. - eta.

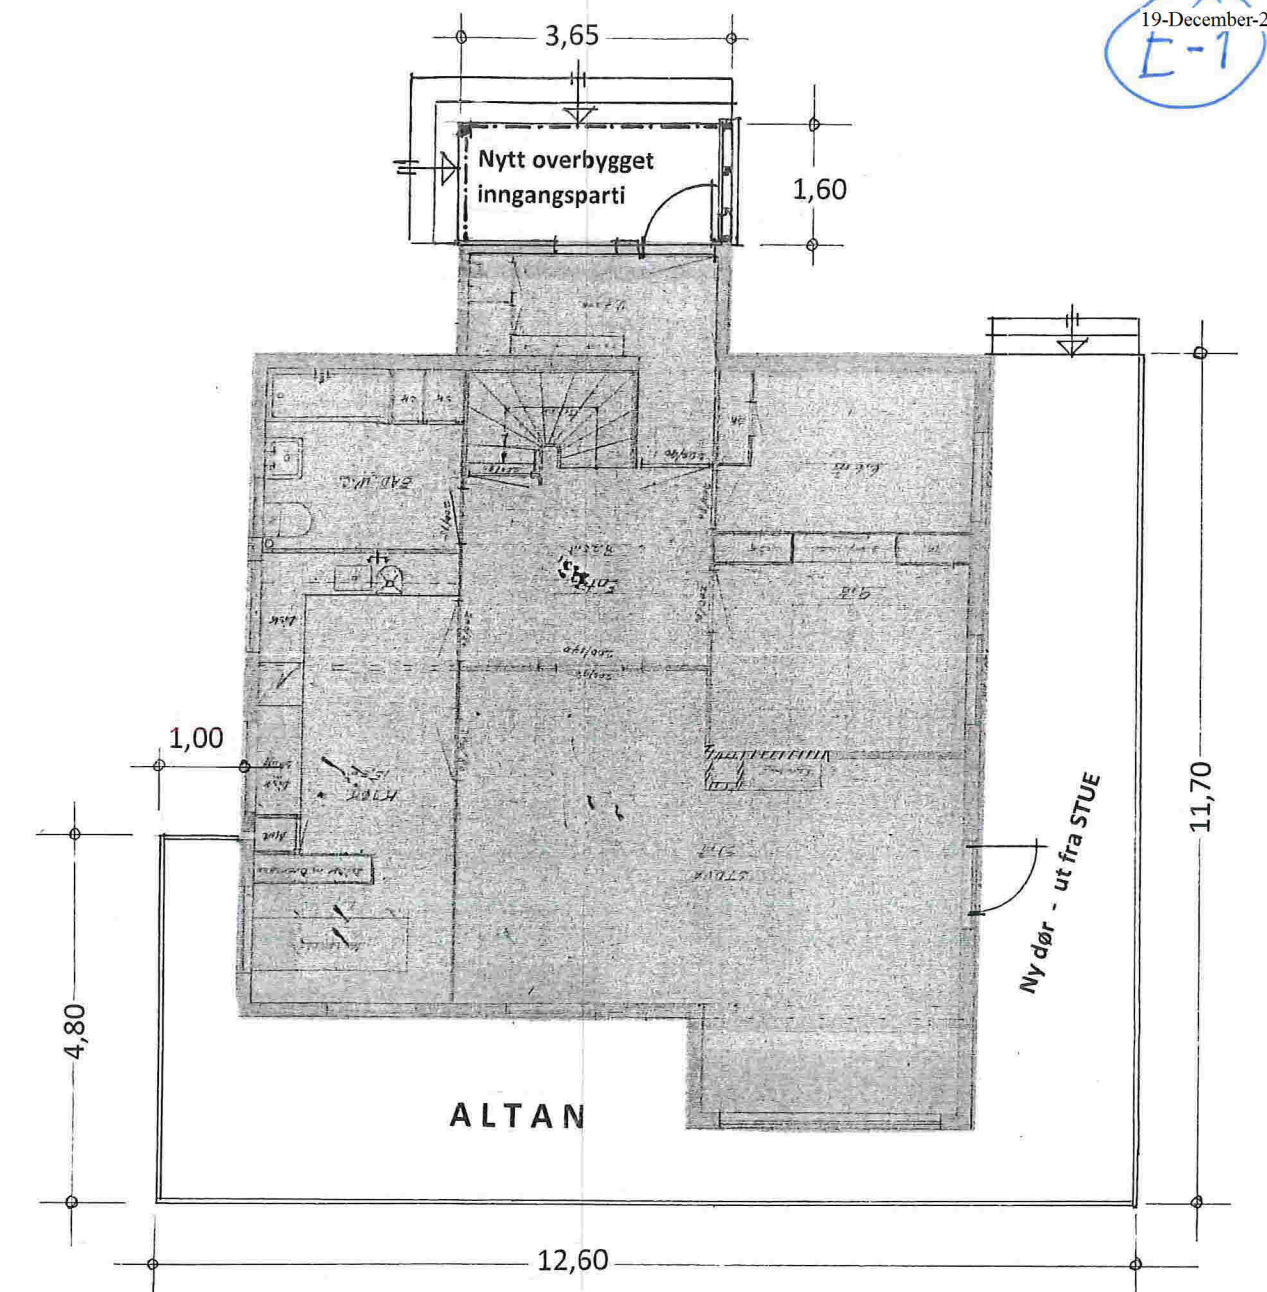




Plan 1.eta.

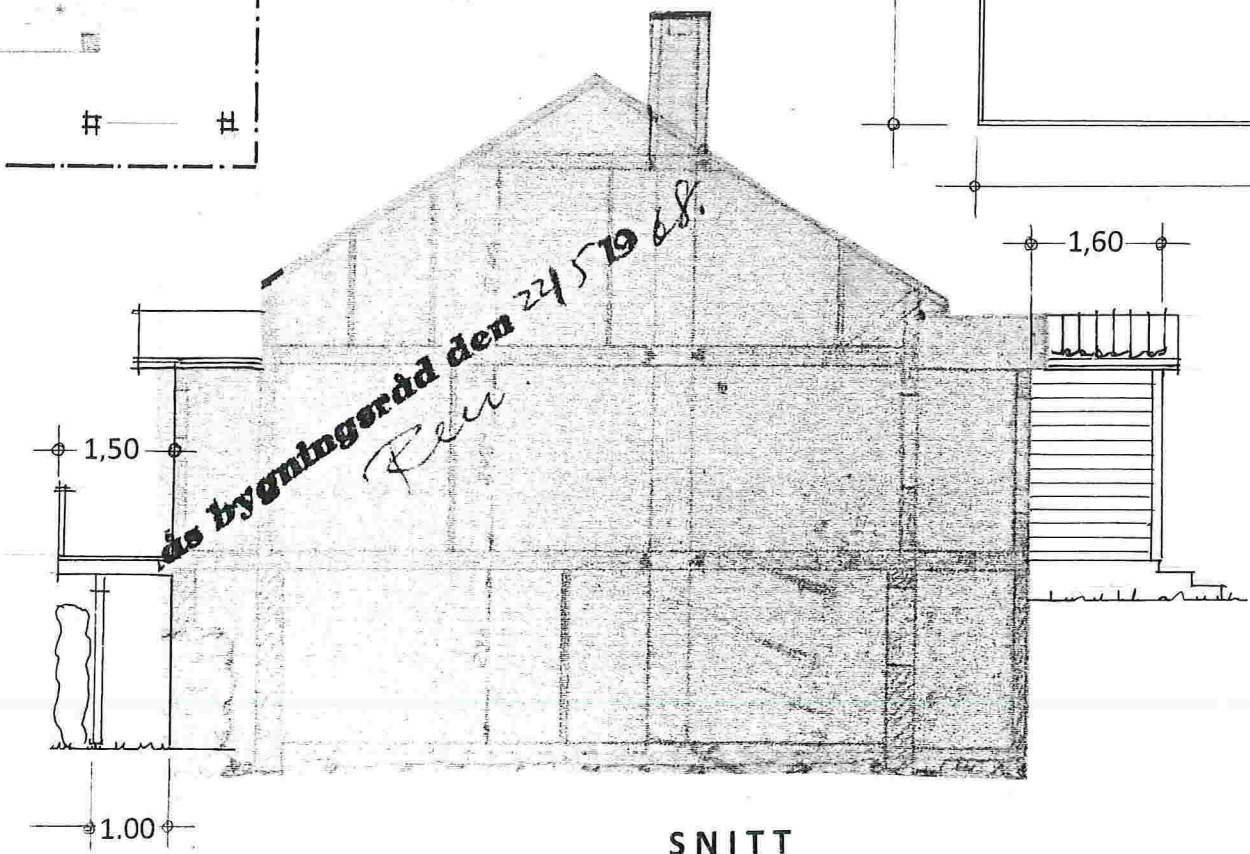

SNITT




Prosj. Nye altaner + utv. av inngangsparti i 1. eta.
Skarsvegen 535 , gnr. 147 , bnr. 87 i Lindås kommune
Planer – og Snitt i Mål = 1 : 100

Seim, 26. 10. 2018 , Arkitekt Knut Willie Jacobsen

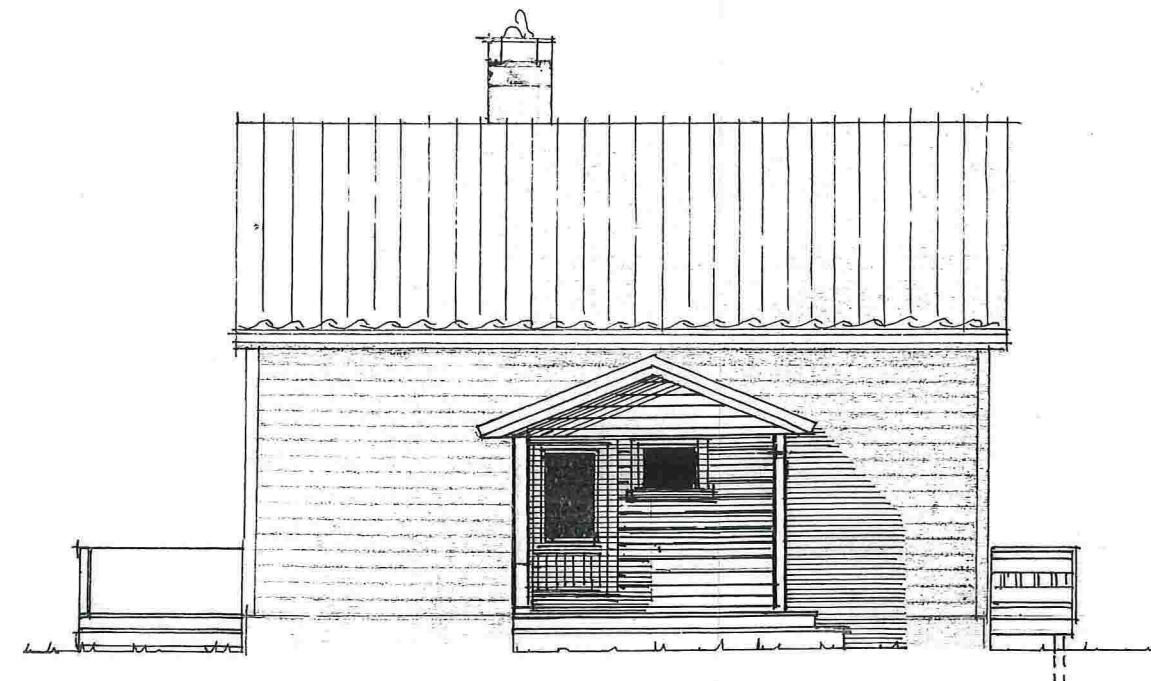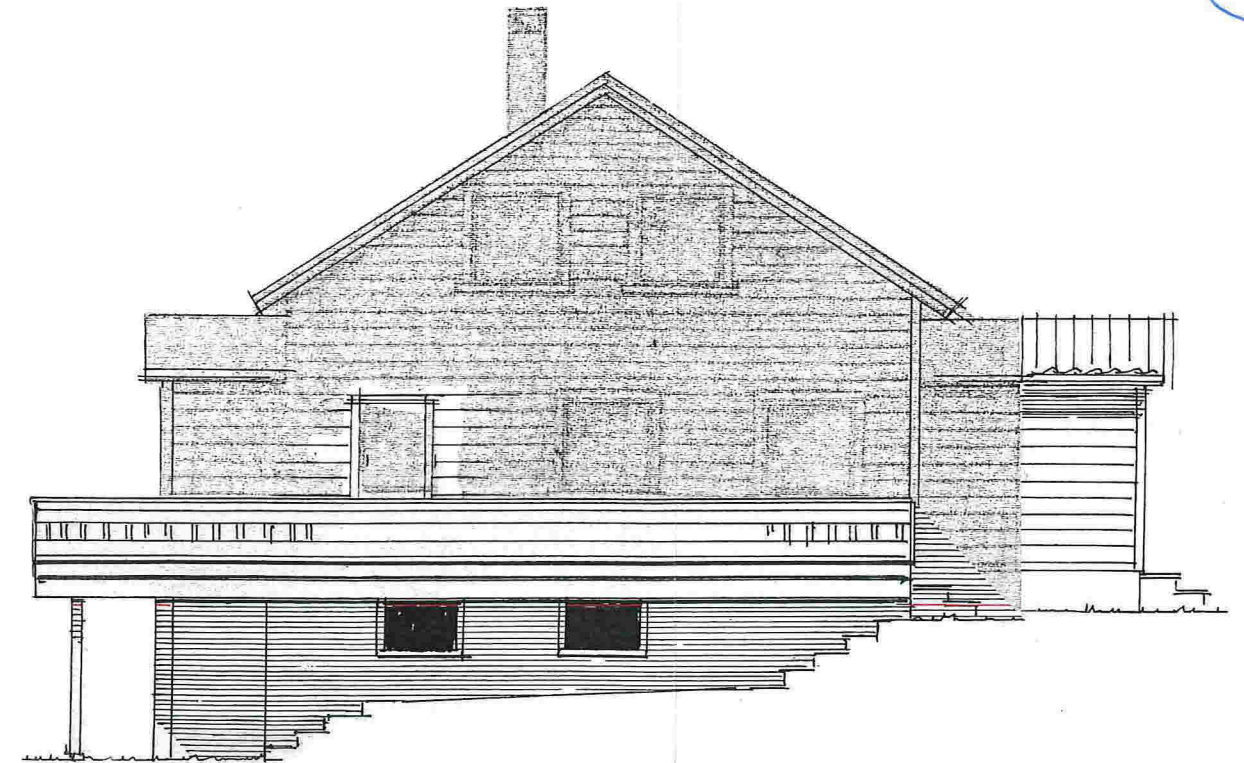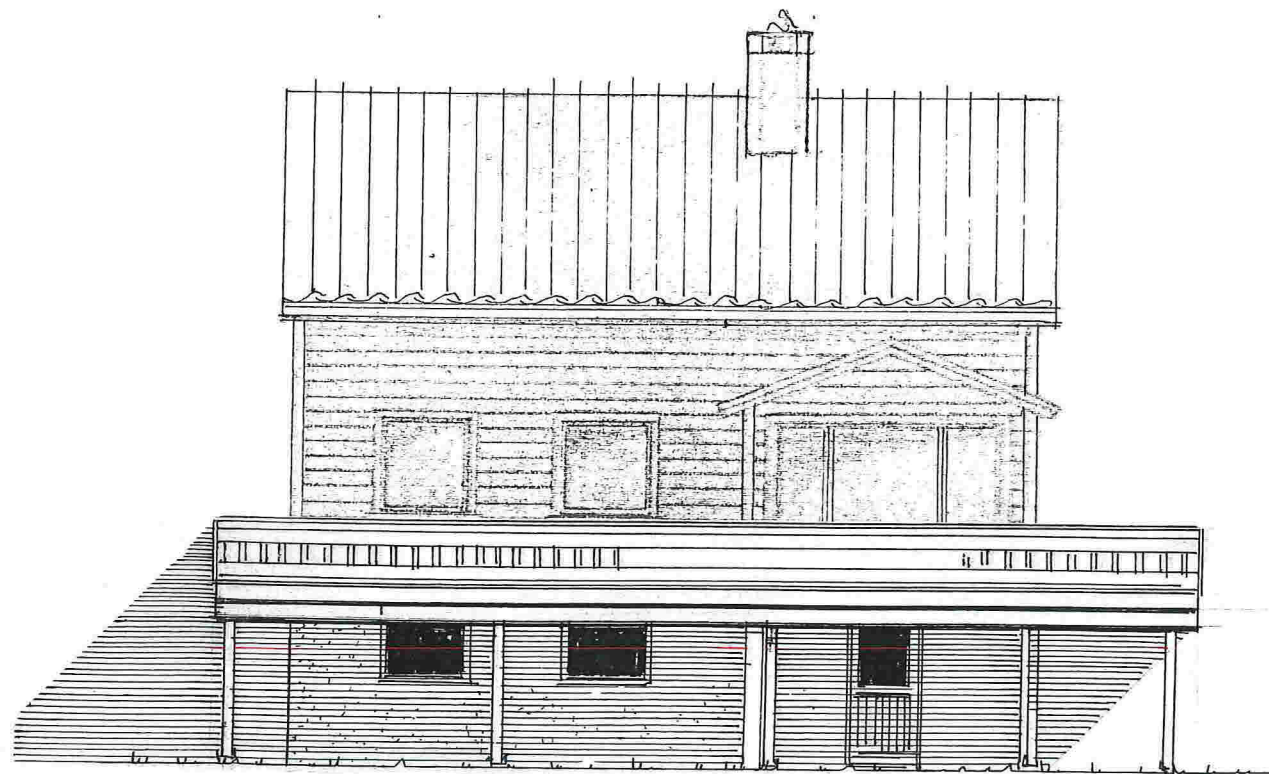


Prosj. Nye altaner + utv. av inngangsparti i 1. eta.
Skarsvegen 535 , gnr. 147 , bnr. 87 i Lindås kommune
Prosj. endrete fasader i Mål = 1:100

Seim, 26. 10. 2018 , Arkitekt Knut Willie Jacobsen

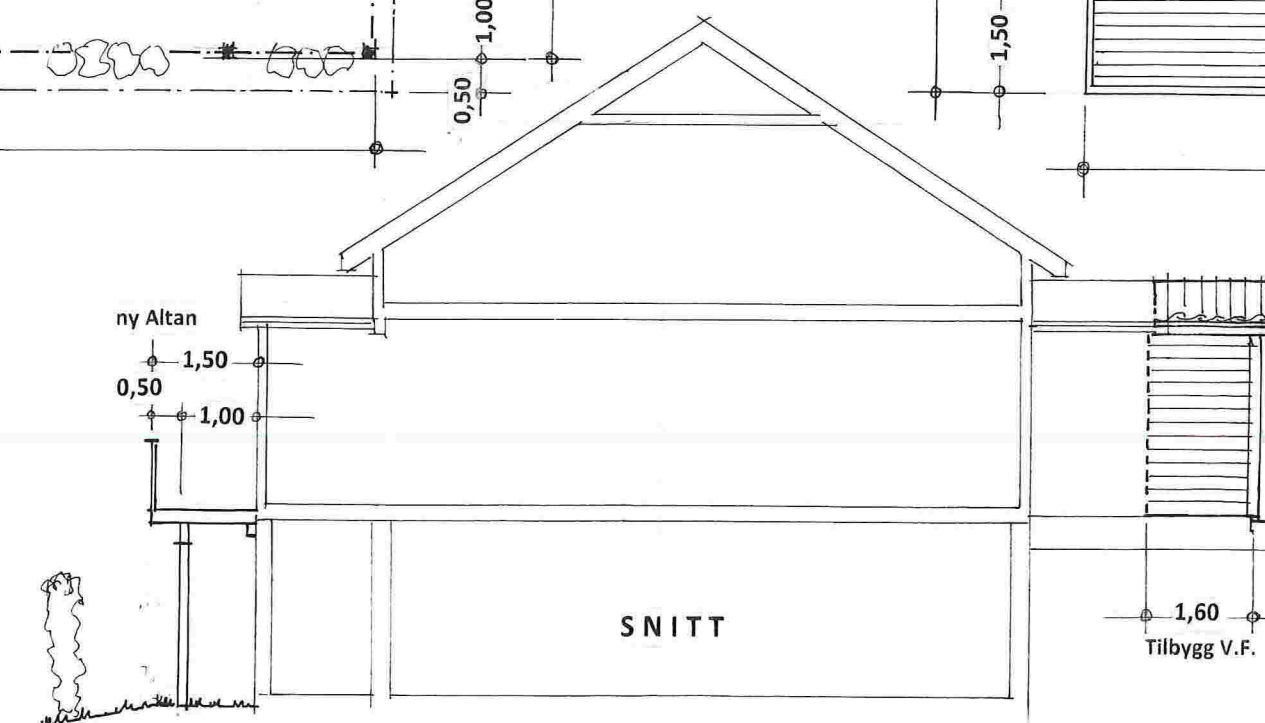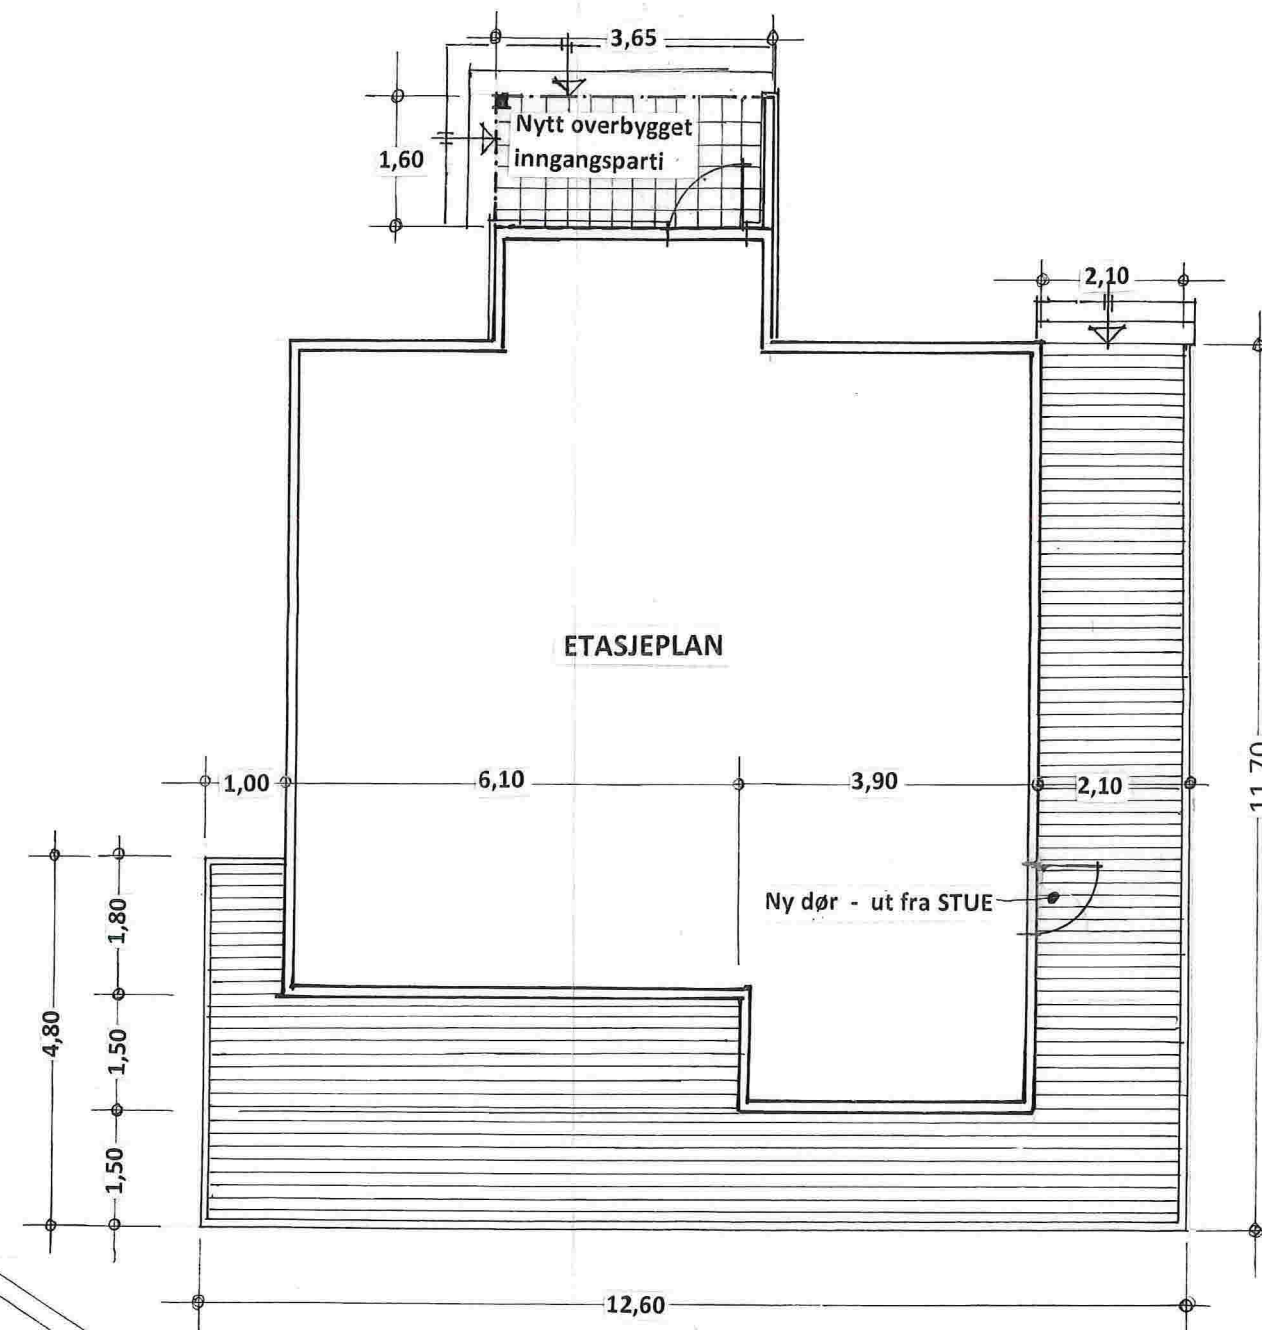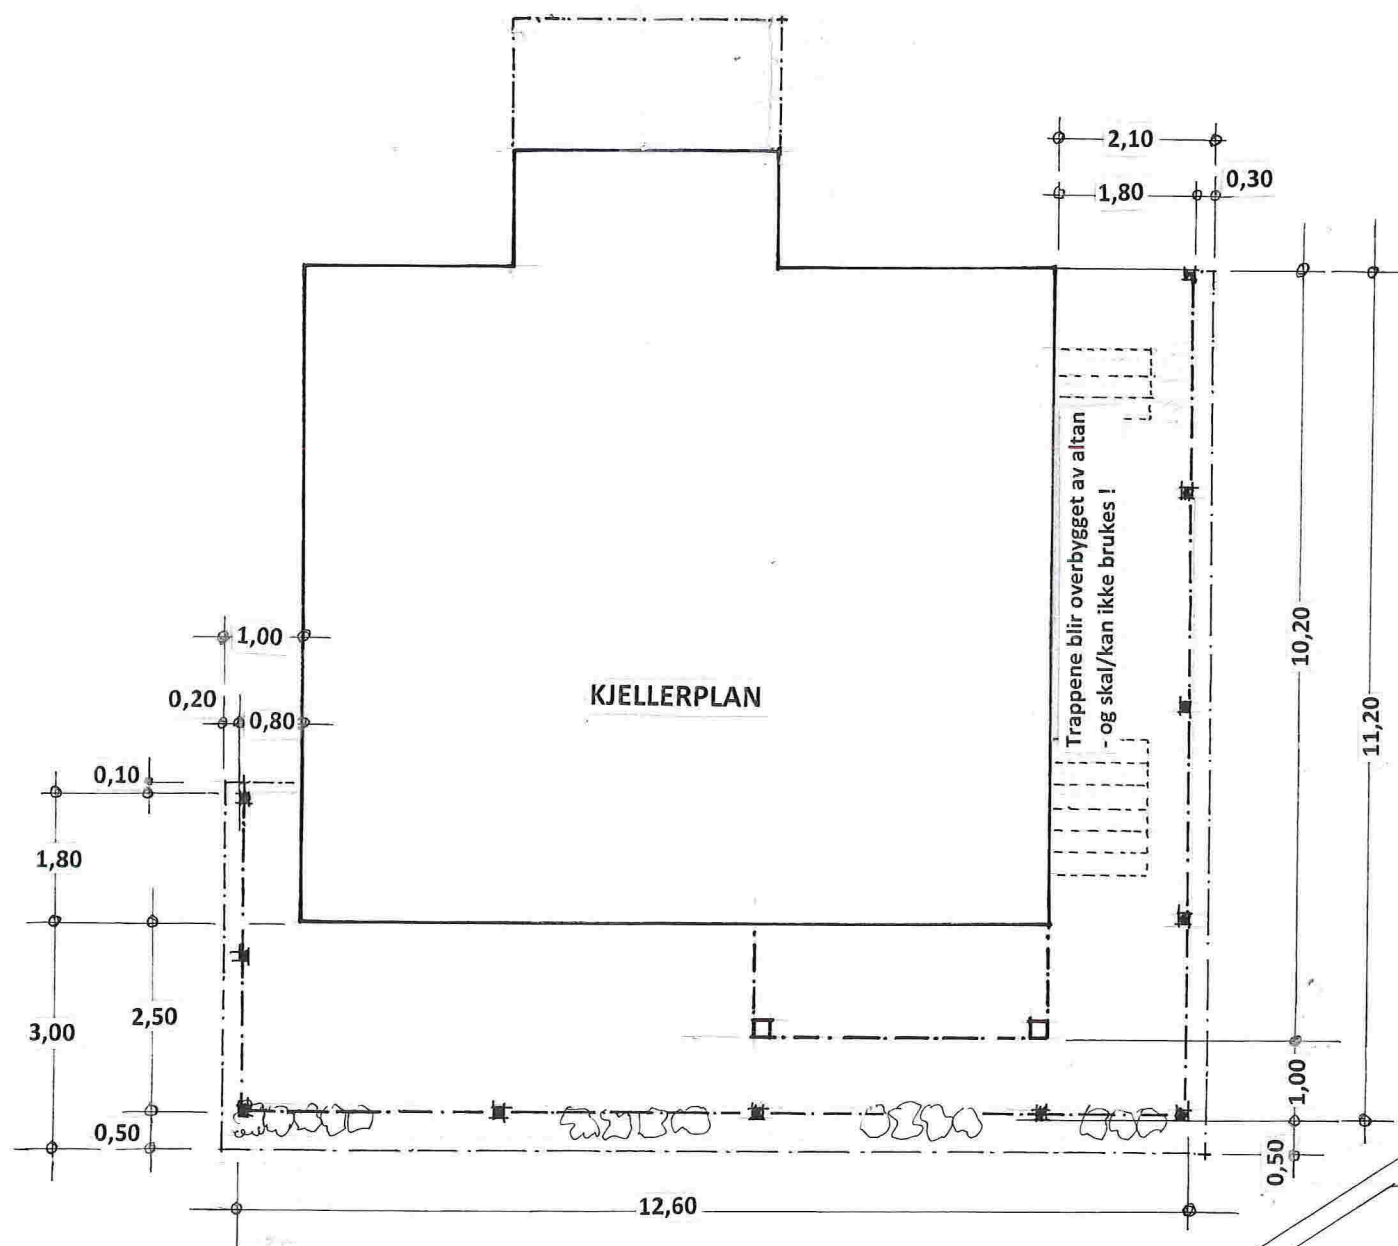


Prosj. Nye altaner + utv. av inngangsparti i 1. eta.
Skarsvegen 535 , gnr. 147 , bnr. 87 i Lindås kommune
Planer for nye altaner i Mål = 1:100

Seim, 26. 10. 2018 , Arkitekt Knut Willie Jacobsen

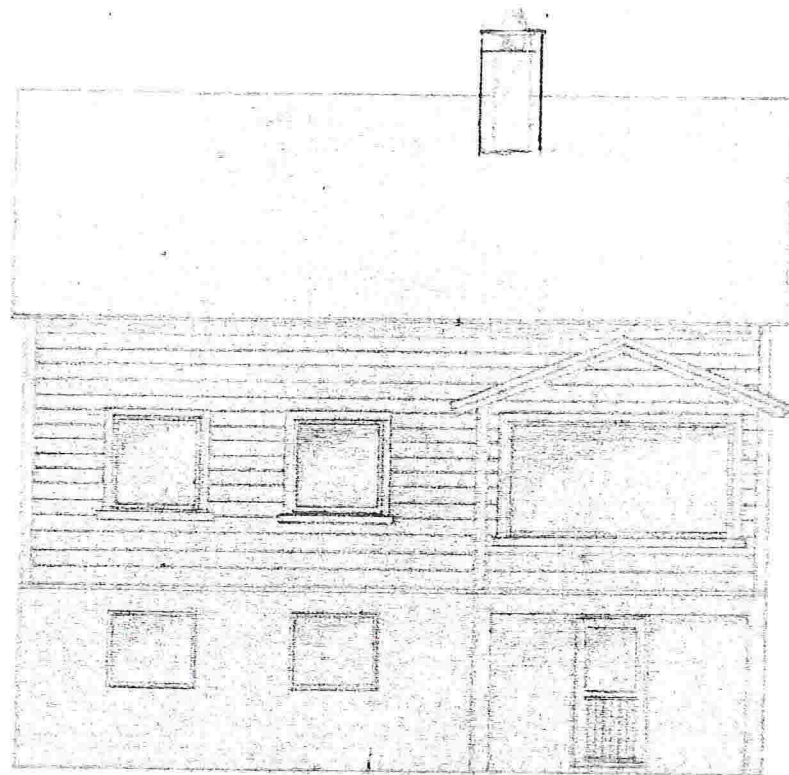


Fasade mot VEST

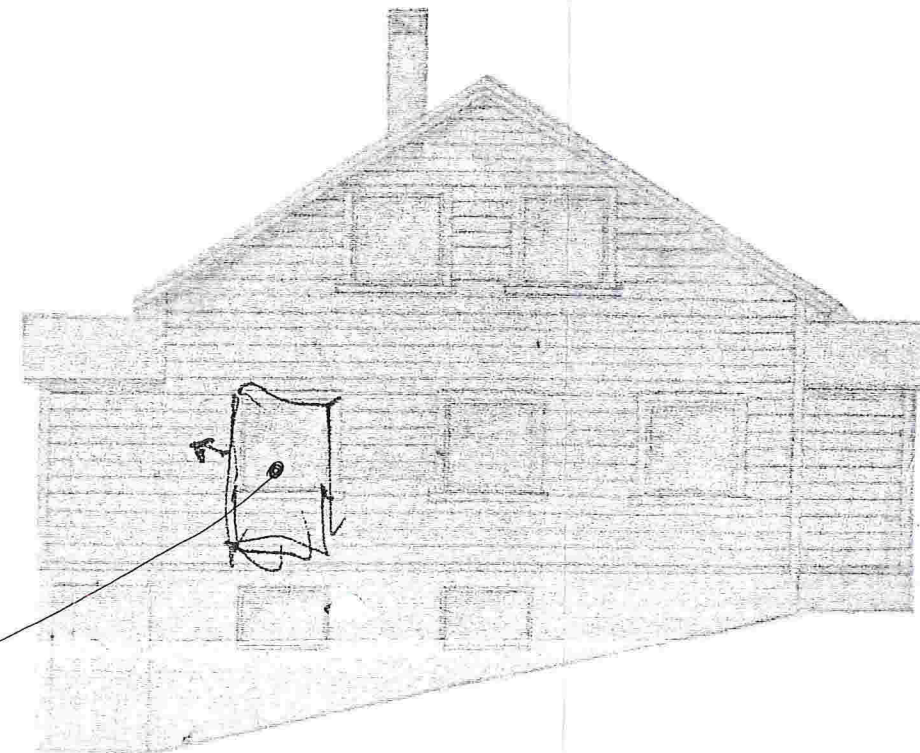


Fasade mot SYD

I forbindelse med pågående innvendig rehabilitering - ble samtidig den nye altandøren montert – og «sperret» for åpning - inntil altan blir ferdig bygget

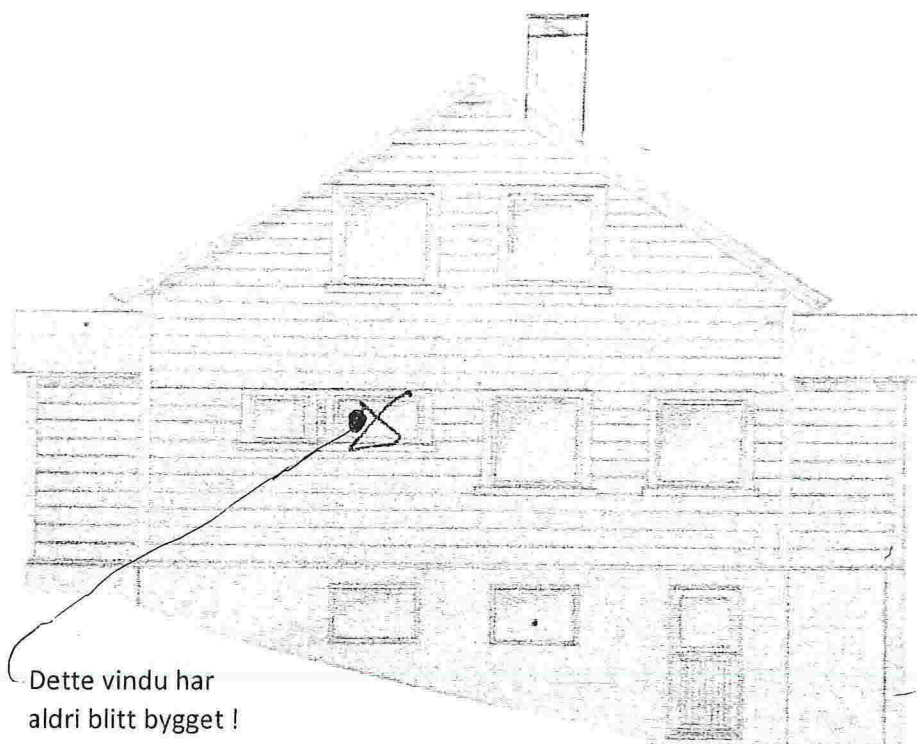

Dette vindu har aldri blitt bygget !

Fasade mot NORD

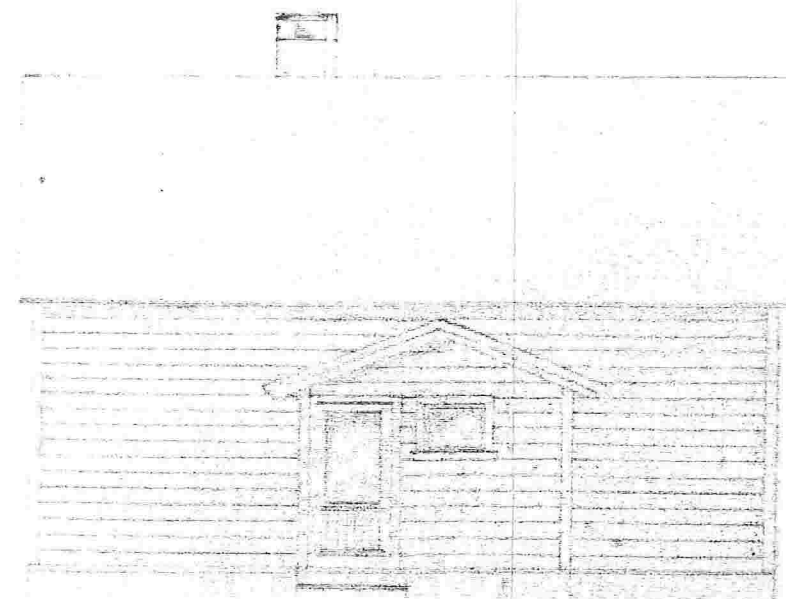

Fasade mot Øst

Prosj. Nye altaner + utv. av inngangsparti i 1. eta.
Skarsvegen 535 , gnr. 147 , bnr. 87 i Lindås kommune
Nåværende fasader i Mål = 1:100

Seim, 26. 10. 2018 , Arkitekt Knut Willie Jacobsen