



Notenr.:

KS49

Kvalitetssikring

Prosjekt	Knarvik Barneskole
Saksnr.	53230073001
Bygning	Knarvik Barneskule
Etasje	VA
Tegning	VA73-UT-002.pdf

Entreprise	Sjekkliste
Fag	-
Opprettelsesdato	5. mar. 2019, 13.38
Opprettet av	André Mjelde, Bravida

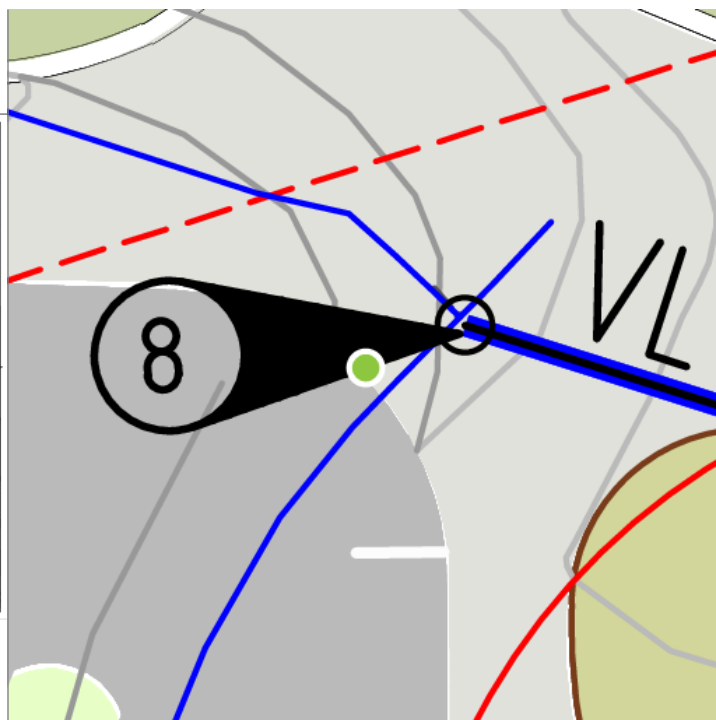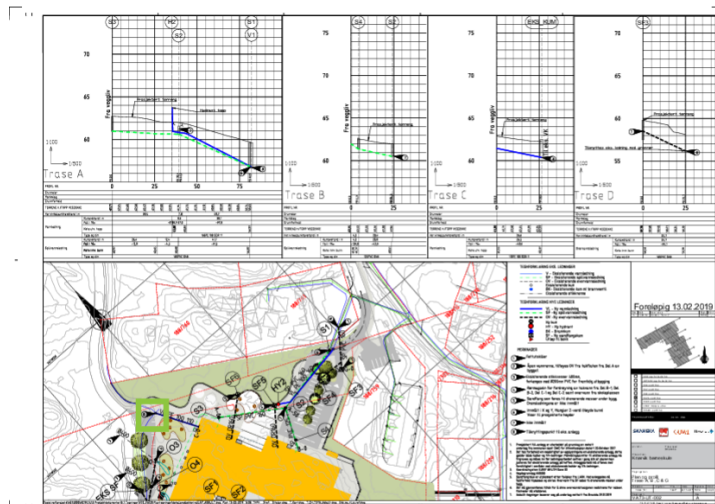

5. mar. 2019, 13.38

Tildelt til Bravida

Opprettet av:	André Mjelde, Bravida
Tildelt:	
Emne:	eksisterende



1.1



1.2

Notenr.:

KS49

Kvalitetssikring