


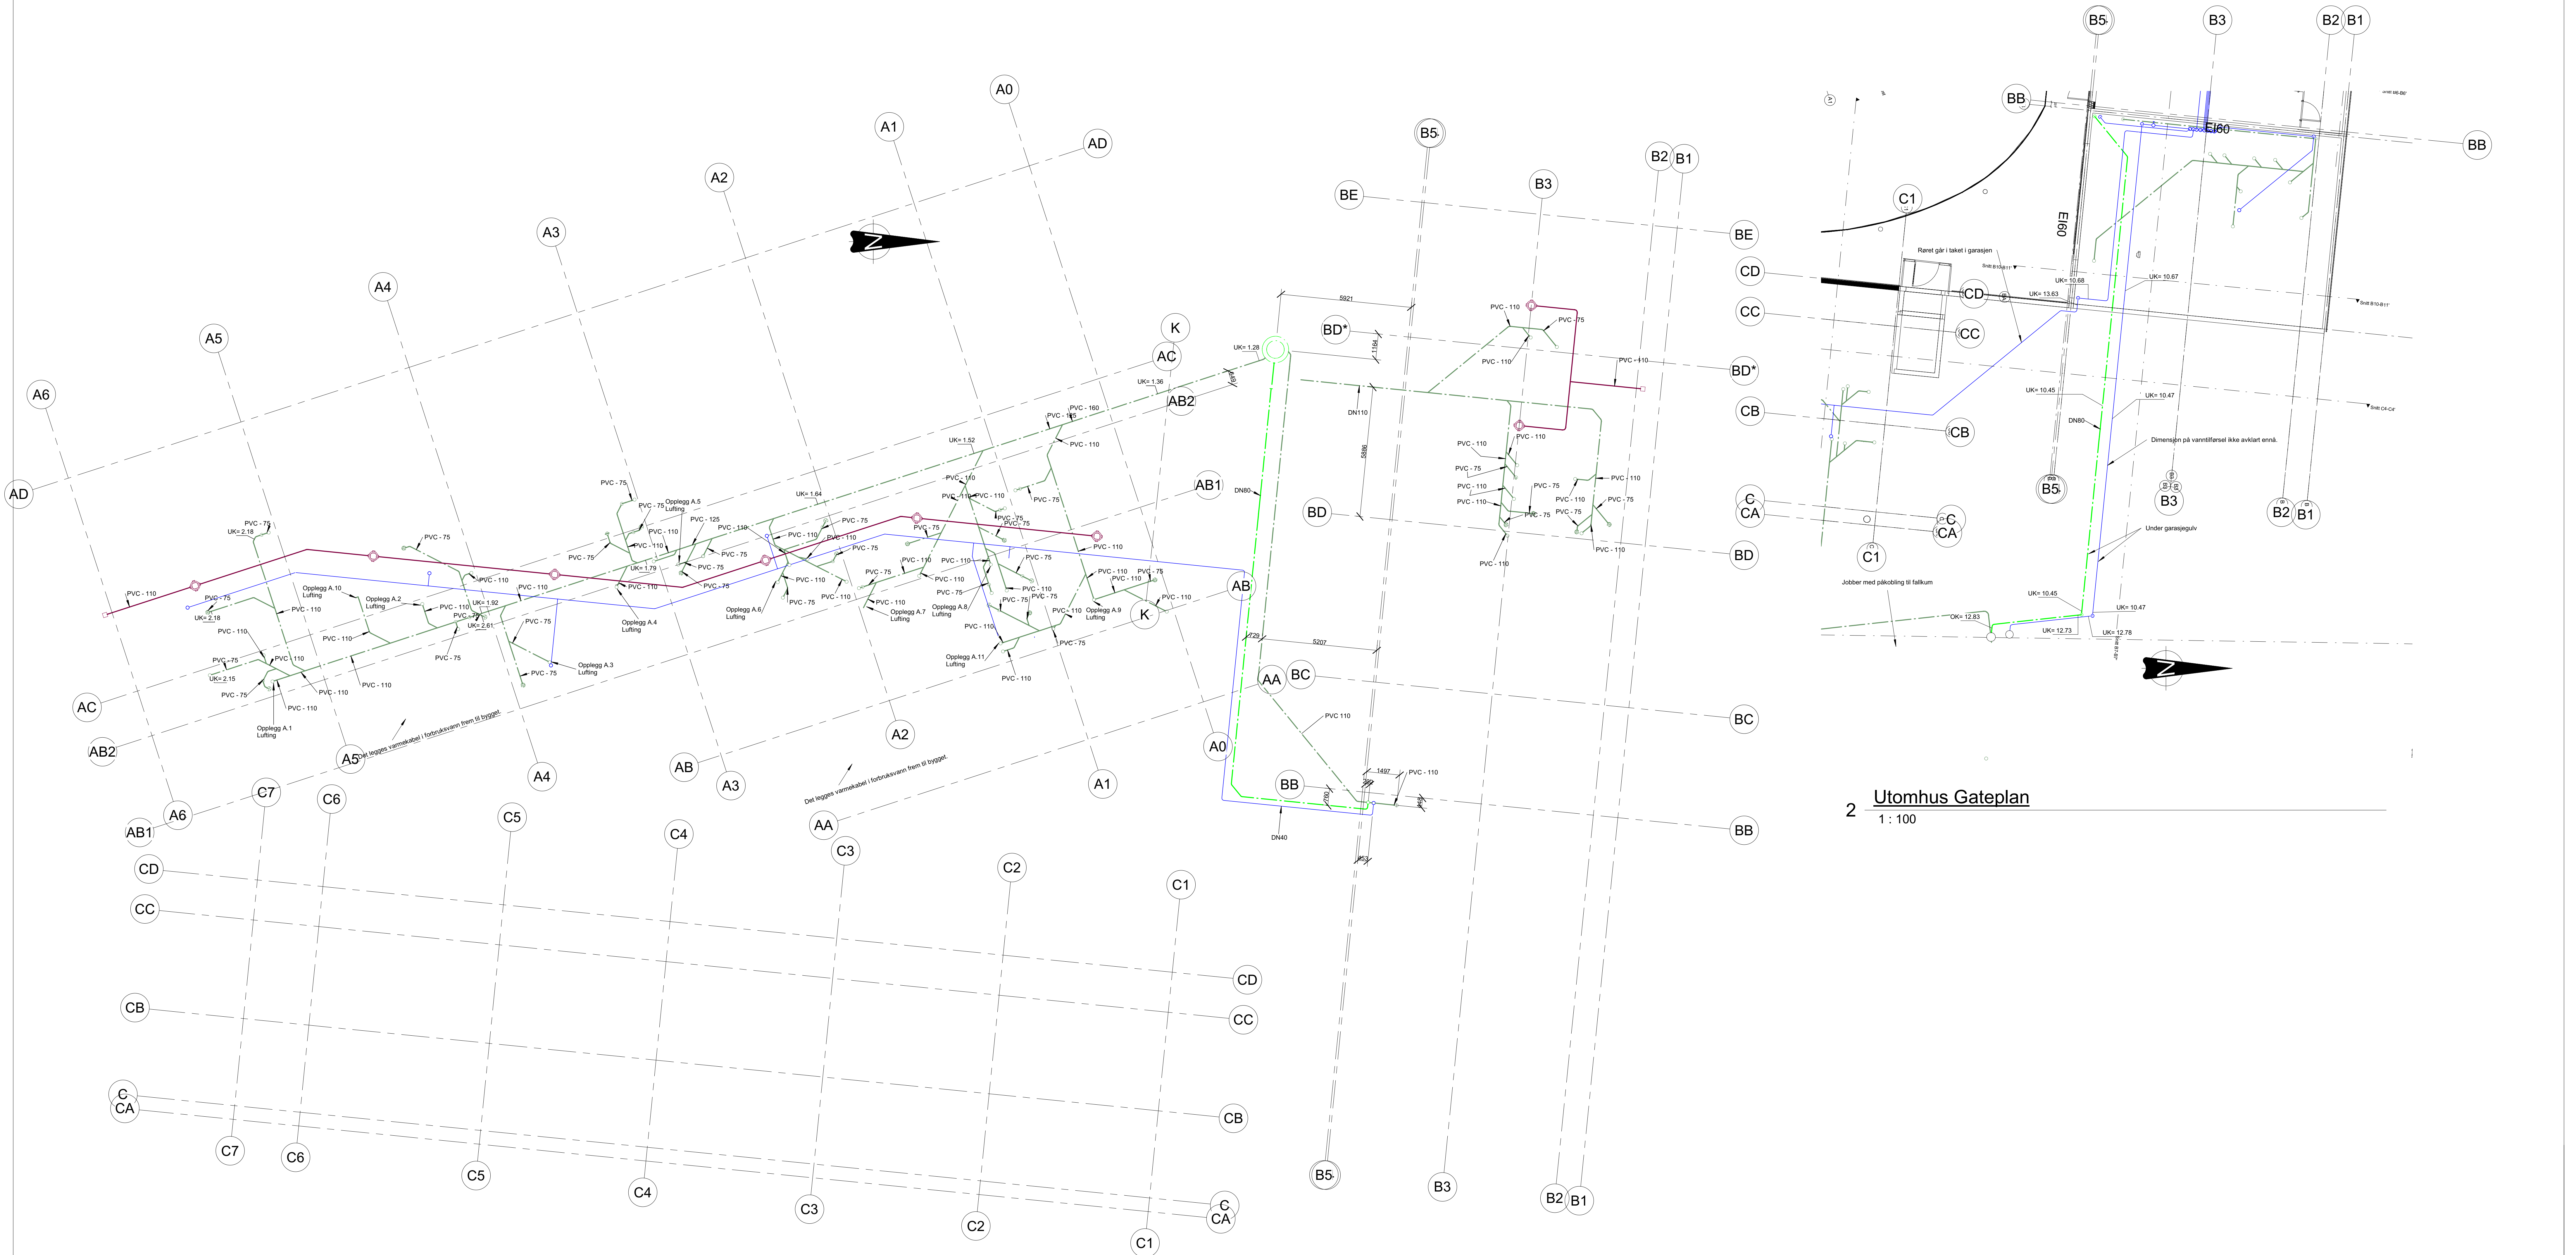

1 Utomhus Kai
1 : 100

2 Utomhus Gateplan
1 : 100

Rev		Endring		Utført		Kontrollert	Dato		
Som bygget									
OPPROGSGIVER				PROSJEKTERENDE					
 ANDERS O. GREVSTAD Midtunhaugen 13A 5224 Næddum Tel 55 33 57 30				 Midtunhaugen 13A 5224 Næddum Tel 55 33 57 30					
Alver Brygge				20.02.2018					
Bunnledninger og pumpestasjon Hus A og B				Tegnet av:					
				EL:OK					
				Dokumentasjon:					
				EL:OK					
				Fikset					
				Målestokk:					
				A0 : 1:100					
Bygg	Oppdragsnummer	Etasje	Fag	Systemkode	Tegn. dato	Levert	Prosjektleder	Revisjon	Status
	80103	0	V	731	10	001			