


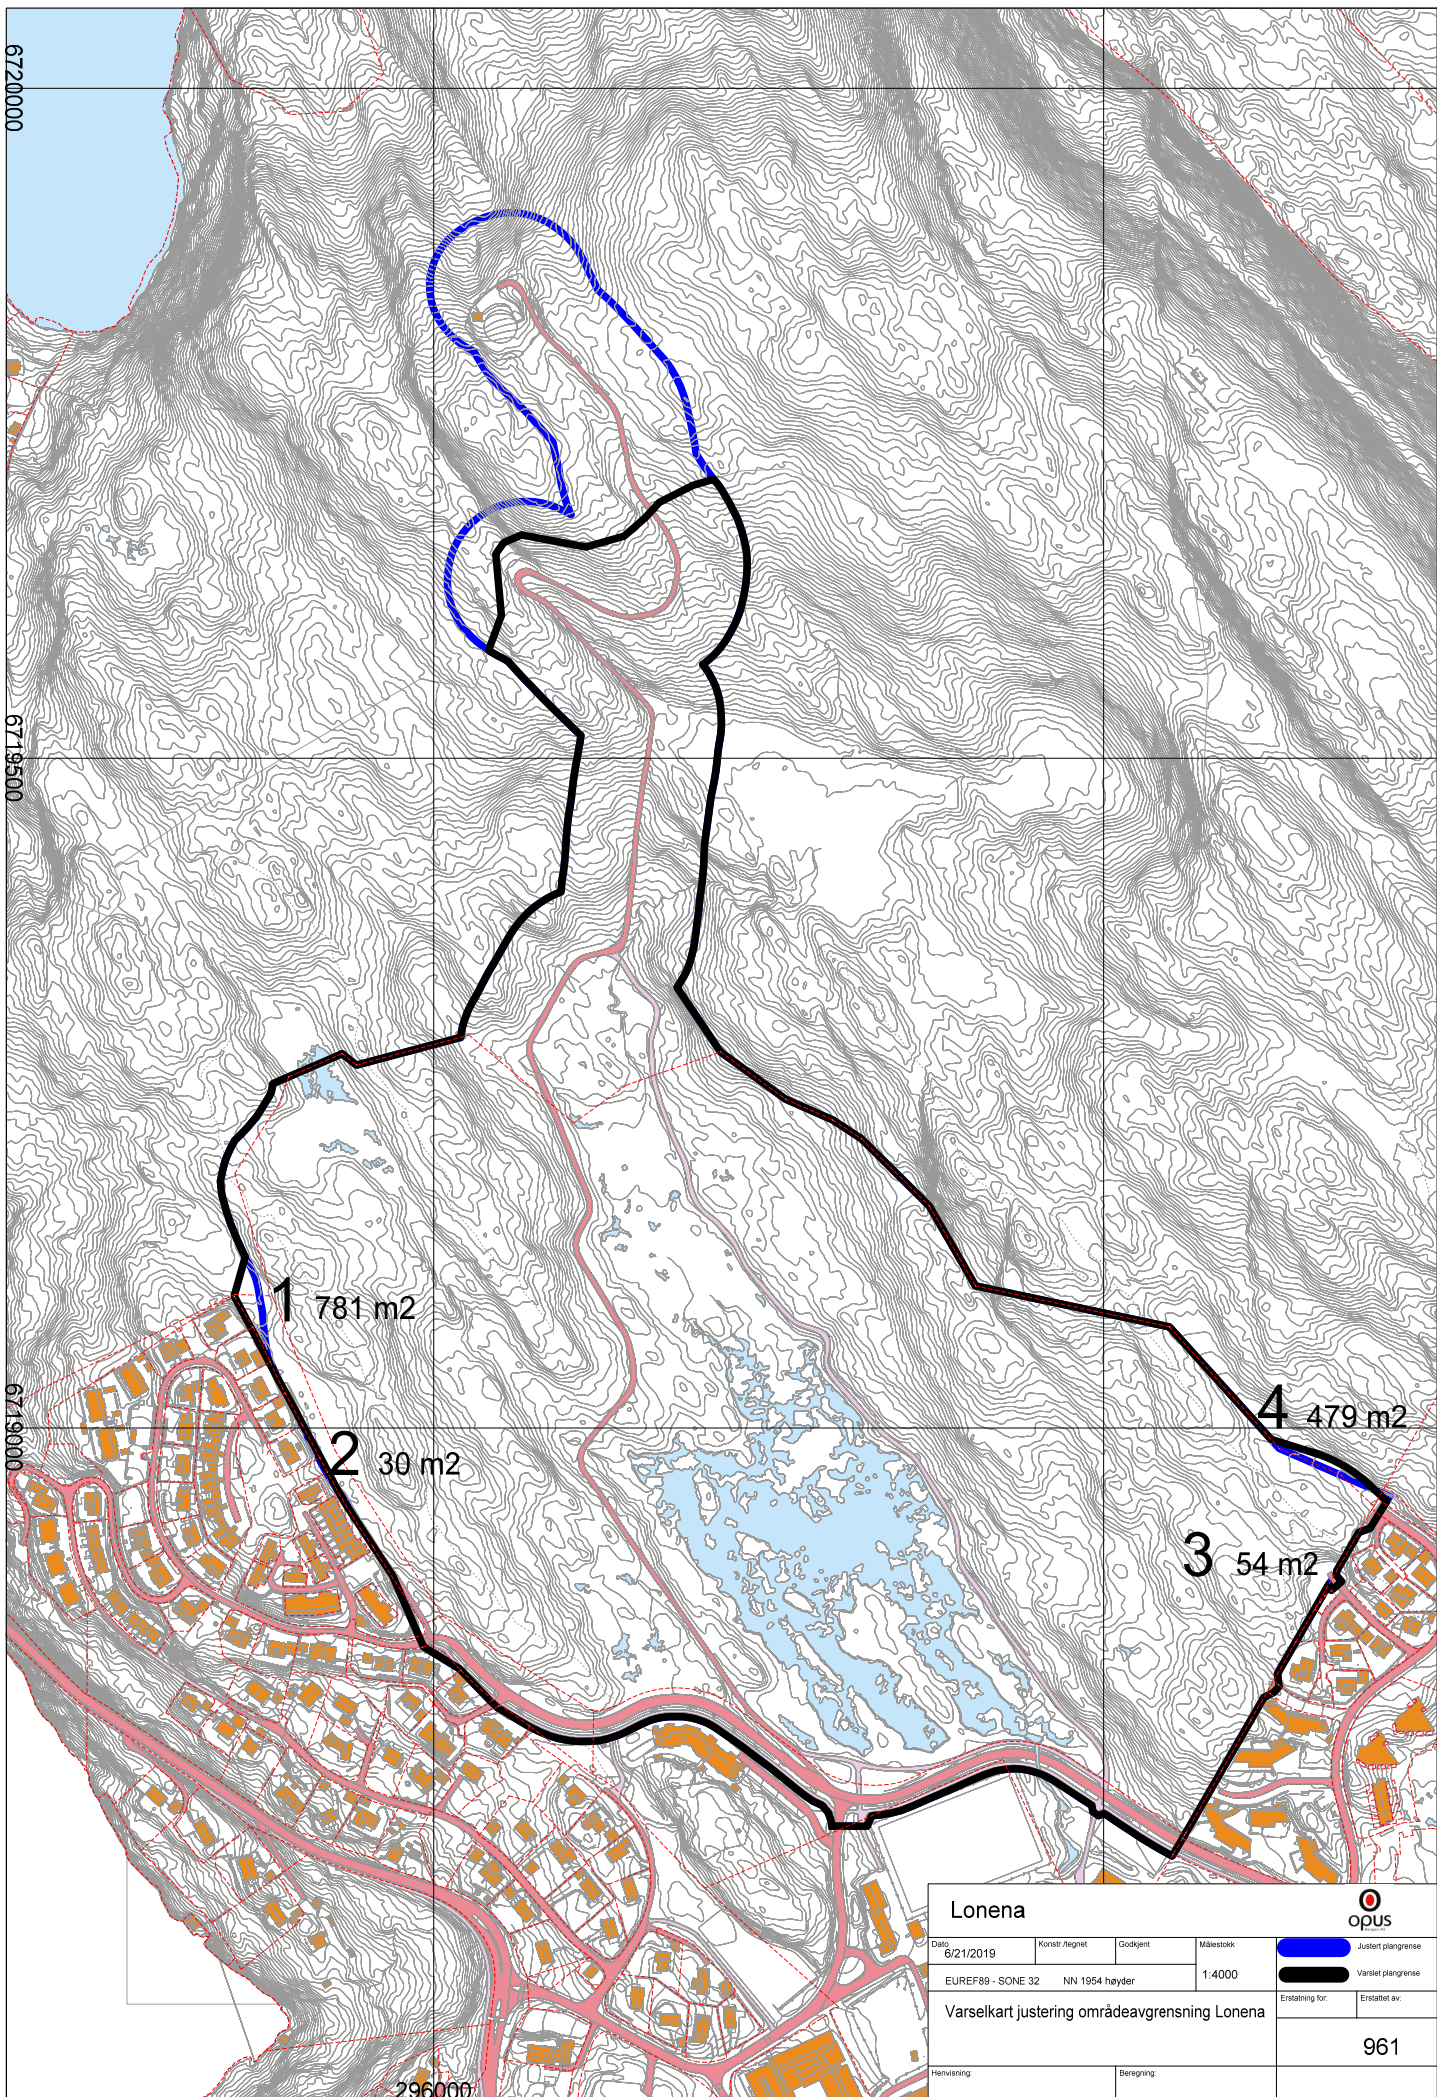

Lonena



Dato	Konstr./regnet	Godkjent	Målestokk	 Justert plangrense
6/21/2019			1:4000	 Varslet plangrense
EUREF89 - SONE 32 NN 1954 høyder				
Varselkart justering områdeavgrensning Lonena				Erstattet for:
				Erstattet av:
				961
Henvisning:		Beregning:		