

Hillestad, Lars Øyvind

G.nr 137 B.nr 19

Lindås Kommune, plan-og miljøutvalet. Saksnummer 063/19 Plan ID 1263-2201701

5914 Isdalstø

Innspel Kommunedelplan Knarvik-Alversund med Alverstraumen

Ber om at LSN 4B vert justert som vist på vedlagt kartvedlegg.

LSN 4B er eit område for jordfylling for vidare å fulldyrke arealet til grasproduksjon.

Ønskjer å justere arealet som vist på kartvedlegget, for å få ein betre tilpassing av prosjektet til terrenget.


Arealet er også svært blaut her, og dyra set seg fast i myra, for to år sidan drukna ein kalv her, og i år har to dyr satt seg fast her. Forsøk på grøfting har vore nytteslaust.

Ved å justere LSN 4B som vist på kartvedlegg, vil eg få bukt med problema som kan skade dyra, samt at heile prosjektet vert mykje betre tilpassa inn i terrenget.

G.nr 137/19

Lars Ø. Hillestad

Lars Øyvind Hillestad

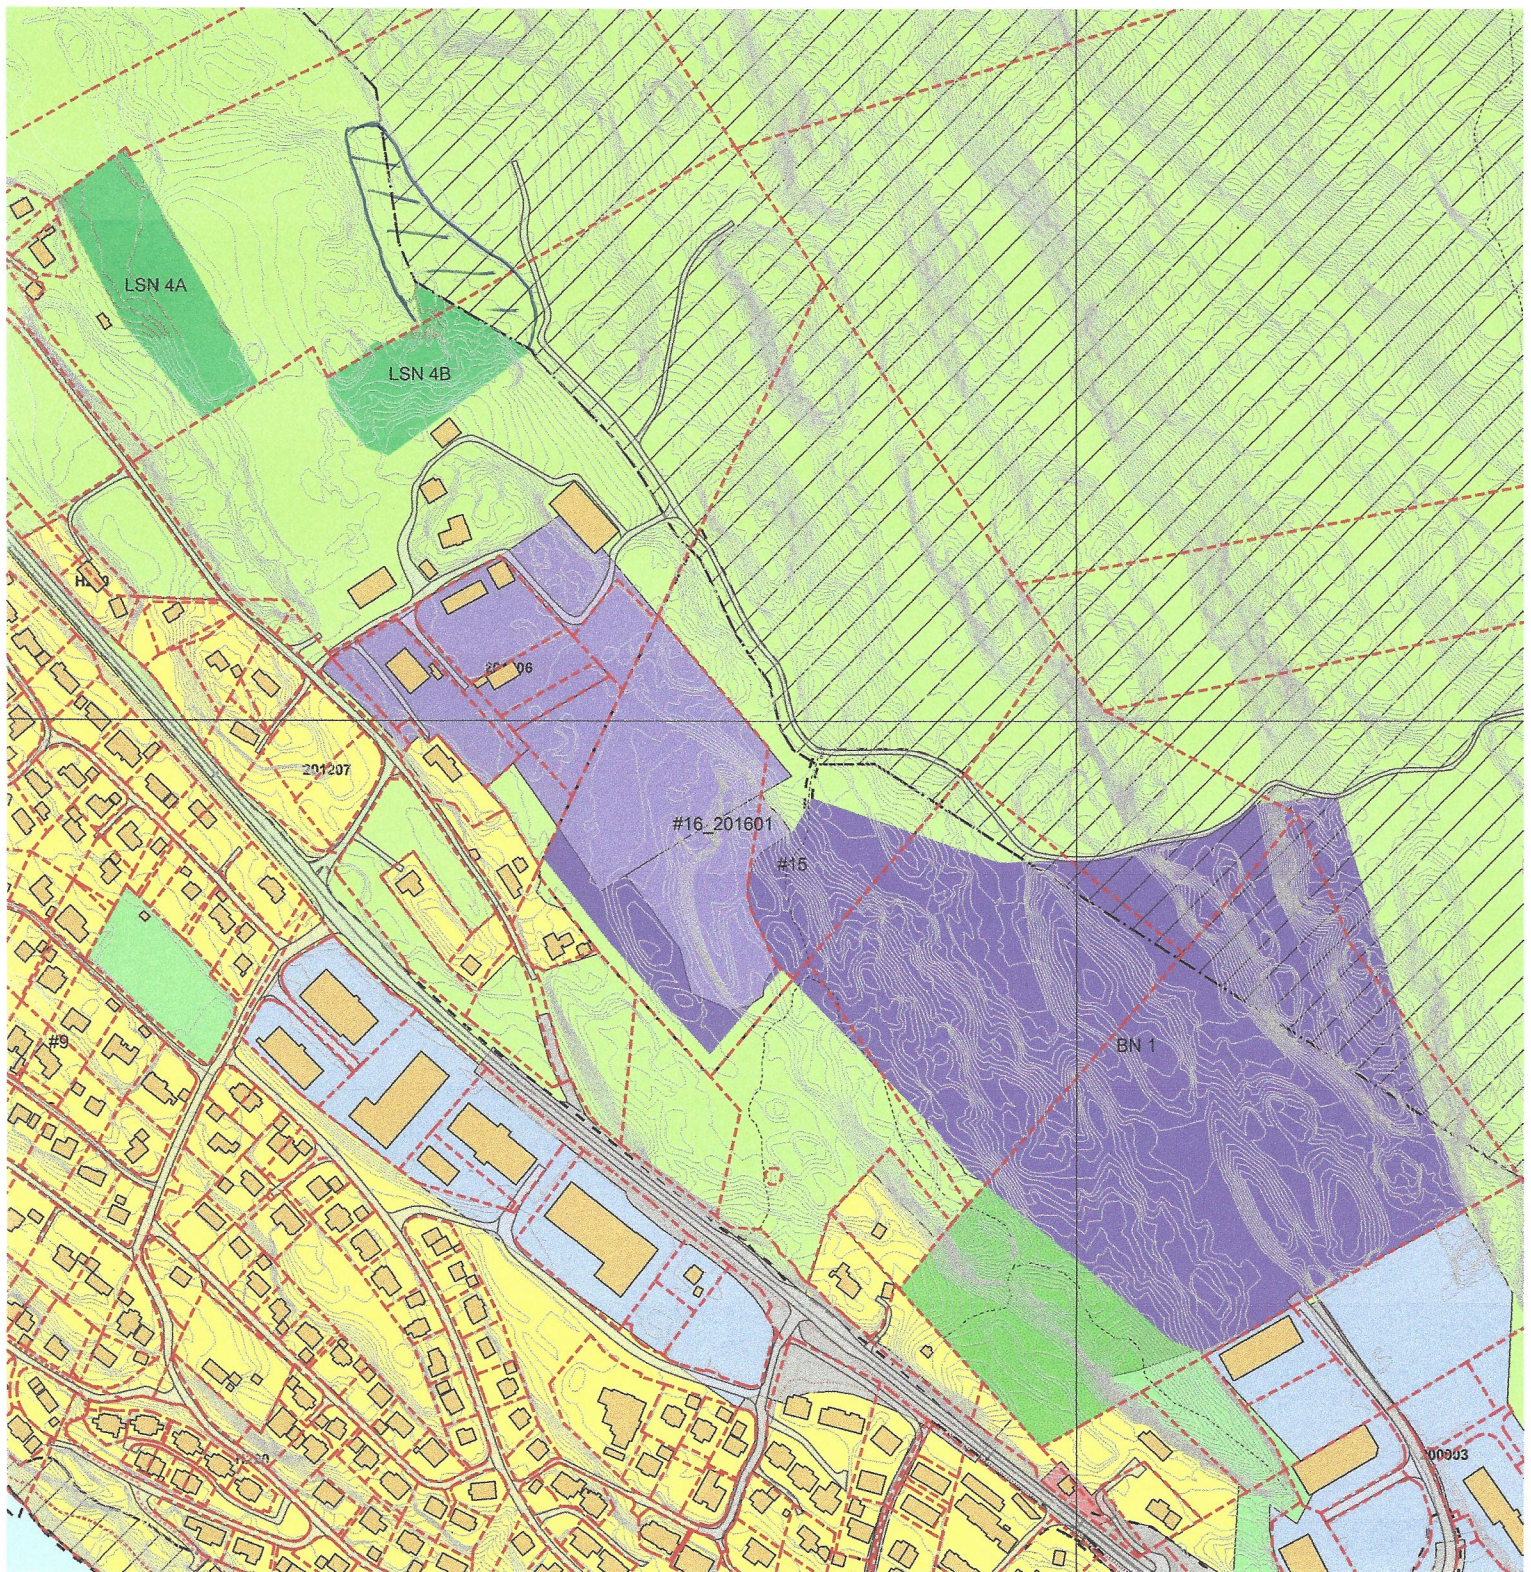

1:3500
0 50 100 150 200 250
Meter

