


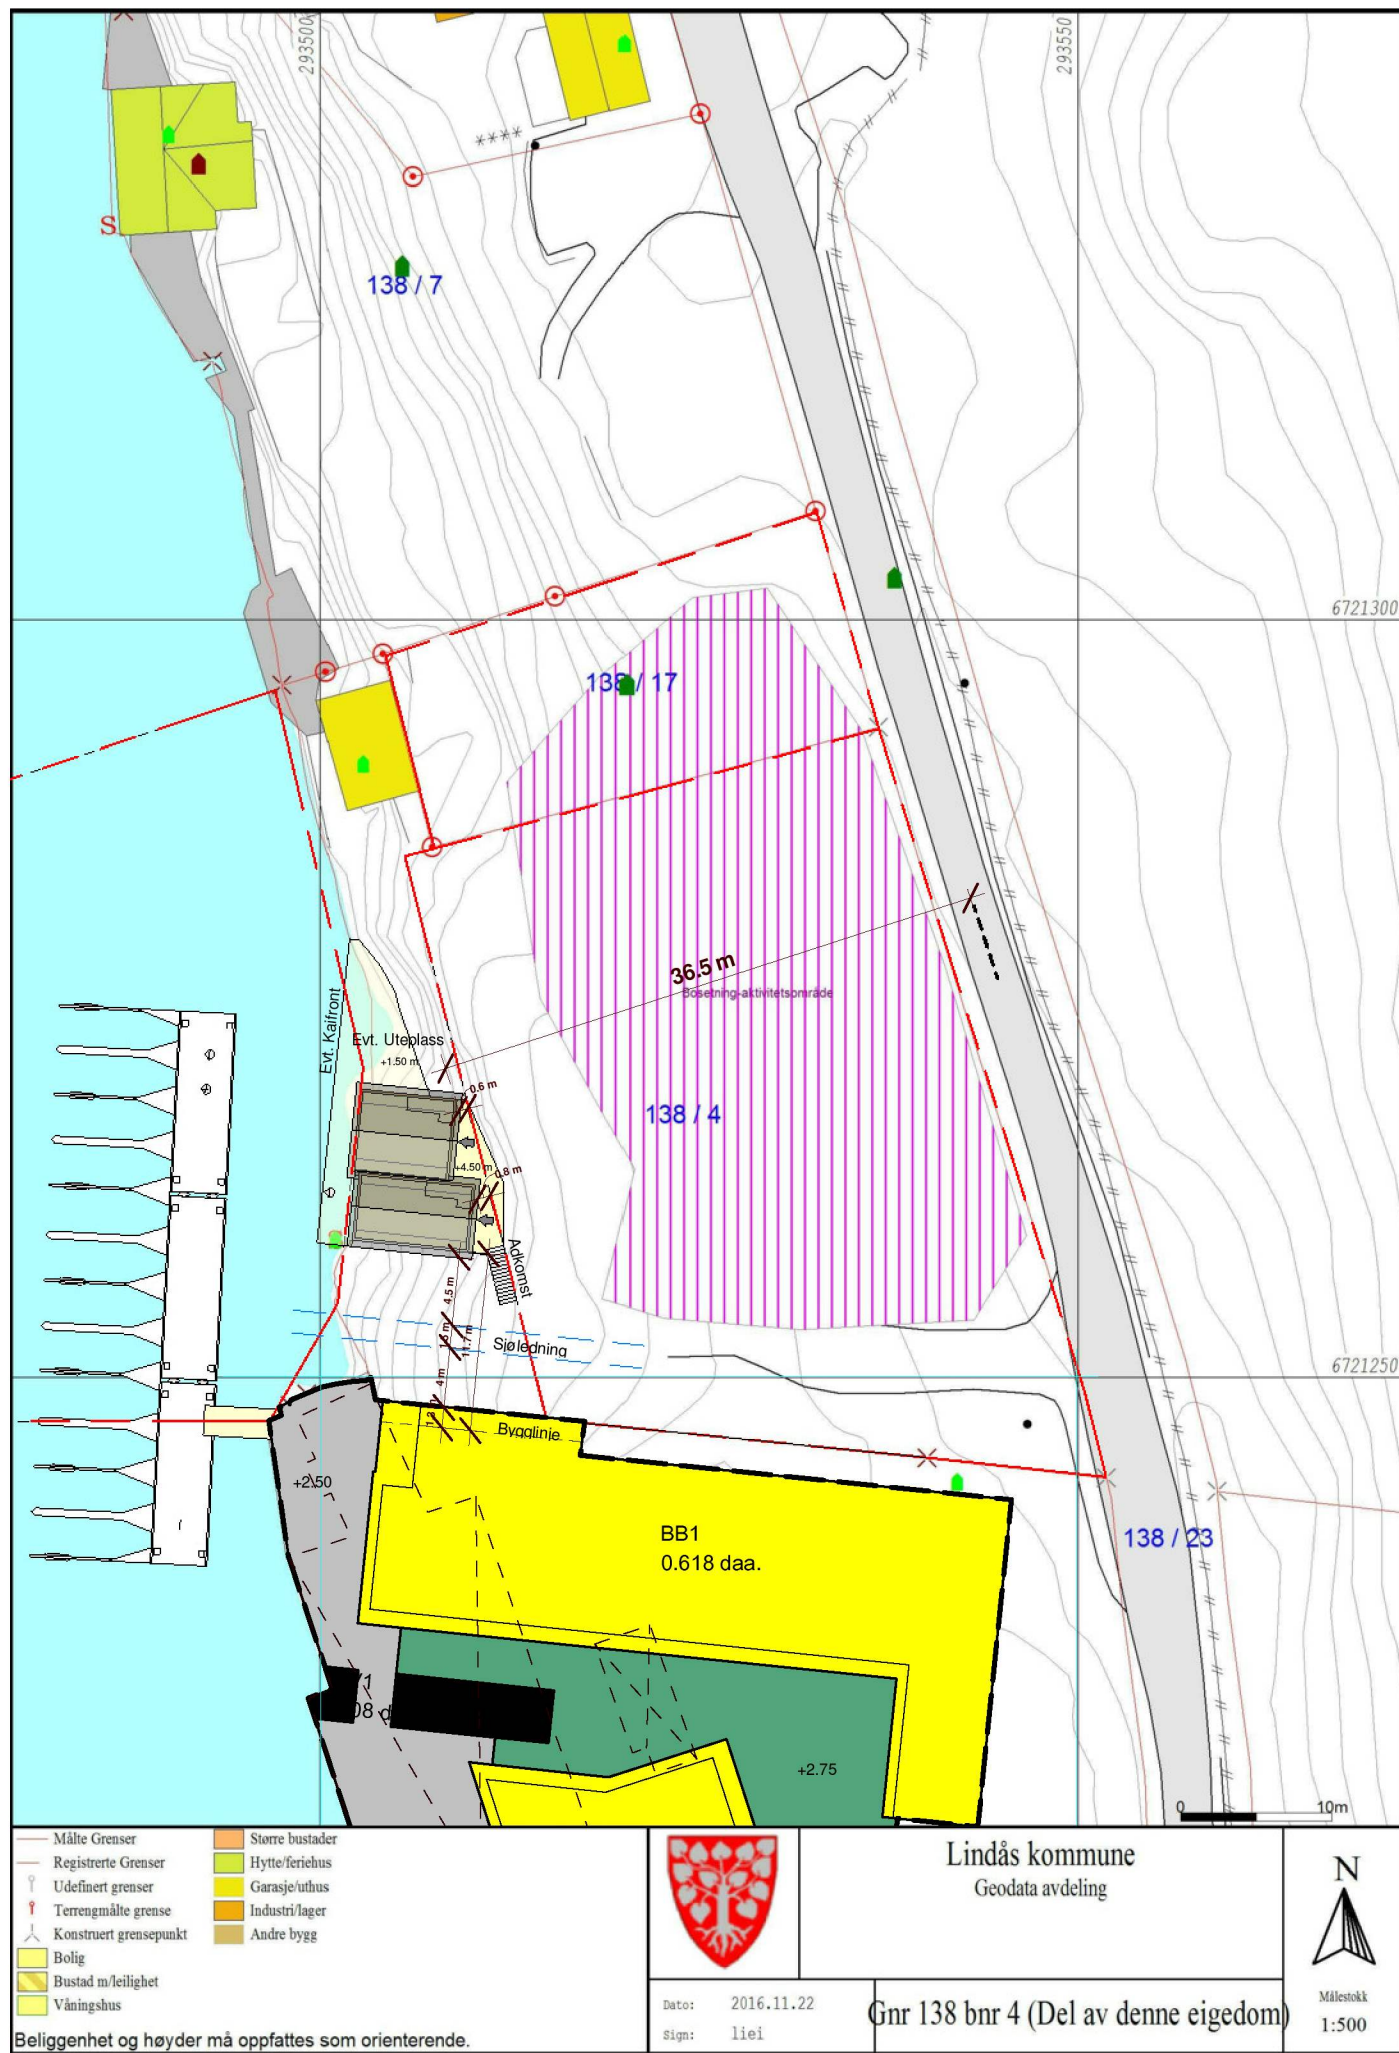

KARTET VISER ØNSKET ENDRING AV FLYTEBRYGGER
ANLEGGET FORSKYVES 12M MOT SYD.

SØKNADSTEGNING

A Revidering av flytebrygge		12.01.2017	ET
Nr	Beskrivelse	Dato	Av
Revisjoner			
BO Eiendom Alvær Brygge, gnr.: 138 / bnr.: 4 Basiskart - Nye forhold			
MÅLSTOKK: 1 : 500	PROSJEKT NR: 1952	TEGN NR: 3001	REVISJON: A
TEGNET AV: ET			
KONTROLLERT: TS			
DATE: 07.12.2016			
FILNAVN:			
ARKITEKTER MNAL NPA - LANDSKAPSARKITEKTER MNLA - INTERIØRARKITEKTER NIL			
Forum Arkitekter AS Damsgårdsveien 16 5058 Bergen Tlf.: 55 16 59 00 Fax.: 55 16 67 60 E-post: info@forumarkitekter.no			
FORUM ARKITEKTER			