


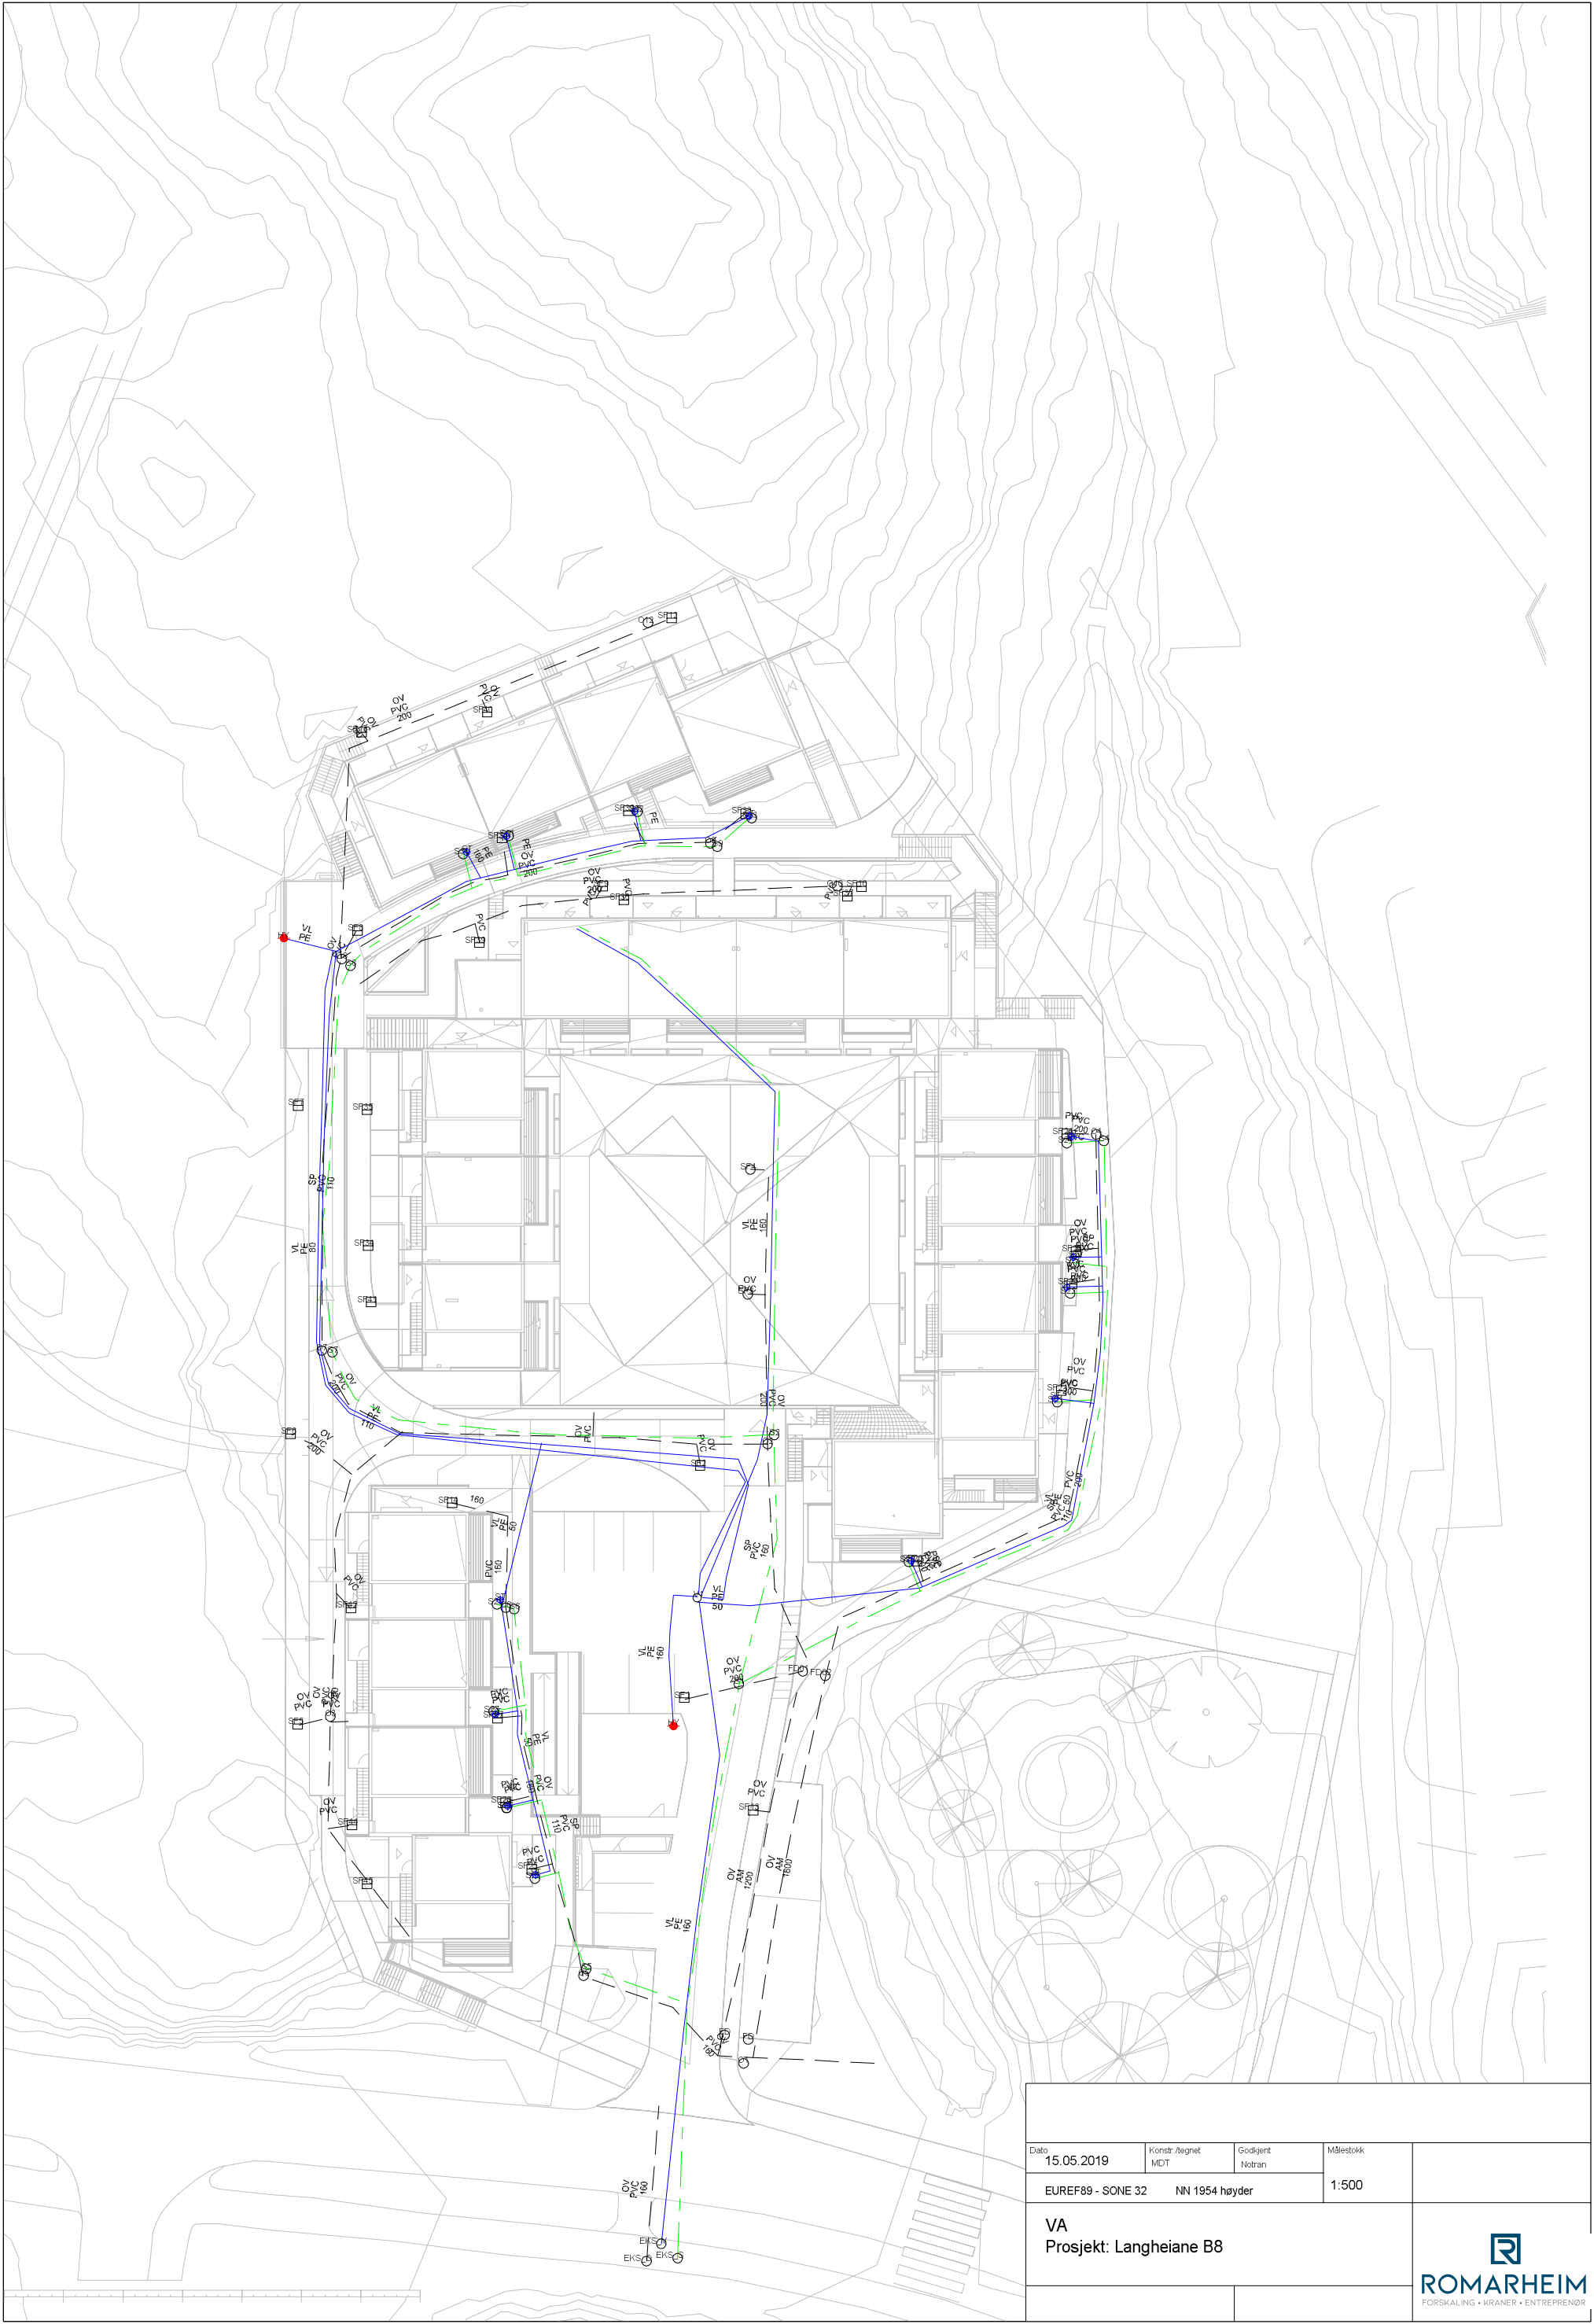

Dato	Konstr./tegnet	Godkjent	Målestokk	
15.05.2019	MDT	Notran		
EUREF89 - SONE 32			1:500	
NN 1954 høyder				
VA				 ROMARHEIM FORSKALING • KRANER • ENTREPRENØR
Prosjekt: Langheiane B8				