


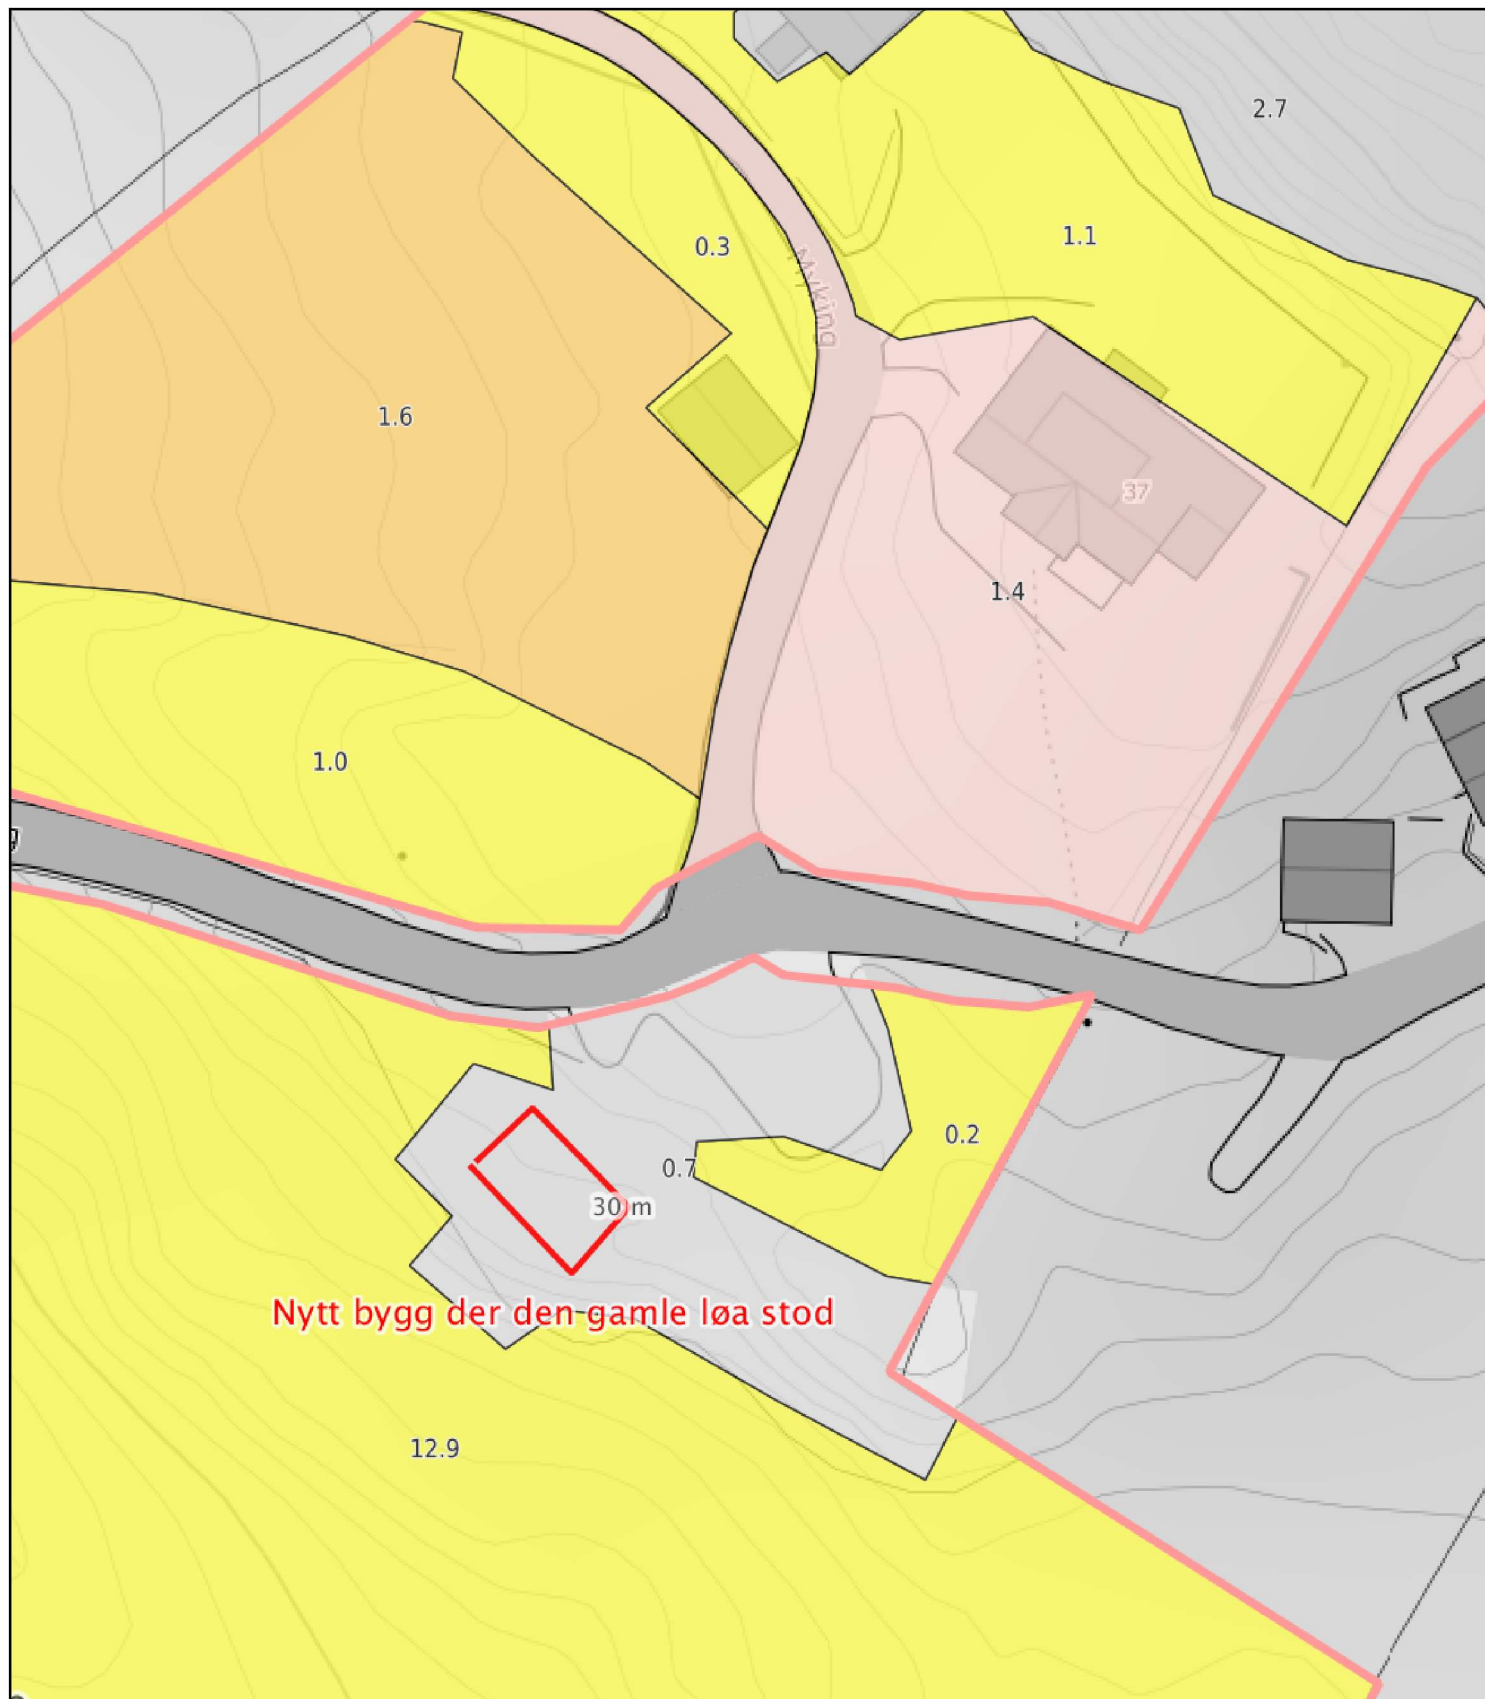

0 5 10 15m

Målestokk 1: 500 ved A4 utskrift

Utskriftsdato: 08.12.2019 22:06

Eiendomsdata verifisert: 08.12.2019 21:58

GÅRDSKART 1263-37/7/0

Tilknyttede grunneiendommer:
37/7/0



NIBIO

NORSK INSTITUTT FOR
BIOØKONOMI

Markslag (AR5) 7 klasser

TEGNFORKLARING

	Fulldyrka jord
	Overflatedyrka jord
	Innmarksbeite
	Produktiv skog
	Annet markslag
	Bebyggd, samf., vann, bre
	Ikke klassifisert
	Sum

AREALTALL (DEKAR)

13.0	
16.1	
28.8	57.9
280.1	280.1
127.8	
1.5	129.3
0.0	0.0
467.3	467.3

Kartet viser valgt type gårdskart for eiendommen man har søkt på. I tillegg vises bakgrunnskart for gjenkjenneelse.

Arealstatistikken viser arealer i dekar for alle teiger på eiendommen. Det kan forekomme avrundingsforskjeller i arealtallene.

Ajourføringsbehov meldes til kommunen.

— Arealressursgrenser

□ Eiendomsgrenser

● Driftssenterpunkt