

Vestnorsk Brunnboring AS
Høylandsvegen 333
5913 Eikangervåg

Deres ref.
Yngve Sæterstøl

Vår ref.
Øystein Teigen

Bergen
10.12.2019

Rapport innmåling av tilbygg Høylandsvegen 333


Me har i dag målt inn fire hjørne og gulvhøgda på tilbygget:

PunktID	N-koord.	Ø-koord.	Høyde
GULVH1	6727514,617	301024,776	48,940
HJ1	6727518,655	301030,515	48,940
HJ2	6727511,021	301021,488	48,940
HJ3	6727517,581	301015,947	48,940
HJ5	6727525,222	301024,969	48,940

Vedlegg: *Innmålt-tilbygg-kartskisse.pdf*

Med vennlig hilsen
TerraTec AS

Øystein Teigen

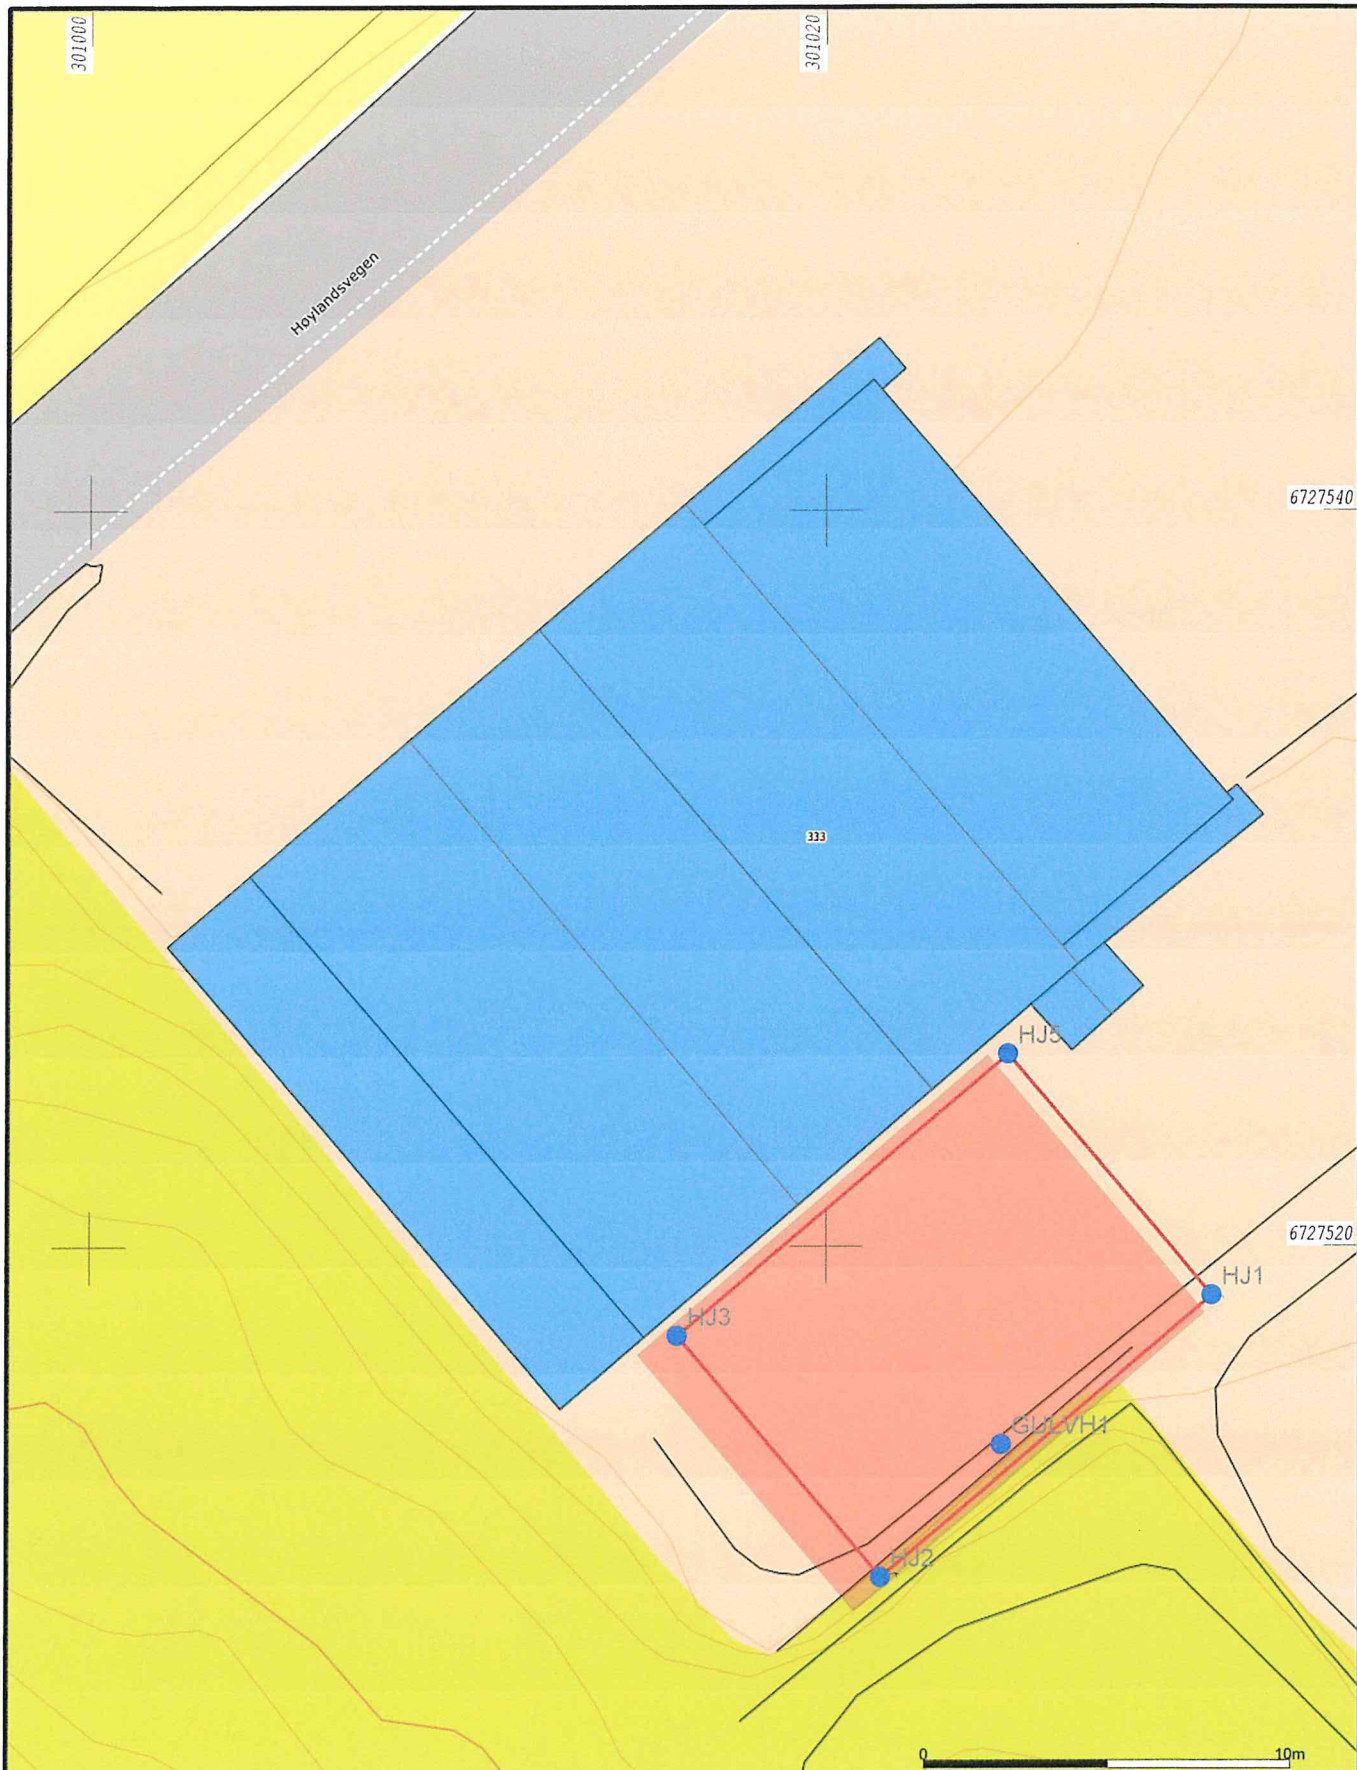

Beliggenhet og høyder må oppfattes som orienterende.		Terratec AS Gemini Enmålt tilbygg Høylandsvegen 333, 10.12.2019	 Målestokk 1:200
	Dato: 2019.12.10 Sign: øyst	Vestnorsk Brunnboring AS	