

Eigar/søkar:

Kvalitet :

Gjeldande plan :

Planformål :

Atterhald om feil i kartgrunnlaget

Sign.

Målestokk: 1:500
Dato: 30.07.2009



Kommunen sitt saksnr 10/990 Søknad om ferdigattest Vedlegg 1 og 2:


Oppdatert 19.12.2019:

Bygn. er no ferdige.

For å unngå sprenging/ flytting av bygn. i høve søknad, har eg justert litt på måla. Eg har også senka høgda frå 4.5 m til 3.8m frå golv til møne.

Endelege mål er påteikna med raudt. (sjå s.2)

Elles er bygningane plassert slik det var søkt om. Sjå bilete i vedlegg 3.

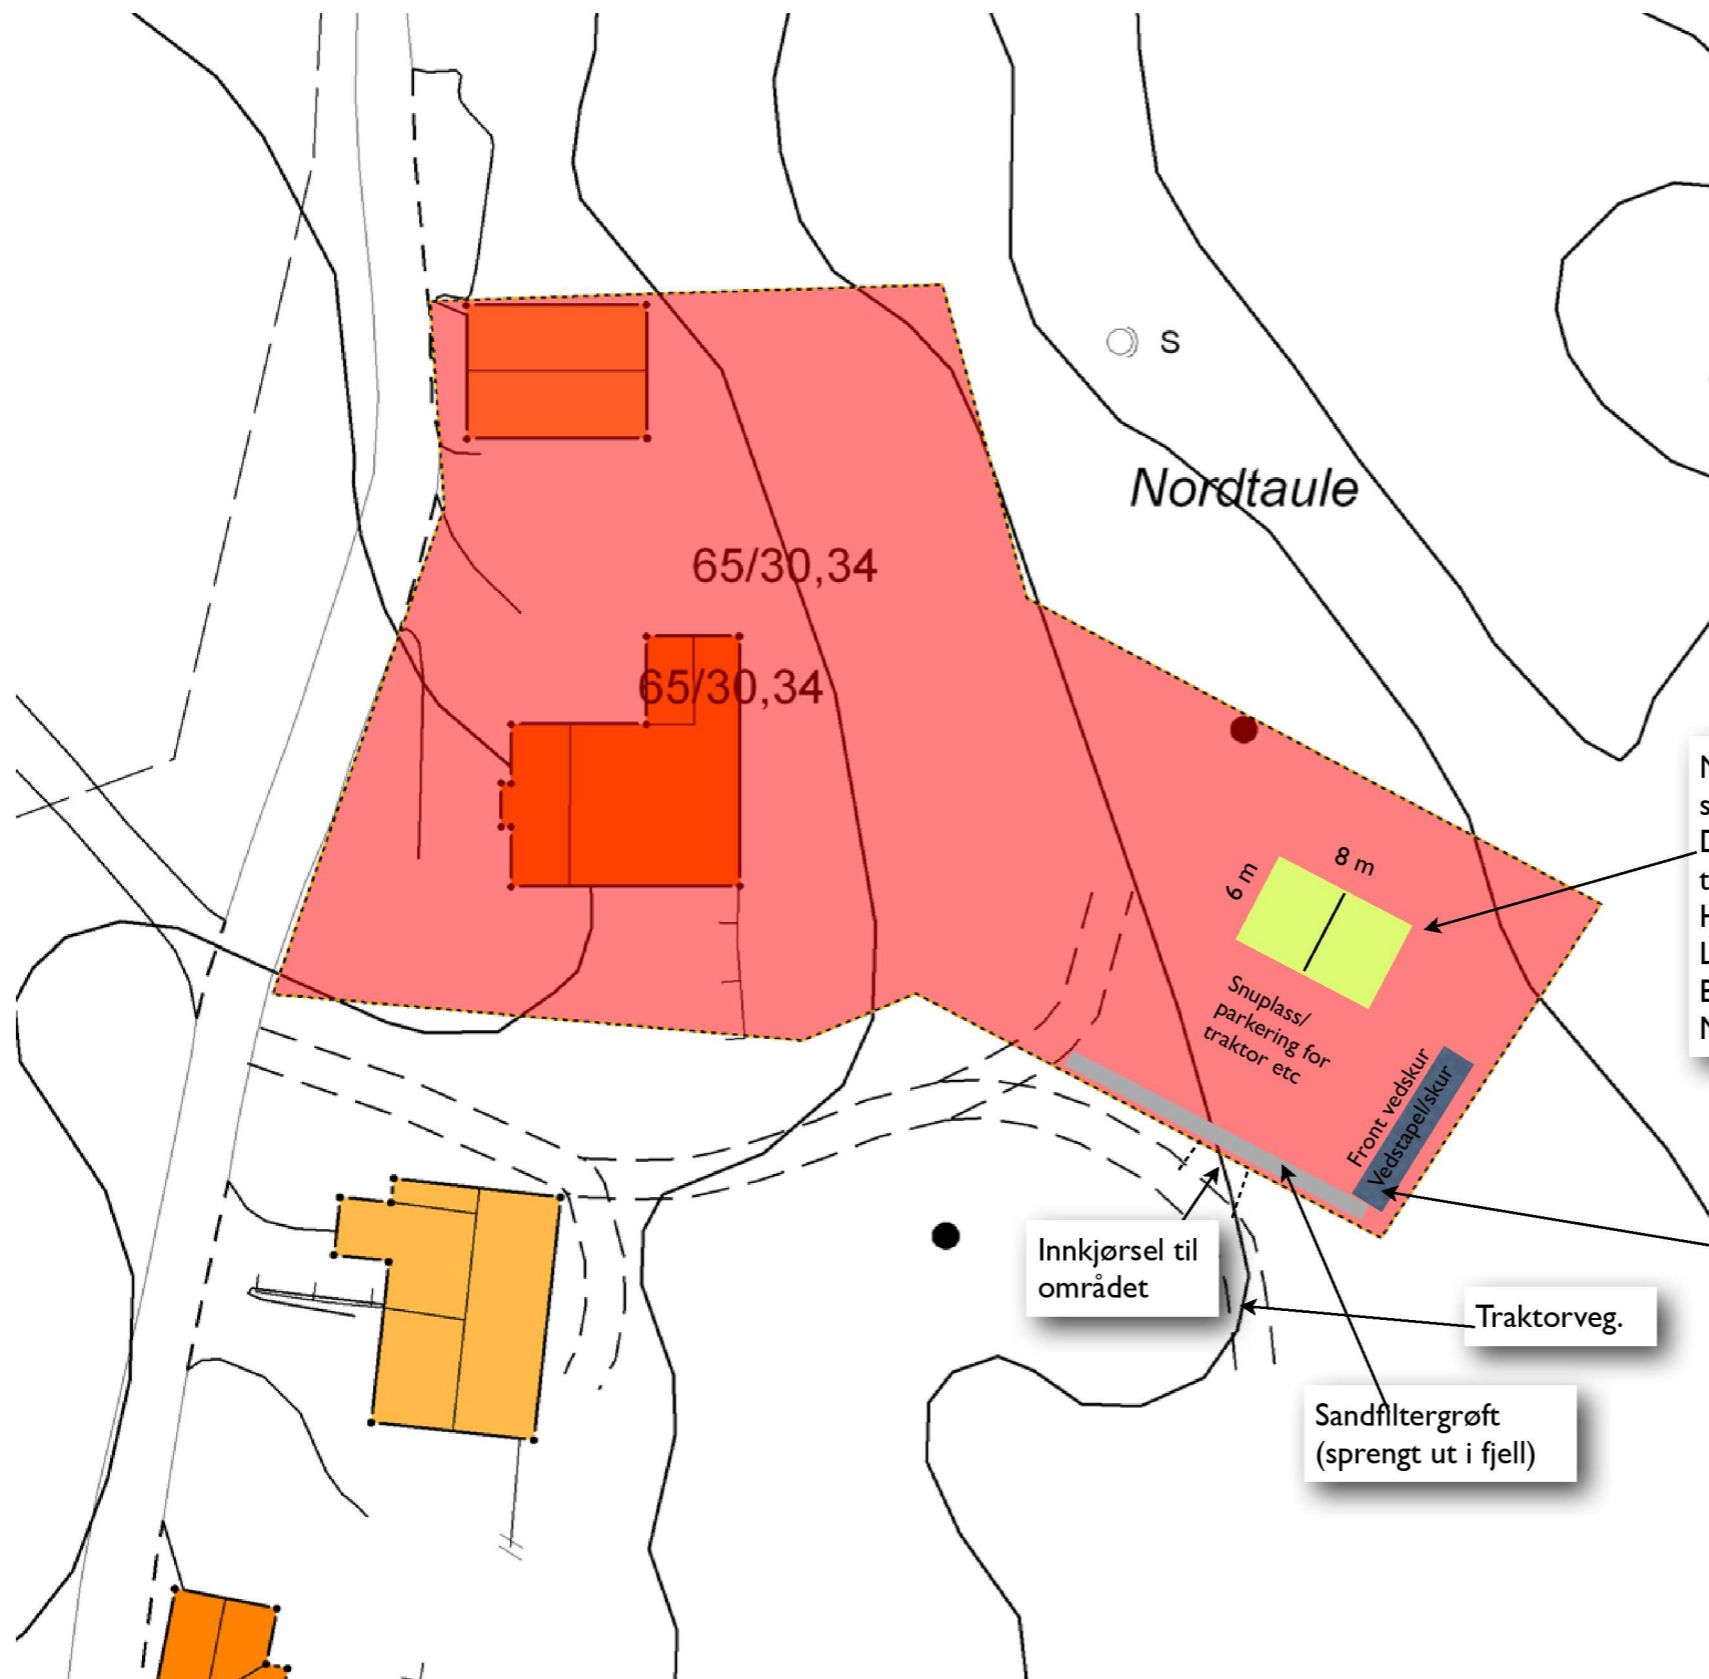

Nedanfor huset vårt, har vi teikna inn bygningen som vi ønskjer å setje opp.
Det er ein garasje/reiskapshus for traktor, traktortilhengar og div. vedutstyr.
Huset vert på 48 m². (47 m²)
Lengd: 6m (6,17 m)
Breidd 8 m (7,62 m)
Maks høgde frå golv: 4,5 m (3,80 m)

Denne enden av plassen vert eit vedla som ein del av gjerdet. Ca 1,5mx7m. (1,45mx6,55) Hunkledd bakvegg og endeveggar med tak over. Front utan vegg. Høgde bakvegg: 2 m. Høgde front: 2,5 m. (2,55 m) (Nabofråsegna gjeld dette vedstapelskuret.)

Traktorgarasje/reiskapshus

