

SØKNADSTEGNINGER

SITUASJONSKART

Tilskjriver: GEORG HUSEKLEPP

Byggeområde: HAUGSTAD 88

Kommune: RADØY

Tilsk: NAUST

Gnr. 64 Bnr. 111

Ansvartlig: artikon

Org.nummer: 996 480 534

www.artikon.no

503



Rev. A

Revidertingen gjelder

Plassering

Stign. EH

Dato 03.01.2018

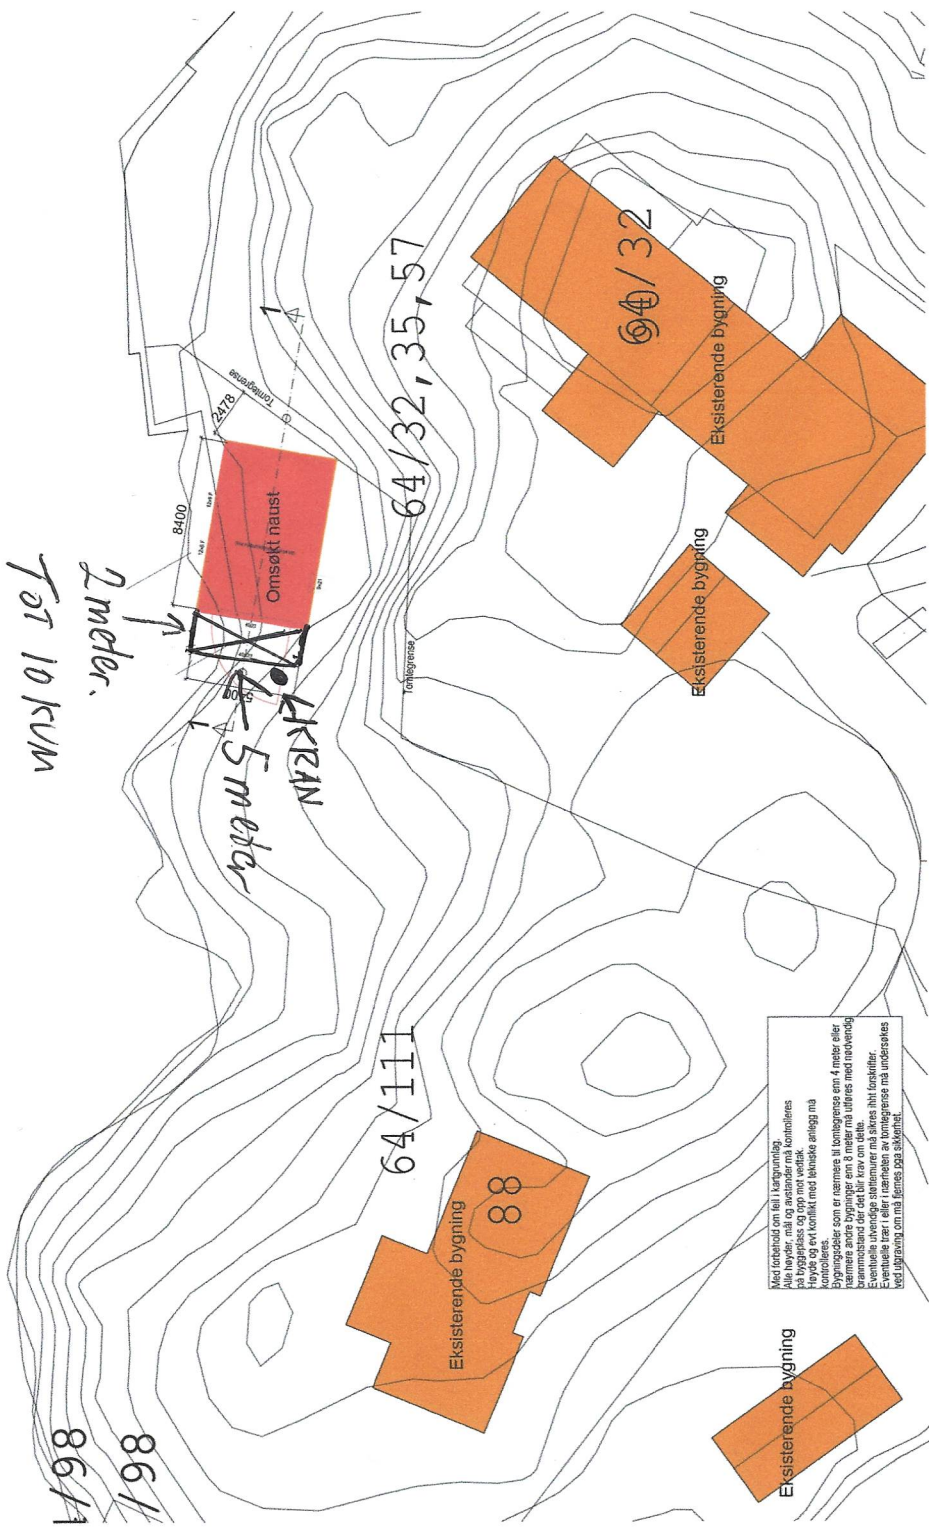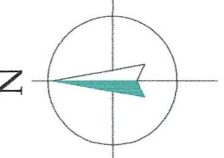

