

Til Byggesaksavdelinga Lindås kommune
Saksnummer 14/6840 – 19/18347


Gnr. bnr. 138/21
Adresse: Øvre Tveiten
Tiltakshaver: F.G. Eiendom
Gjelder: Utomhusarbeider

Bergen 18.12.2019

Søknad om utsettelse for ferdigstilling, deler av utomhus

Viser til tidligere gitte tillatelser. Etter plan skulle det søkes om ferdigattest innen 20. desember 2019. Vi må be herved om utsettelse for denne fristen, til 20. juni 2020.

Deler av utomhusarbeider er ikke opparbeidet, det gjelder området mellom bygg A og vei, pga. pågående fasadearbeider. Avgrenset arealet kommer frem i vedlagt utomhusplan.

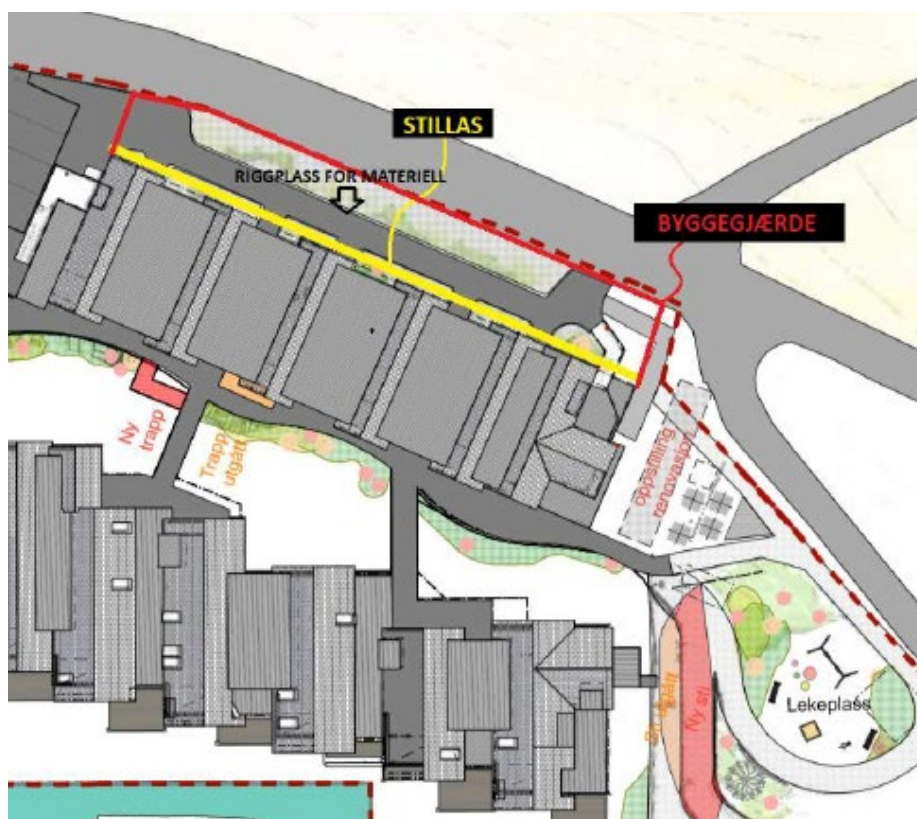

TIPPETUE

ARKITEKTER AS

Gjenstående arbeider gjelder montering av ca. 200 m² stående kledning, samt mønebeslag. Området er sikret med byggegjerde. Øvrig utomhusareal er ferdig opparbeidet.

Resterende utomhusarbeider skal være ferdig opparbeidet innen 30. mars 2020.

Ansvarlig søker



Anne-Katrin Jensen

Dipl.Ing. arkitekt

M.Sc. Architecture & Environment

Tippetue Arkitekter AS, Plan og Arkitektur
Sandviksboder 5, 5035 Bergen Tlf: 55563301