




KJELLER, IKKE MÅLBART

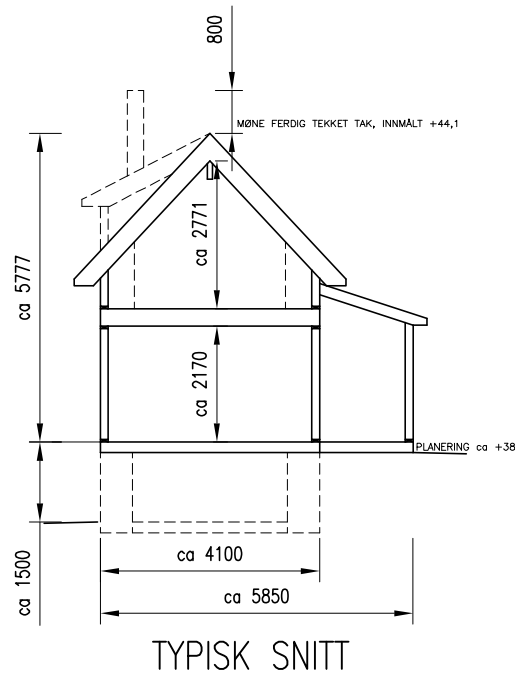

TYPISK SNITT

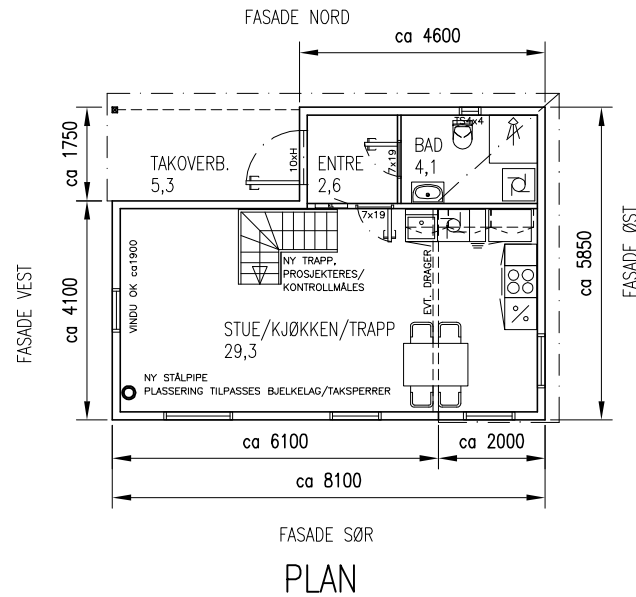

PLAN

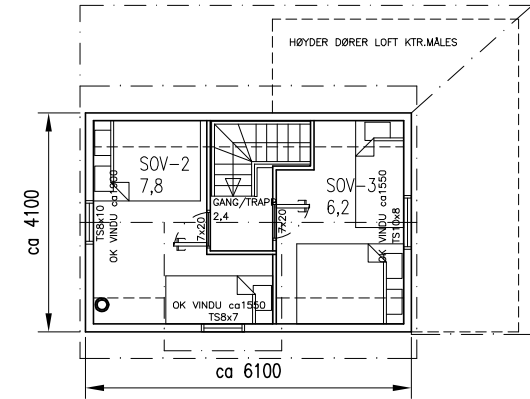

LOFTSPLAN

NB:

TEGNINGER ER BASERT PÅ GAMLE TEGNINGER AV BYGGET FRA KOMMUNEN, SAMT MÅL TATT PÅ STEDET AV BRANNSKADET FRITIDSBOLIG. MÅL OG AREALER OPPGITT ER SOM OMTRENTLIGE Å REKNE. GJENOPPBYGGING MÅ TILPASSES EKSISTERENDE DEL AV BYGG PÅ STEDET, ALLE MÅL MÅ KONTROLL MÅLES.

NB!

DERSOM ANNET IKKE ER BESKREVET, KAN TEGNINGEN KUN BRUKES SOM ANMELDESESTEGNING I BYGGESAK. ARBEIDSTEGNINGER MÅ LEVERES SEPARAT.

REV.	DESCRIPTION	DATE/SIGN	DATE/SIGN
E	INNMÅLT MØNEHØGDE, SNITT REV.	20.12.19/LAH	
D	PLASSERING STÅLPIPE	16.04.19/LAH	
C	JUSTERING VED FASADER	08.04.19/LAH	
B	VISER TAKOPPLETT	25.03.19/LAH	
A	FJERNET SOV PLAN	14.03.19/LAH	
			<p>OBS!</p> <ul style="list-style-type: none"> * TEGNINGEN KAN PRINTES I FEIL SKALA * IKKE TA MÅL DIREKTE PÅ TEGNING * BRUK BARE OPPGITTE MÅL
			<p>I HENHOLD TIL LOWERK ER DENNE TEGNINGEN ARKOCONSULT AS SIN EIENDOM. DENNE TEGNINGEN KAN IKKE BLI BRUKT, OFFENTLIGGJORT ELLER GIS VIDERE TIL TREDJEPART UTEN VÅRT SKRITLIGE SAMTYKKE. OVERTREDELSE AV DETTE KAN SØKSMÅL.</p>
			<p>ANNIE R. SIVERTSEN</p> <p>GJENOPPBYGGING, REPARASJON</p>
			<p>REVISION/DATE: E/20.12.19</p> <p>PROJECT NO.: 2019039</p>
			<p>GBNR. 214/56, LINDÅS</p> <p>PLAN OG SNITT</p>
			<p>DRAWING NO.:</p> <p>42319039A01</p>
			<p>SCALE: 1:100</p> <p>FORMAT: A3</p>
			<p>DRAWN: LAH</p> <p>DATE: 19.02.19</p>
			<p>CHECKED: OH</p> <p>DATE: 25.03.19</p>
			<p>arkoconsult</p> <p>ARKOCONSULT AS, Postboks 103, 5291 Valest.f. Tel.: 56390003 – Fax.: 56191130 – Mob.: 93241511 Mail: post@arkoconsult.no – Org.nr.: 918269665 MVA</p>