

- Målte Grenser
- Registrerte Grenser
- ⊥ Udefinert grenser
- ⊥ Terrengmålte grense
- ⊥ Konstruert grensepunkt
- Bolig
- Bustad m/leilighet
- Våningshus
- Større bustader
- Hytte/feriehus
- Garasje/uthus
- Industri/lager
- Andre bygg

Beliggenhet og høyder må oppfattes som orienterende.
 Koordinatsystem: UTM(EUREF89) - SONE 32 (EPSG:32632)
 Høydesystem: (EPSG:)


Powel AS

Dato: 2019.12.03
 Sign.: libe

Oppdragsgiver:
 Adresse:
 Postnr./sted:



Målestokk
 1:1000
 Gemini

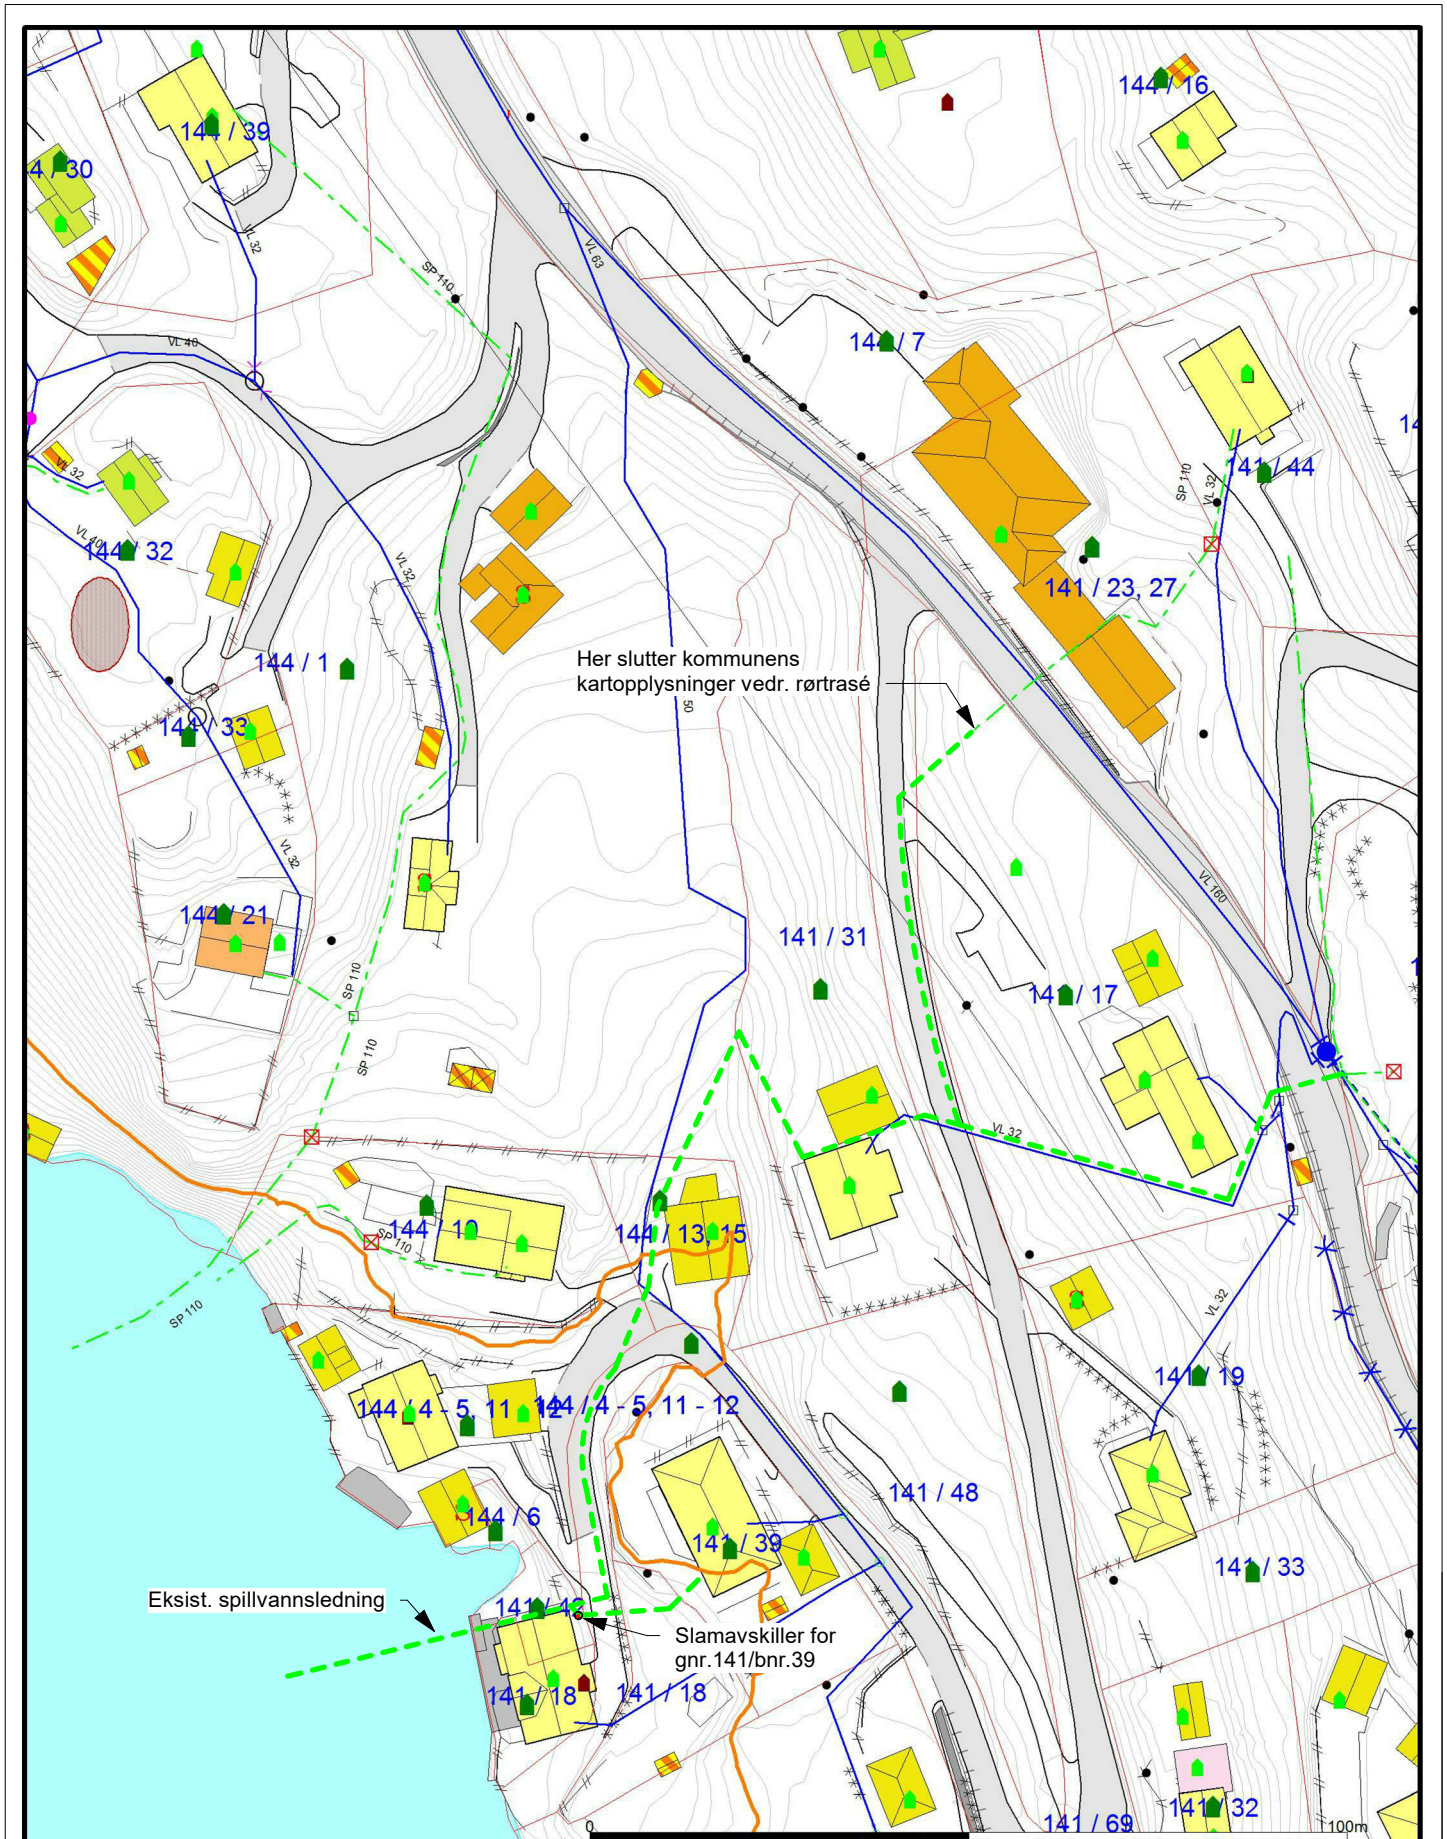

Her slutter kommunens kartopplysninger vedr. rørrasé

Eksist. spillvannsledning

Slamavskiller for gnr.141/bnr.39

- | | | | |
|--|------------------------|--|-----------------|
| | Målte Grenser | | Våningshus |
| | Registrerte Grenser | | Større bustader |
| | Udefinert grenser | | Hytte/feriehus |
| | Terrengmålte grense | | Garasje/uthus |
| | Konstruert grensepunkt | | Industri/lager |
| | Bolig | | Andre bygg |
| | Bustad m/leilighet | | |

Beliggenhet og høyder må oppfattes som orienterende.
 Koordinatsystem: UTM(EUREF89) - SONE 32 (EPSG:32632)
 Høydesystem: (EPSG:)

Powel AS

Dato: 2019.12.03
 Sign.: libe

Oppdragsgiver:
 Adresse:
 Postnr./sted:



Målestokk
 1:1000
 Gemini