


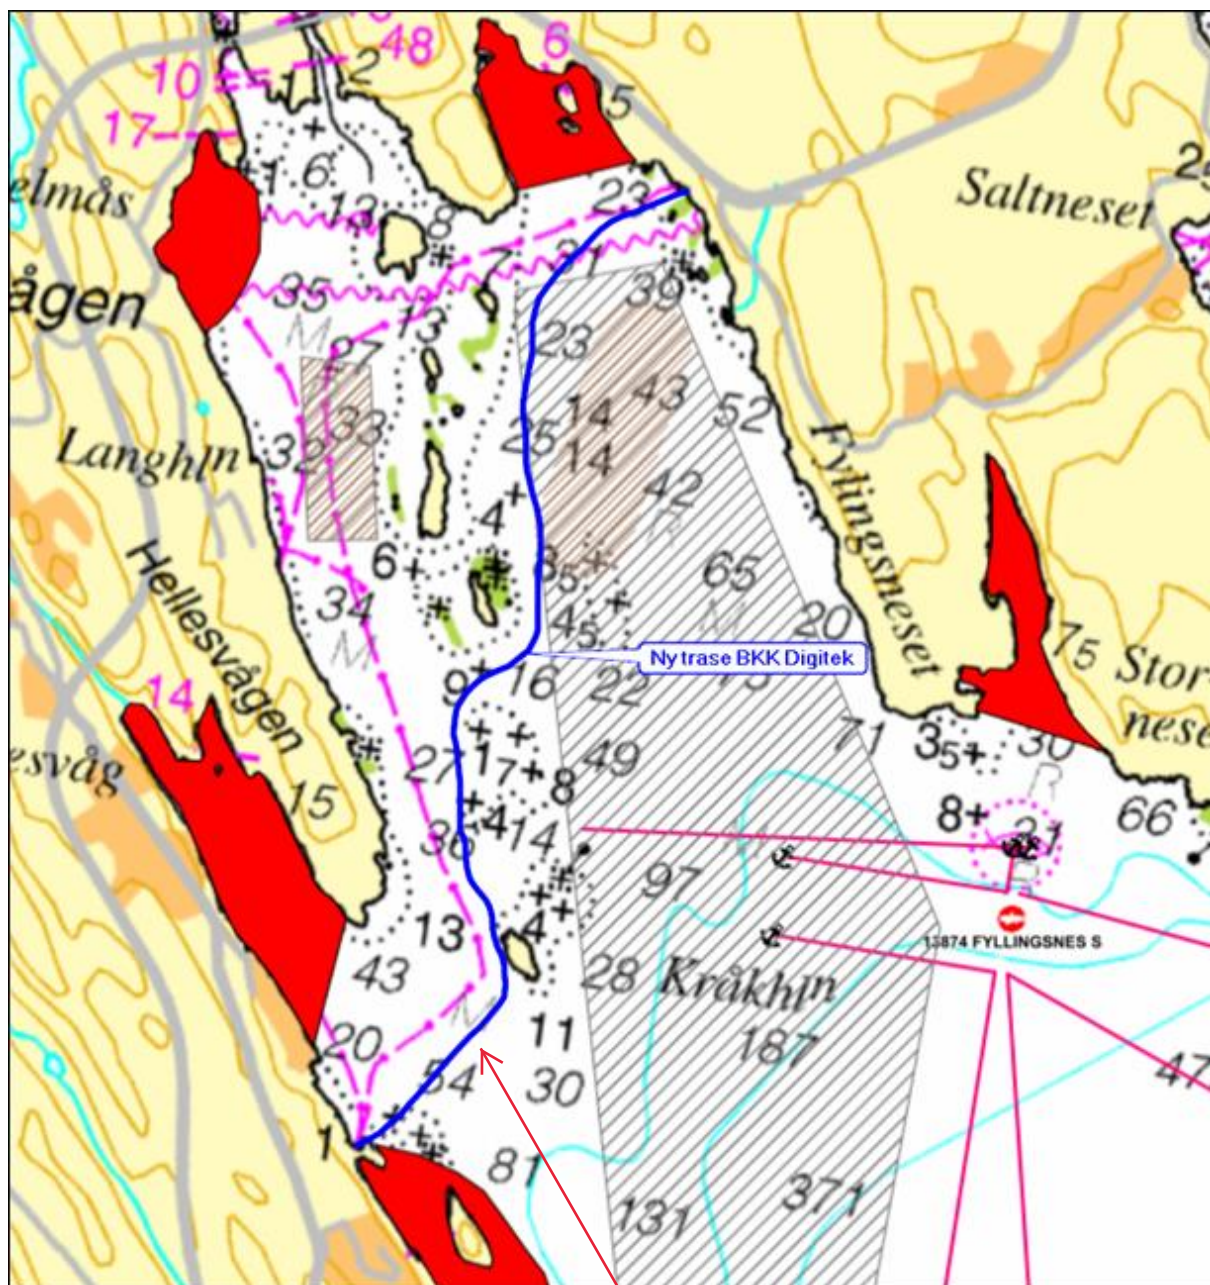

Godkjent kartutsnitt for tillatelse til utlegging av sjøkabel -
fra gnr-bnr 214-1 til 195-2, Lindås kommune

16.12.2019 Hanne Gunnarskog