


Ønsker
 oppretting av Ny
 Grunneiendom på denne
 tomten.

Reguleringsplan

- Bebyggelse og anlegg (PBL § 12-5, nr. 1)**
- BF Boligbebyggelse - frittliggende småhusbebyggelse
 - BH Barnehage
 - RA Renovasjonsanlegg
 - LEK Lekeplass
- Samferdselsanlegg og teknisk infrastruktur (PBL § 12-5, nr. 2)**
- KV Kjøreveg
 - F Fortau
 - Annen veggrunn - tekniske anlegg
 - P Parkeringsplasser
- Grønnstruktur (PBL § 12-5, nr. 3)**
- G Grønnstruktur
 - TD Turdrag
 - VS Vegetasjonsskjerm
- Hensynssoner (PBL § 12-6)**
- Frisikt
 - Gul sone iht. T-1442
- Linjesymbol**
- Plangrense
 - Formålsgrense
 - Regulert tomtegrense
 - Byggegrense
 - Omriss av eksisterende beb. som inngår i planen
 - Bebyggelse som forutsettes fjernet
 - Regulert senterlinje
 - Frisiktlinje i veikryss
 - Sikringsgrense
 - Støygrense
 - Planeringshøyde

KARTGRUNNLAG EUREF 89 SONE 32
 MALESTOKK 1:1000
 ARKFORMAT A3
 DATO: 04.06.2019

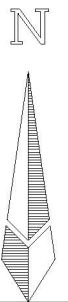

DETALJREGULERING MED TILHØYRANDE FØRESEGNER FOR LINDÅS KOMMUNE
 GNR. 172, BNR. 10 OG 66, NILSHØYEN
 PLAN NR.

SAKSBEHANDLING IFLG. PLAN- OG BYGNINGSLOVEN	SAKSNR	DATO	SIGN
Kunngjøring oppstart			
1. gangs behandling i det faste utvalget for plansaker			
Offentlig ettersyn fra _____ til _____			
2. gangs behandling i det faste utvalget for plansaker			
Kommunestyrets vedtak:			
PLANEN UTARBEIDET AV:	SAKSNR	TEGNR.	SAKSBEH.
proESS	8227	001	
proESS AS, LERSTADVEGEN 540, 6018 ÅLESUND - WWW.PROESS.NO POST@PROESS.NO			