

SITUASJONSKART

Gnr/Bnr: 45/147

Adresse:

Eigar/søkar: Vikebø

Kvalitet : FKB-B

Gjeldande plan : Kommuneplan

Planformål : Krav til regulering

Vår referanse: PAS

Sign.



Målestokk: 1:500

Dato: 06.12.2019


MELAND
KOMMUNE



== Gjerde
--- Usikker eigedomsgrense
--- Målt eigedomsgrense

Bolighus

Andre bygg

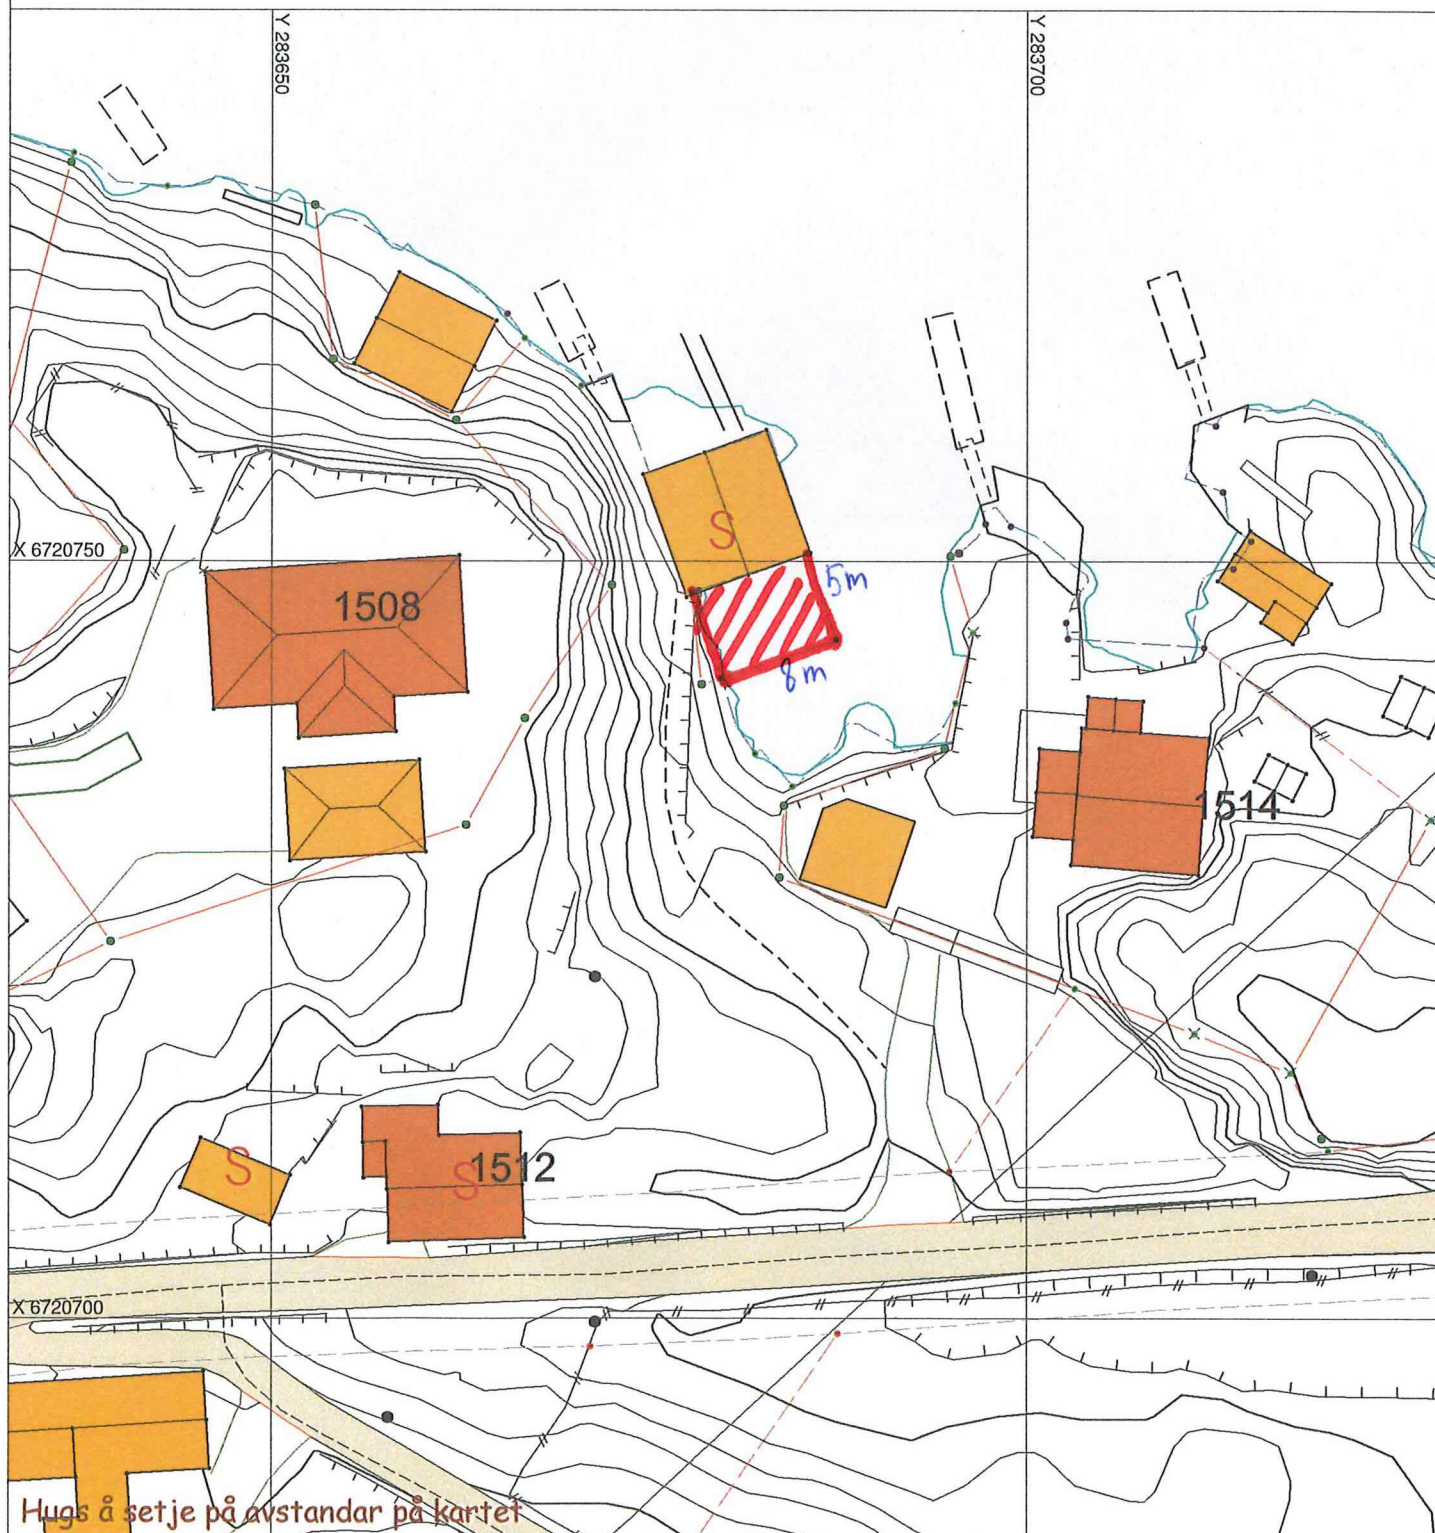

SITUASJONSPLAN



Tiltak

Underskrift Situasjonsplan

Dato