


HYTTE - RISØY
FAM. KVIST

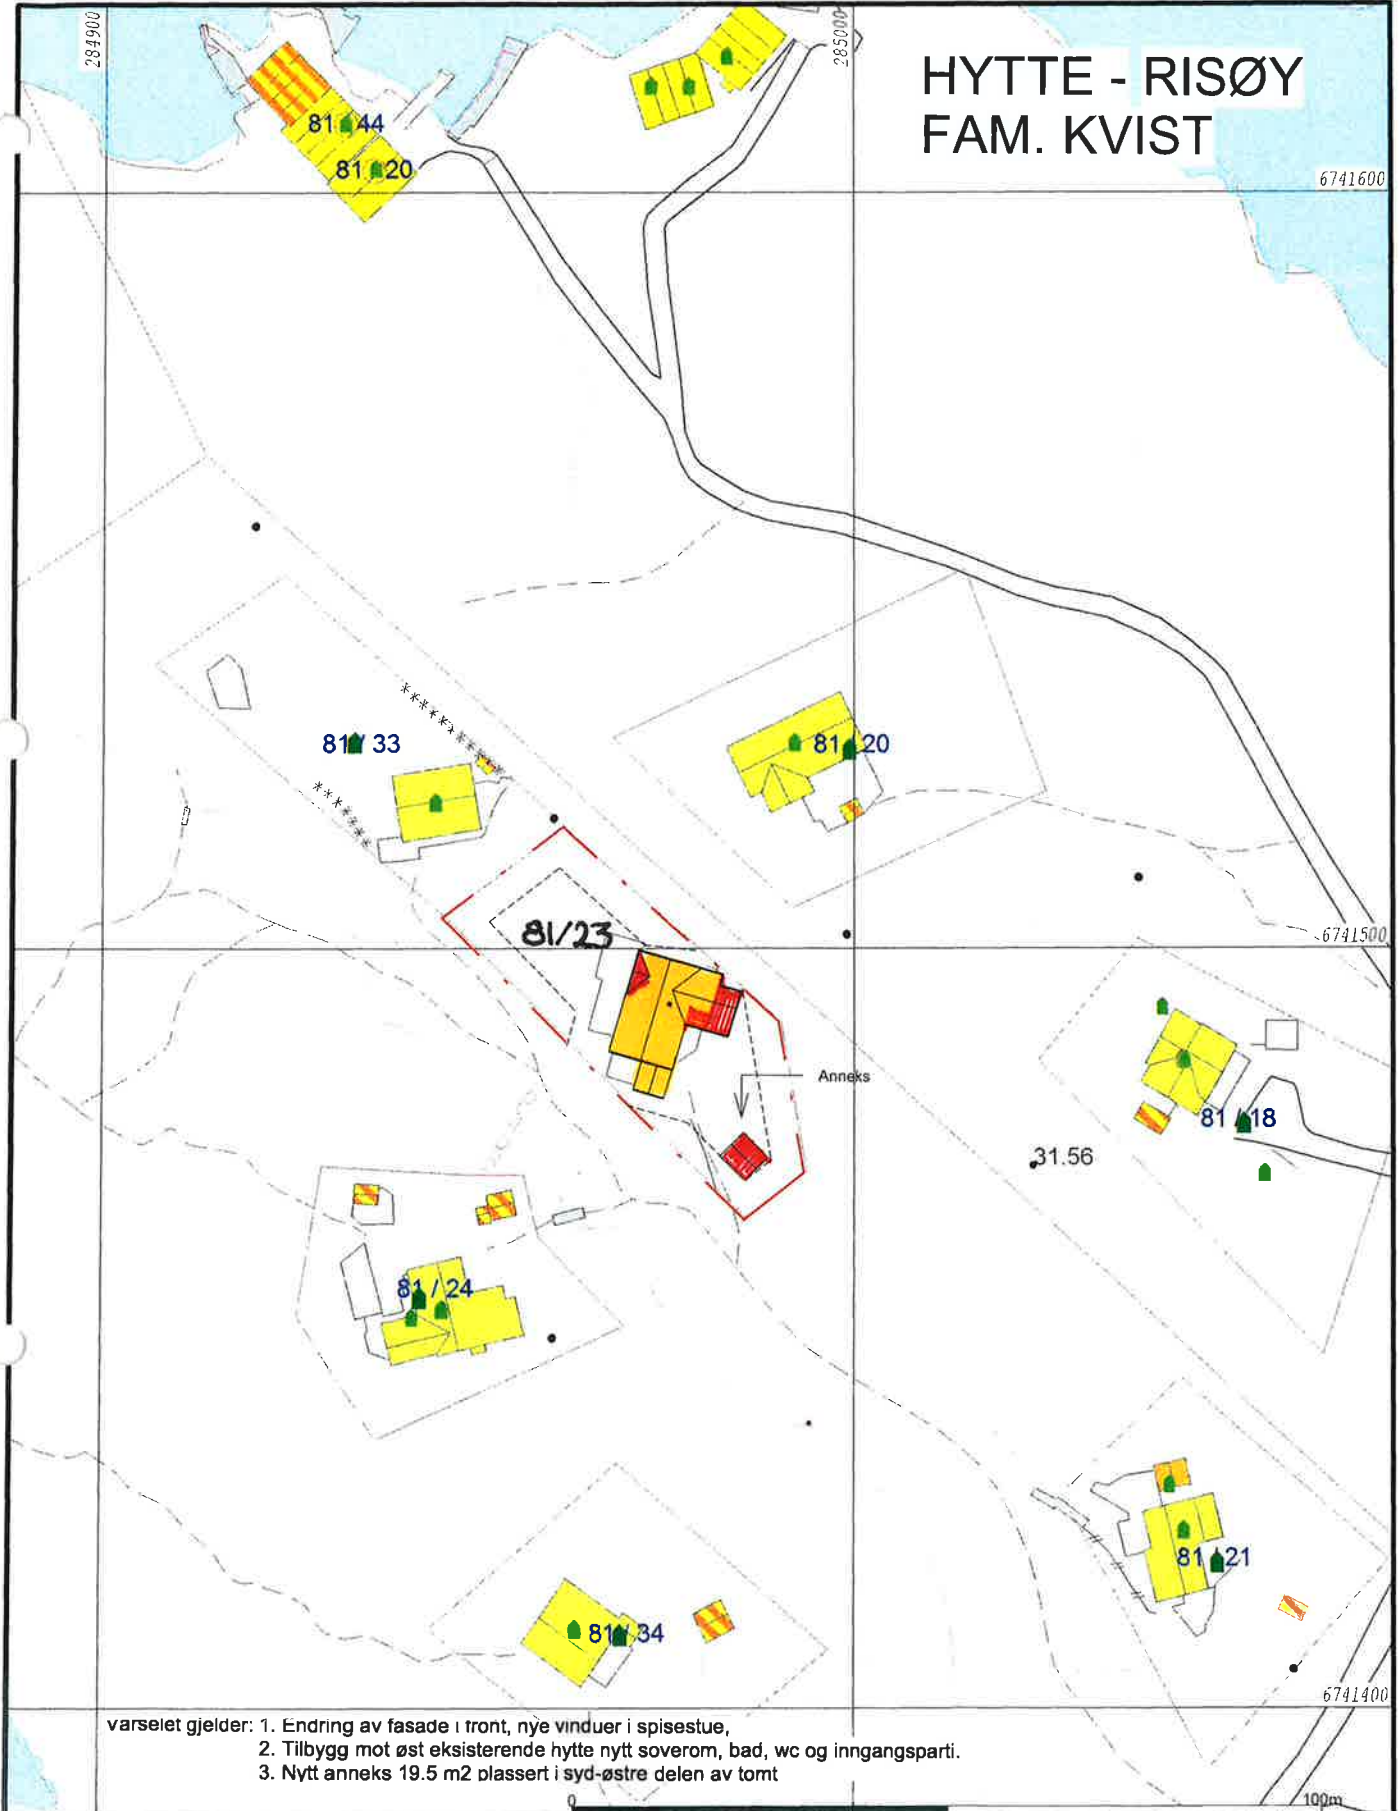

- varselet gjelder:
1. Endring av fasade i front, nye vinduer i spisestue,
 2. Tilbygg mot øst eksisterende hytte nytt soverom, bad, wc og inngangsparti.
 3. Nytt anneks 19.5 m2 plassert i syd-østre delen av tomt

| | |
|------------------------|-----------------|
| Målte Grenser | Våningshus |
| Registrerte Grenser | Slørre bustader |
| Udefinert grenser | Hytte/feriehus |
| Terrengmålte grense | Garasje/uthus |
| Konstruert grensepunkt | Industri/lager |
| Bolig | Andre bygg |
| Bustad m/leilighet | |

Beliggenhet og høyder må oppfattes som orienterende.
Koordinatsystem: UTM(EUREF89) - SONE 32 (EPSG:32632)
Høydesystem: (EPSG:)



Lindås kommune
Geodata avdeling



Dato: 2019.09.27
Sign: lili

Handwritten signature and date: 01.10.19.

Målestokk
1:1000

81/33

81/20



81/24

Anneks

HYTTE - RISØY FAM. KVIST 81/23



OG
ARKITEKTER
POSTBOKS 24
5819 BERGEN

| | | | |
|---|--|--|---|
| <ul style="list-style-type: none"> — Målte Grenser --- Registrerte Grenser Udefinert grenser Terrengmålte grense Konstruert grensepunkt Bolig Bustad m/leilighet | <ul style="list-style-type: none"> Våningshus Større bustader Hytte/feriehus Garasje/uthus Industri/lager Andre bygg |  <p>Lindås kommune Geodata avdeling</p> | <p>N</p>  <p>Målestokk 1:500</p> |
| <p>Beliggenhet og høyder må oppfattes som orienterende. Koordinatsystem: UTM(EUREF89) - SONE 32 (EPSG:32632) Høydesystem: (EPSG:)</p> | <p>Dato: 2019.09.27 Sign: lili</p> | <p>01.10.19.</p> | |