


Målestokk 1:1000 ved A4 liggende utskrift

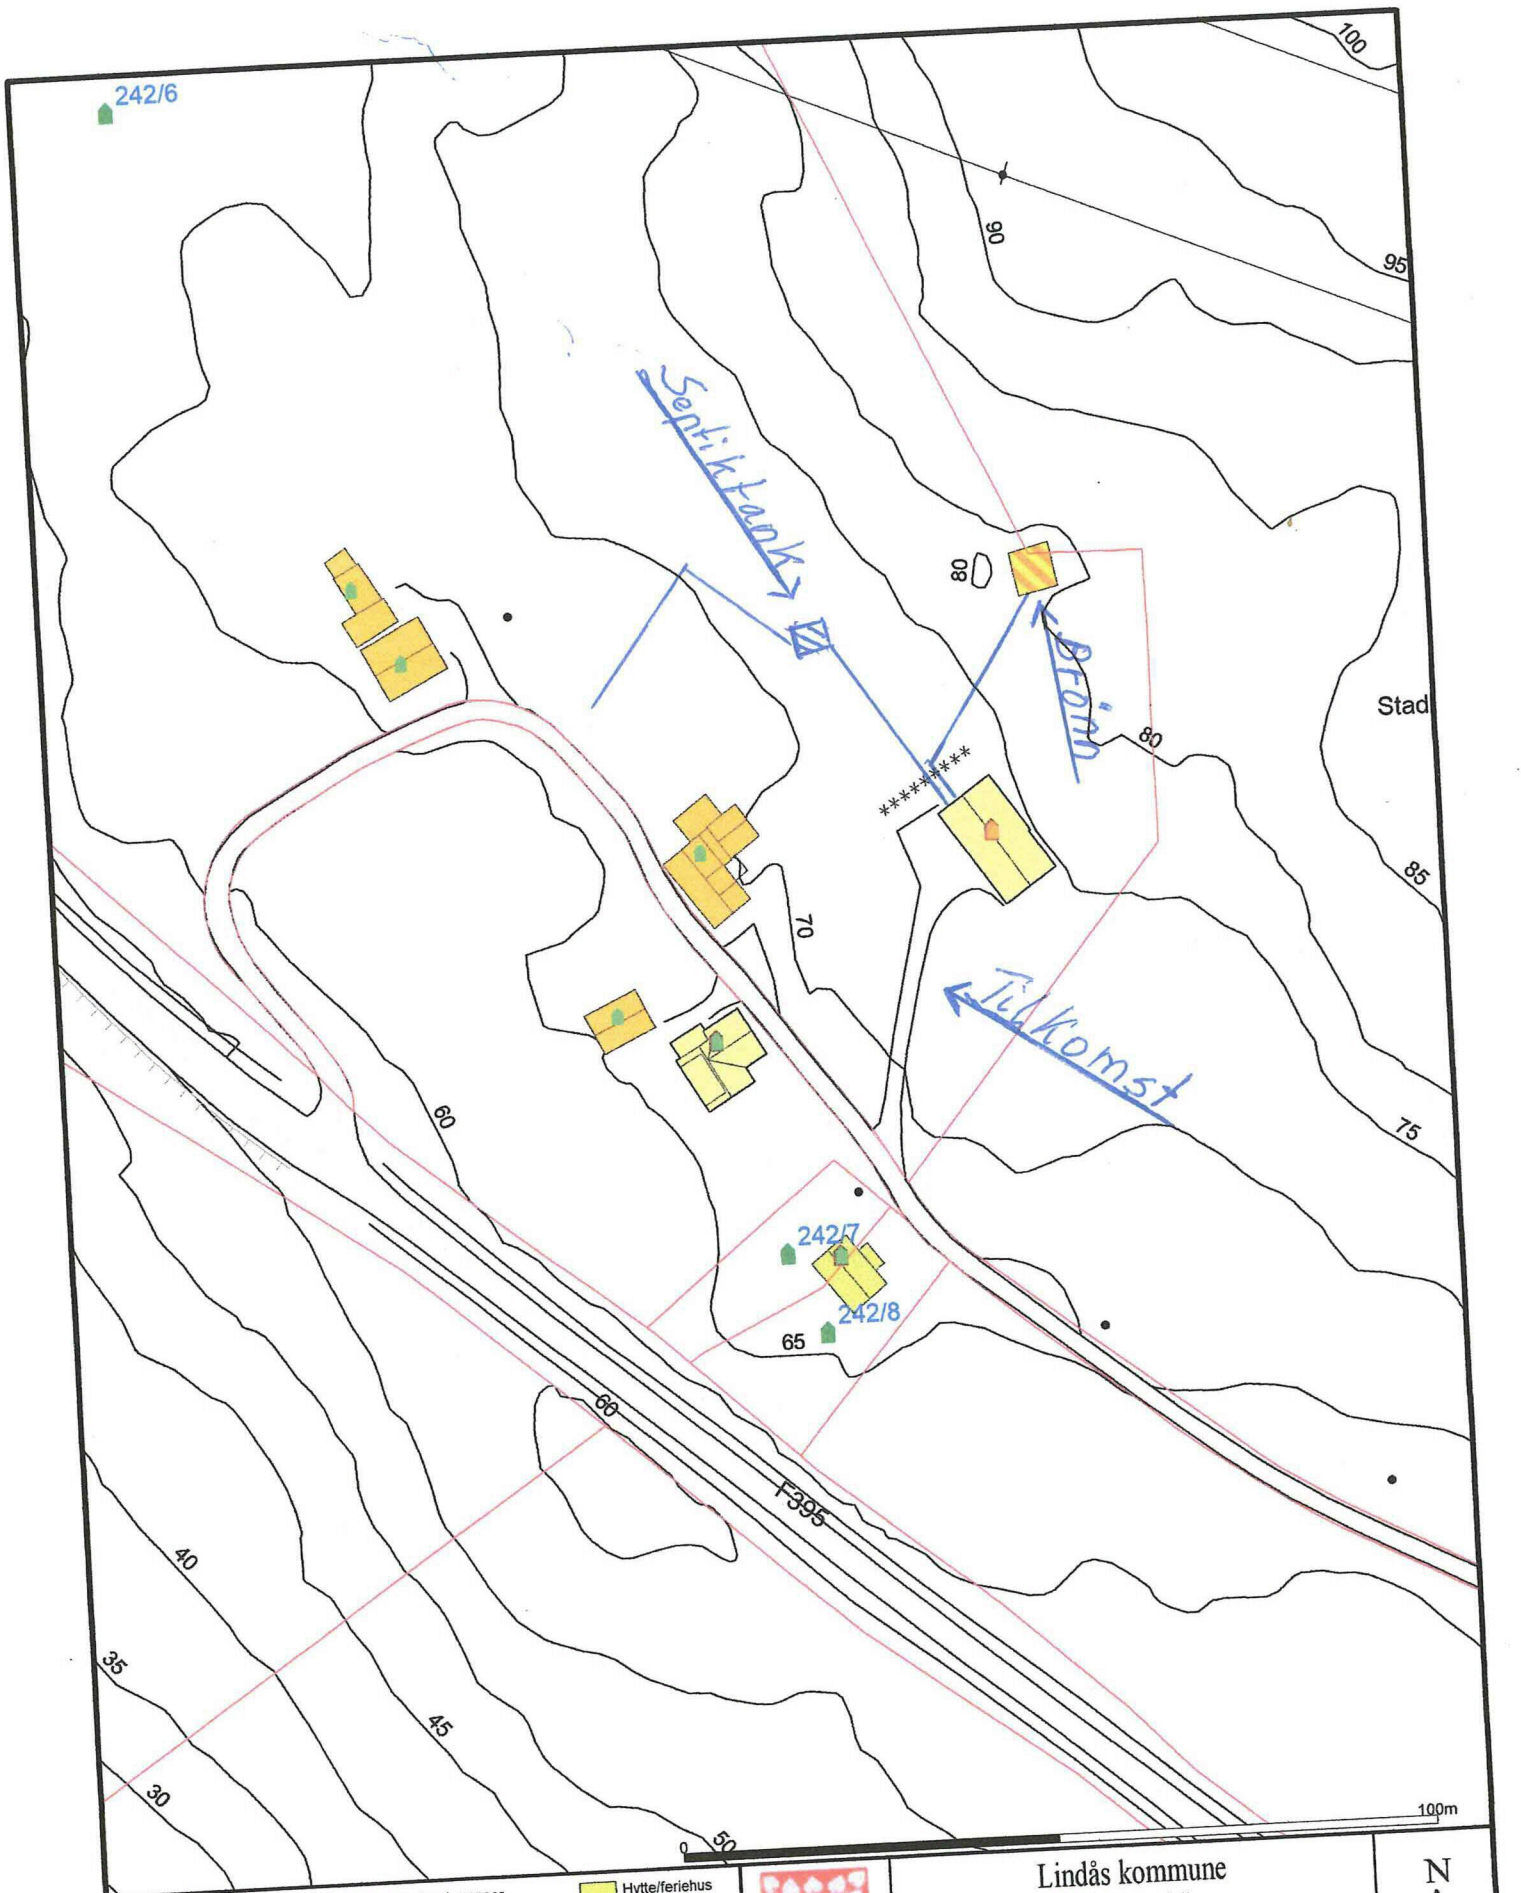

- | | | |
|---|--|---|
| <ul style="list-style-type: none"> - Avlop felles - Drensledning - Overvann - Pumpeledning spillvann - Pumpeledning vann - Spillvann - Vannledning | <ul style="list-style-type: none"> Udefinert grenser Terrengmålte grense Konstruert grensepunkt Bolig Bustad m/leilighet Våningshus Større bustader | <ul style="list-style-type: none"> Hytte/feriehus Garasje/uthus Industri/lager Andre bygg |
|---|--|---|
- Beliggenhet og høyder må oppfattes som orienterende.
 Koordinatsystem: UTM(EUREF89) - SONE 32 (EPSG:32632)
 Høydesystem: (EPSG:)




Lindås kommune
Byggesaks avdeling



Målestokk
1:1000

Dato: 2018.06.05
Sign: liin

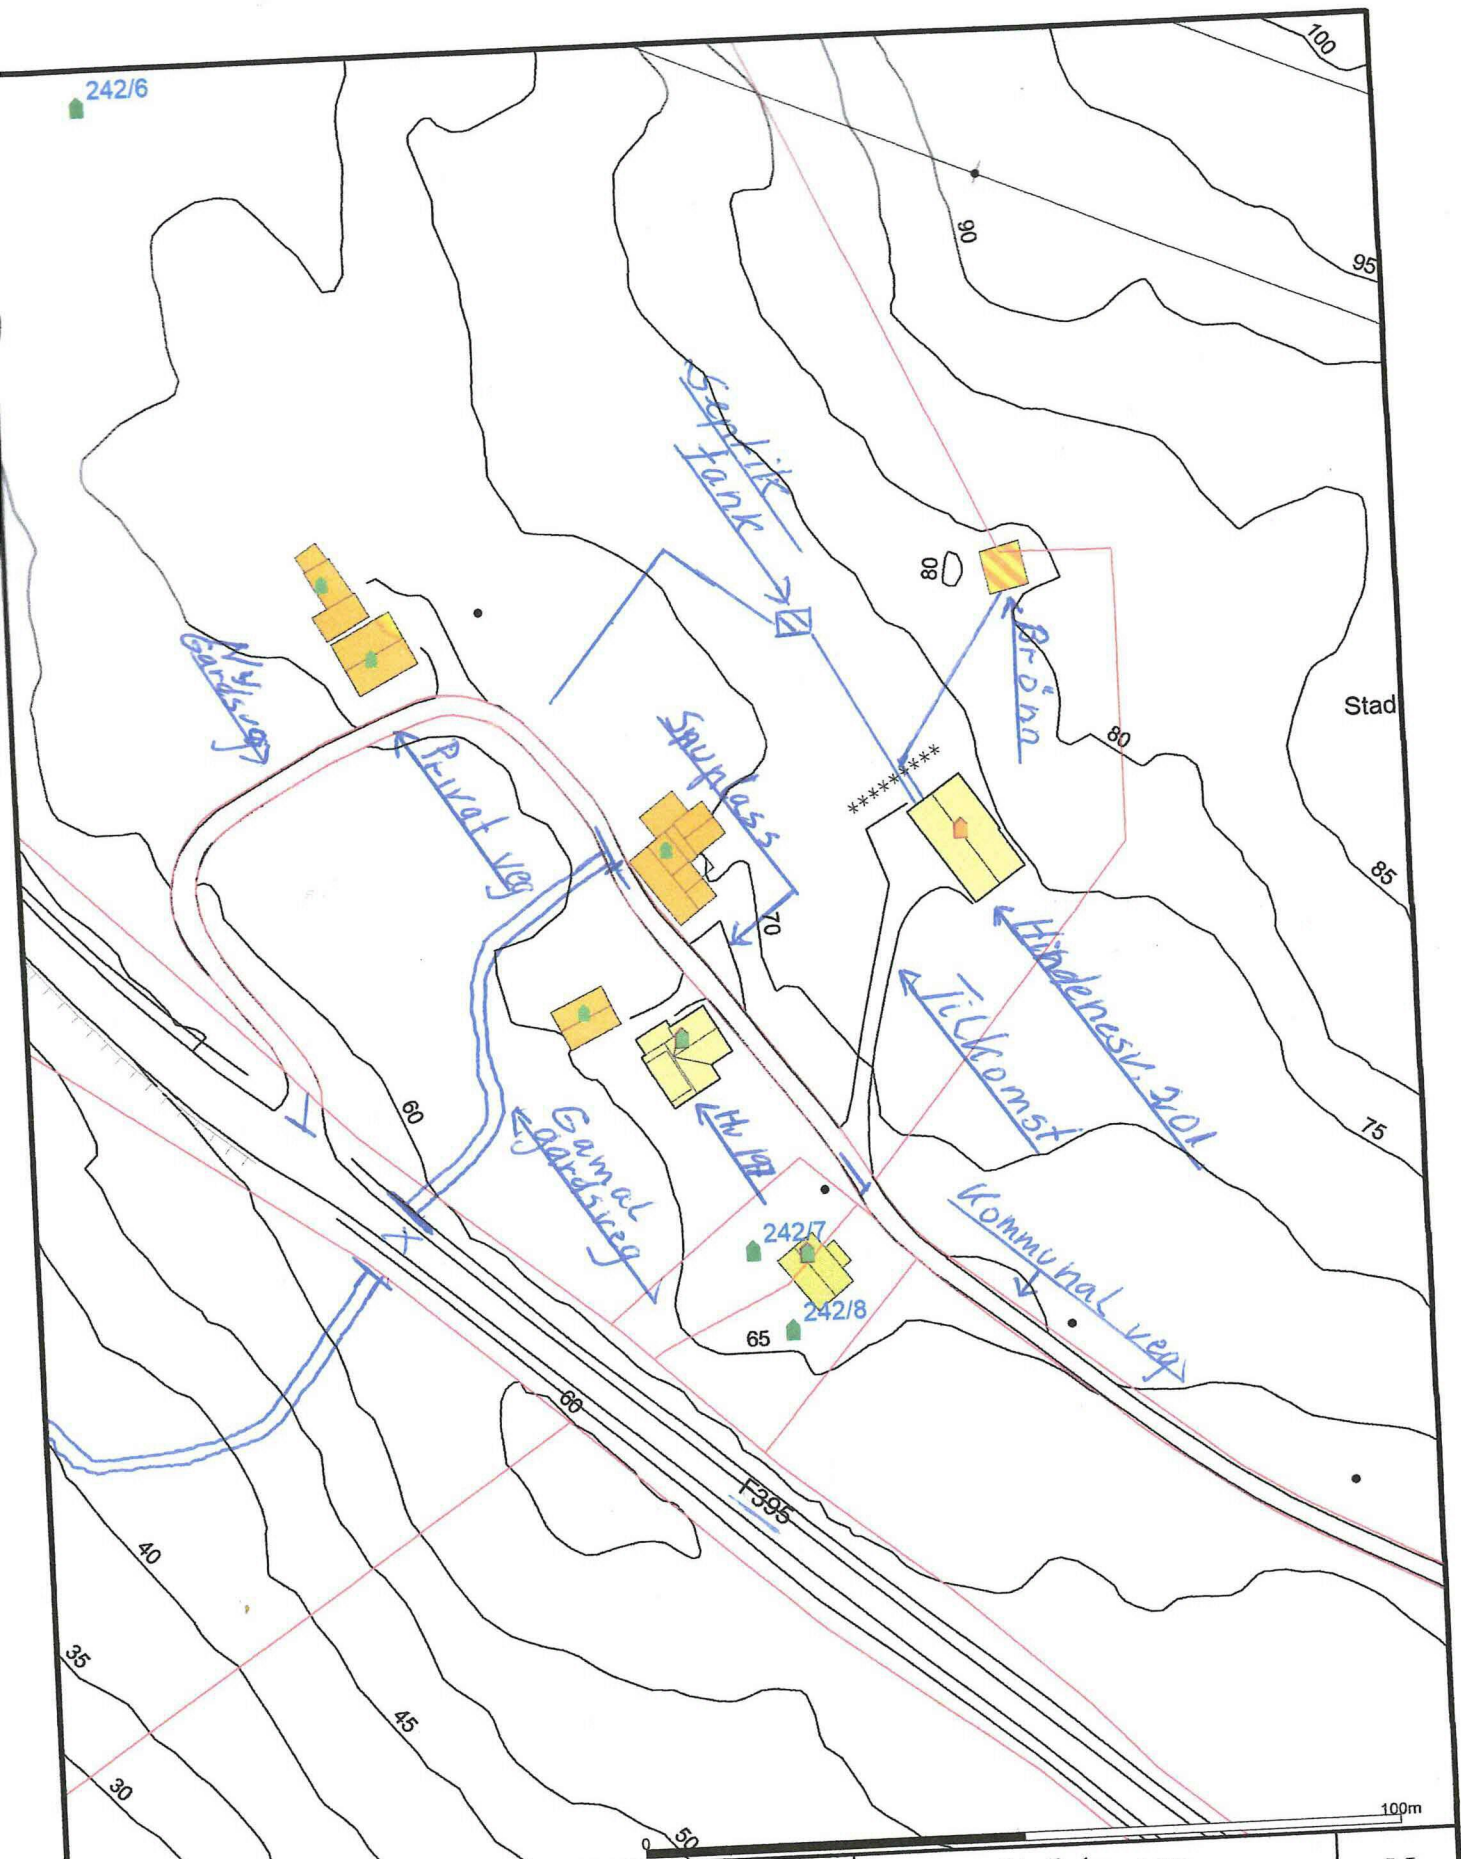

- | | | |
|--------------------------|------------------------|------------------|
| - - - Avløp felles | Udefinert grense | ■ Hytte/feriehus |
| - - - Drensledning | Terrengmålte grense | ■ Garasje/uthus |
| - - - Overvann | Konstruert grensepunkt | ■ Industrielager |
| → Pumpeledning spillvann | ■ Bolig | ■ Andre bygg |
| → Pumpeledning vann | ■ Bustad m/teilhøgt | |
| → Spillvann | ■ Våningshus | |
| → Vannledning | ■ Større bustader | |
- Beliggenhet og høyder må oppfattes som orienterende.
 Koordinatsystem: UTM(EUREF89) - SONE 32 (EPSG:32632)
 Høydesystem: (EPSG:)



Lindås kommune
Byggesaks avdeling



Dato: 2018.06.05
Sign: liin

Målestokk
1:1000