

Avløp felles	Udefinert grense	Hytte/feriehus
Drensløpning	Terrengmålte grense	Garasje/uthus
Overvann	Konstruert grensepunkt	Industri/lager
Pumpeledning spillvann	Bolig	Andre bygg
Pumpeledning vann	Bustad m/leilighet	
Spillvann	Våningshus	
Vannledning	Større bustader	




Lindås kommune  
Byggesaks avdeling



Dato: 2018.06.05  
Sign: liin

Målestokk  
1:1000

Beliggenhet og høyder må oppfattes som orienterende.  
Koordinatsystem: UTM(EUREF89) - SONE 32 (EPSG:32632)  
Høydesystem: (EPSG:)

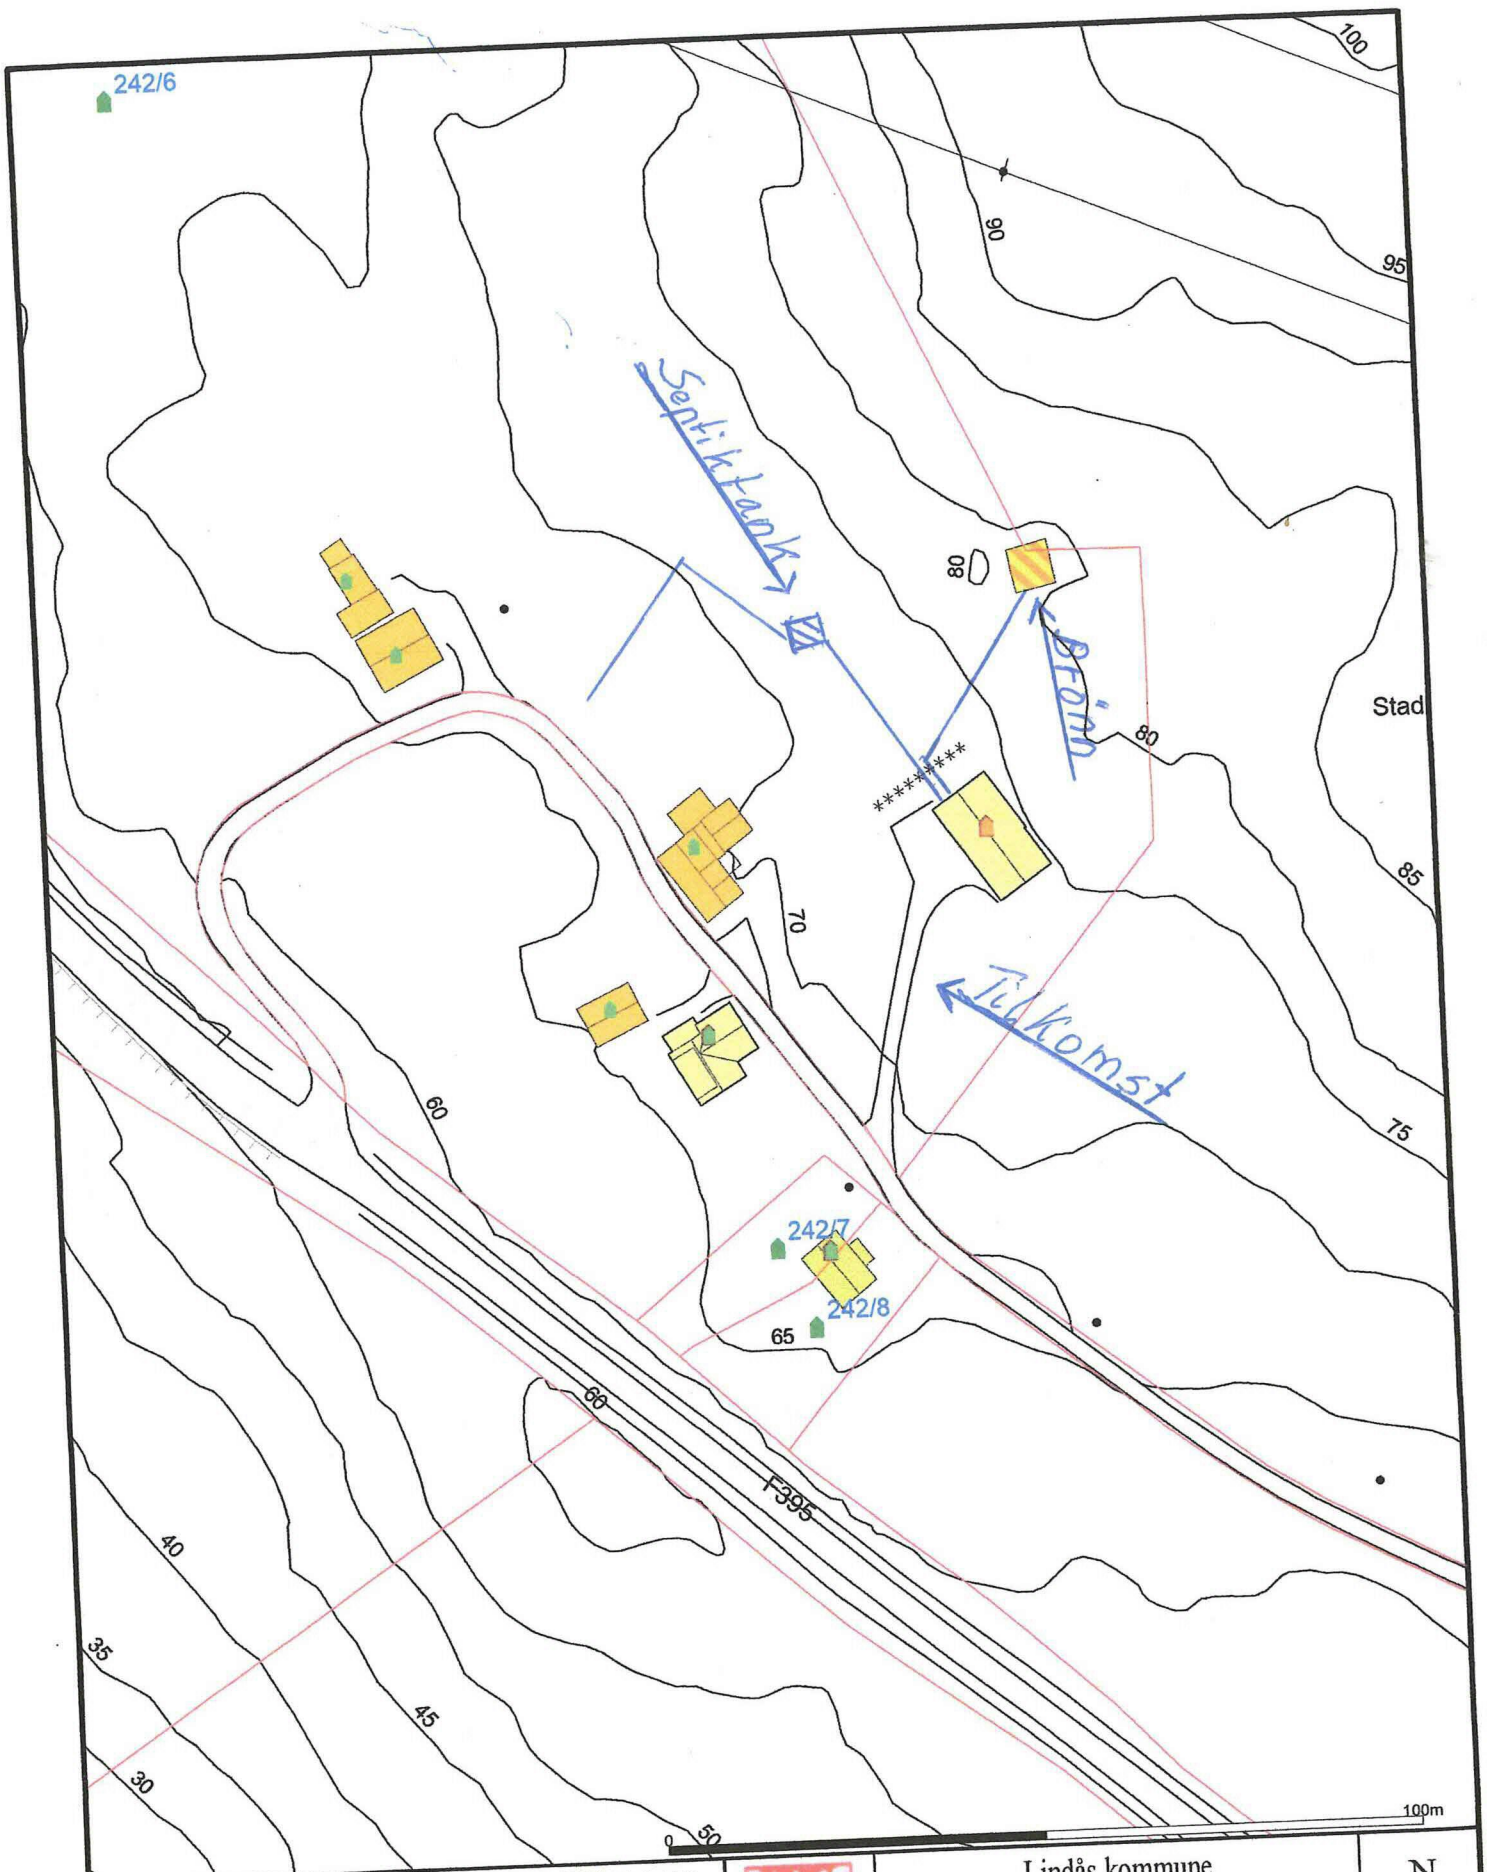

- |   |  |  |
|---|--|--|
| <ul style="list-style-type: none"> <li>- Avløp felles</li> <li>- Drensledning</li> <li>- Overvann</li> <li>→ Pumpeledning spillvann</li> <li>→ Pumpeledning vann</li> <li>→ Spillvann</li> <li>→ Vannledning</li> </ul> | <ul style="list-style-type: none"> <li>Udefinert grenser</li> <li>Terrengmålte grense</li> <li>Konstruert grensepunkt</li> <li>□ Bolig</li> <li>□ Bustad m/leilighet</li> <li>□ Våningshus</li> <li>□ Større bustader</li> </ul> | <ul style="list-style-type: none"> <li>□ Hytte/feriehus</li> <li>□ Garasje/uthus</li> <li>□ Industrilager</li> <li>□ Andre bygg</li> </ul> |
|---|--|--|
- Beliggenhet og høyder må oppfattes som orienterende.  
 Koordinatsystem: UTM(EUREF89) - SONE 32 (EPSG:32632)  
 Høydesystem: (EPSG:)



Lindås kommune  
Byggesaks avdeling




Målestokk  
1:1000

Dato: 2018.06.05  
Egnet: liin




Landbrukseiendom 1263-242/6/0

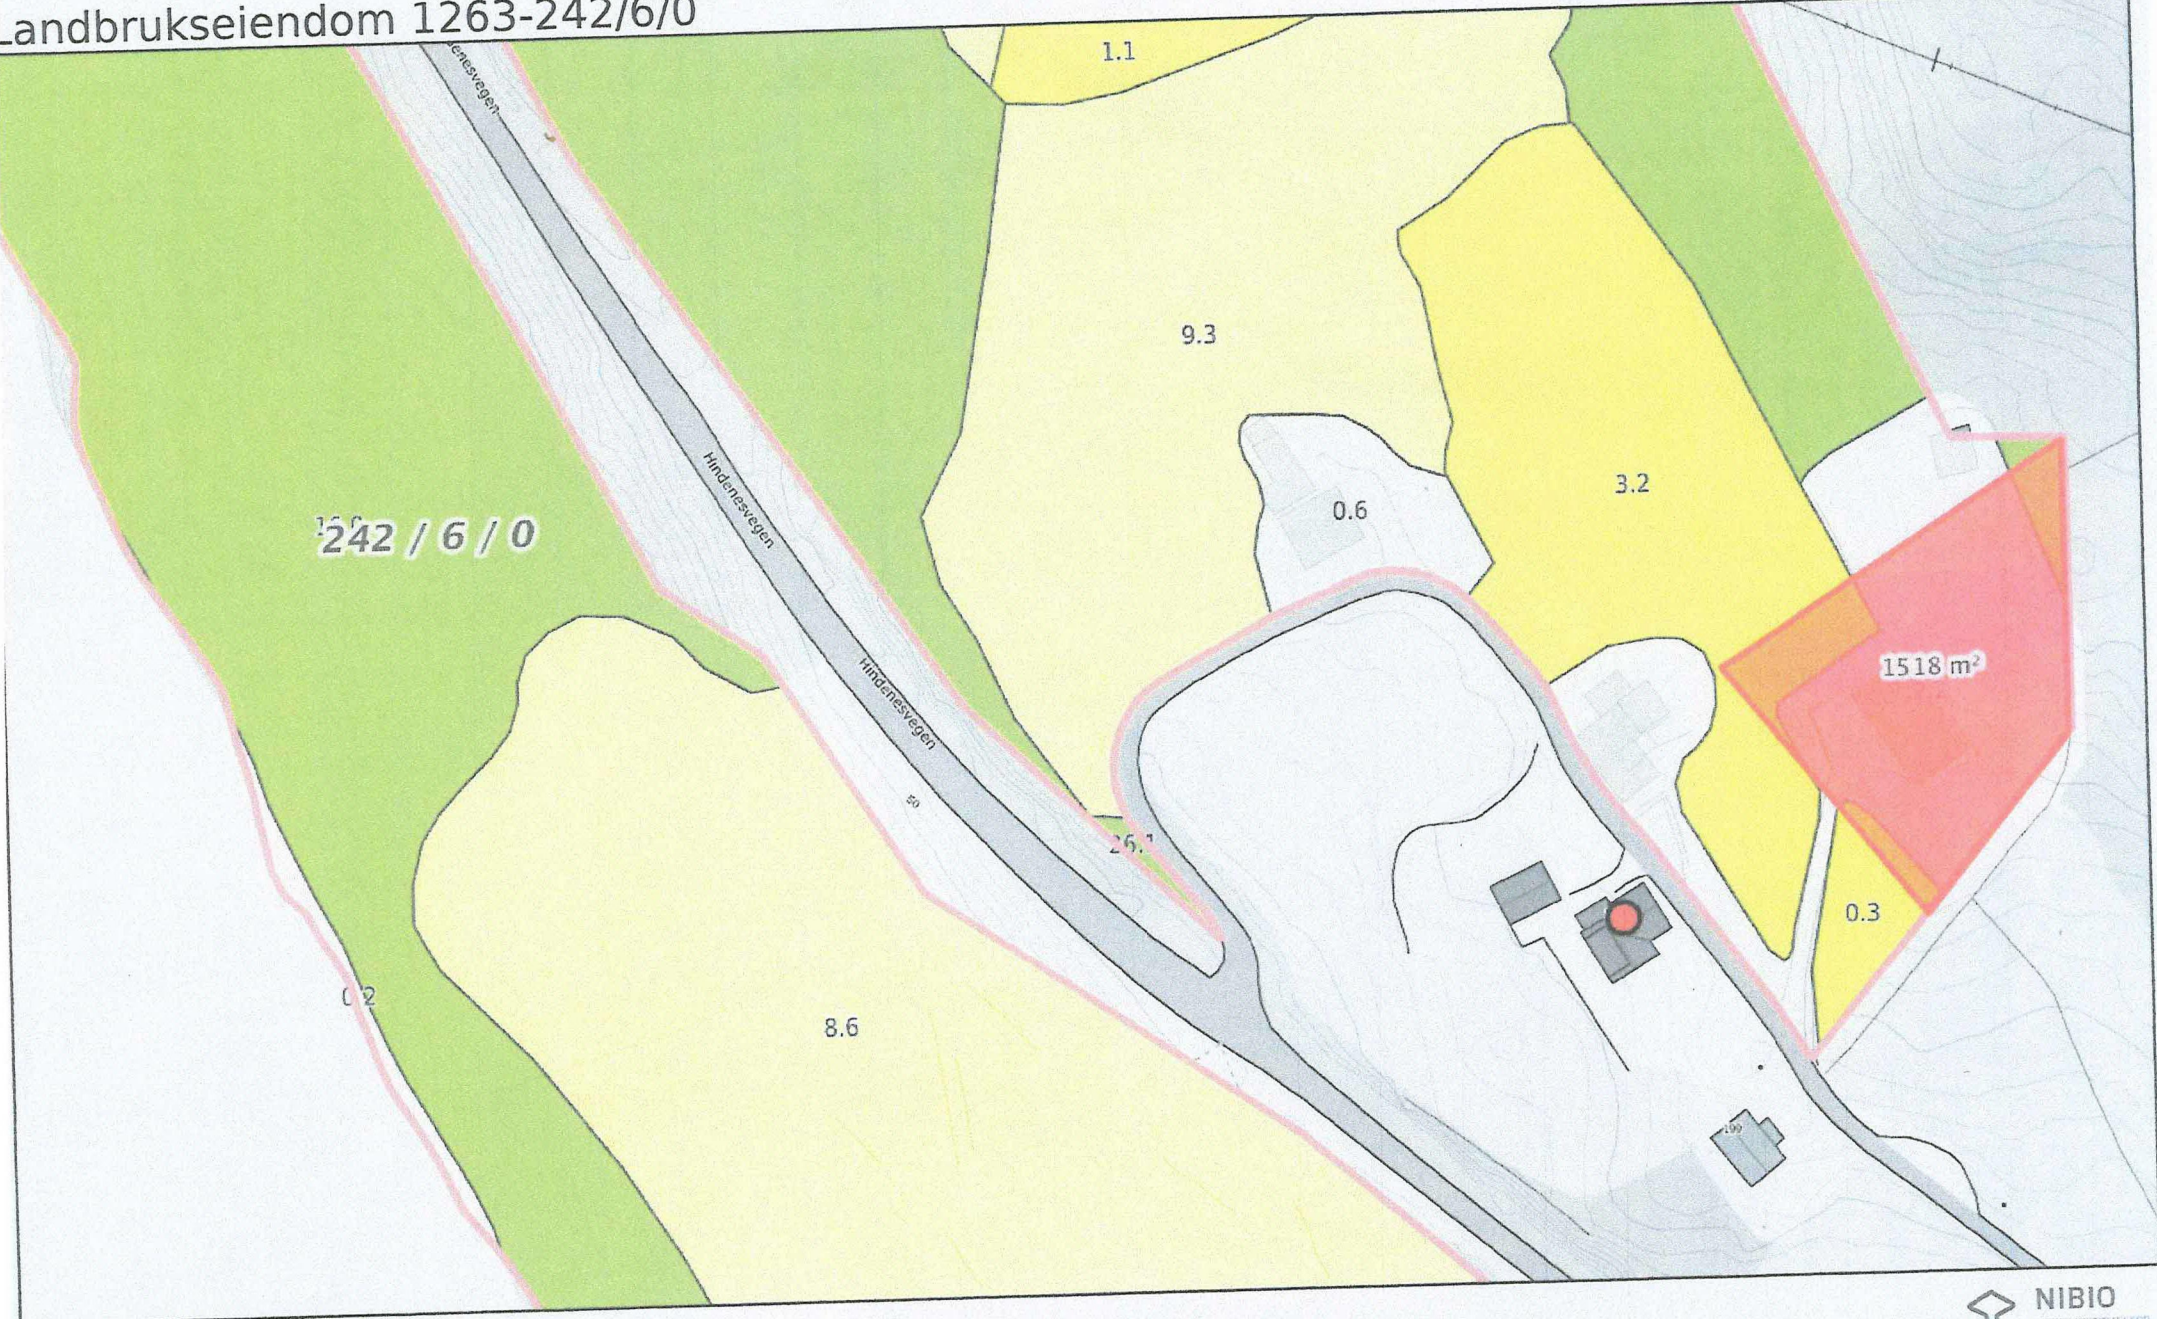

1263-242 / 6 / 0

1518 m<sup>2</sup>

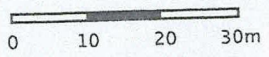

Målestokk 1:1000 ved A4 liggende utskrift