



Vedlegg nr.  
C - 1

**Opplysninger gitt i nabovarsel** sendes kommunen sammen med søknaden  
(Gjenpart av nabovarsel)  
Pbl § 21-3

Tiltak på eiendommen:							
Gnr.	Bnr.	Festenr.	Seksjonsnr.	Eiendommens adresse	Postnr.	Poststed	
213	58			SANDVIKAVEGEN 399	5915	HJELMÅS	
Eier/fester				Kommune			
ARNE HAALAND				LINDÅS KOMMUNE			

Det varsles herved om							
<input type="checkbox"/> Nybygg	<input type="checkbox"/> Anlegg	<input checked="" type="checkbox"/> Endring av fasade	<input type="checkbox"/> Riving				
<input type="checkbox"/> Påbygg/tilbygg	<input type="checkbox"/> Skilt/reklame	<input type="checkbox"/> Innhegning mot veg	<input checked="" type="checkbox"/> Bruksendring				
<input type="checkbox"/> Midlertidig bygning, konstruksjon eller anlegg	<input type="checkbox"/> Antennesystem	<input type="checkbox"/> Oppretting/ending av matrikkelenhet (eiendomsdeling) eller bortfeste	<input type="checkbox"/> Annet				
Dispensasjon etter plan- og bygningsloven kapittel 19							
<input type="checkbox"/> Plan- og bygningsloven med forskrifter	<input type="checkbox"/> Kommunale vedtekter	<input type="checkbox"/> Arealplaner	<input type="checkbox"/> Vegloven	Vedlegg nr. B -			

Arealdisponering	
Sett kryss for gjeldende plan	
<input checked="" type="checkbox"/> Arealdel av kommuneplan	<input type="checkbox"/> Reguleringsplan <input type="checkbox"/> Bebyggelsesplan
Navn på plan	
LNF -område	

Beskriv nærmere hva nabovarslet gjelder	
BRUKSENDRING 2. eta: + FASADE-ENDRING	
Vedlegg nr. Q -	

Spørsmål vedrørende nabovarsel rettes til			
Foretak/tiltakshaver			
ARNE HAALAND			
Kontaktperson, navn	E-post	Telefon	Mobil
ARNE HAALAND	arne.haaland@hotmail.com		46 80 56 85
Søknaden kan ses på hjemmeside: (ikke obligatorisk):			

Merknader sendes til	
Eventuelle merknader skal være mottatt innen 2 uker etter at dette varsel er sendt. Ansvarlig søker/tiltakshaver skal sammen med søknad sende innkomne merknader og redegjøre for ev. endringer.	
Navn	Postadresse
ARNE HAALAND	SANDVIKAVEGEN 399
Postnr.   Poststed	E-post
5915   HJELMÅS	arne.haaland@hotmail.com

Følgende vedlegg er sendt med nabovarslet			
Beskrivelse av vedlegg	Gruppe	Nr. fra - til	Ikke relevant
Dispensasjonssøknad/vedtak	B	—	<input checked="" type="checkbox"/>
Situasjonsplan	D	—	<input checked="" type="checkbox"/>
Tegninger snitt, fasade	E	04 - 05	<input type="checkbox"/>
Andre vedlegg	Q	—	<input checked="" type="checkbox"/>

Underskrift		
Tilsvarende opplysninger med vedlegg er sendt i nabovarsel til berørte naboer og gjenboere. Mottagere av nabovarsel fremgår av kvittering for nabovarsel.		
Sted	Dato	Underskrift ansvarlig søker eller tiltakshaver
HJELMÅS	01.08.2019	
		Gjentas med blokkbokstaver
		ARNE HAALAND

C-2

Vedlegg	Side	- av
C - 2	1	1



## Kvittering for nabovarsel sendes kommunen sammen med søknaden

Nabovarsel kan enten sendes som rekommandert sending, overleveres personlig mot kvittering eller sendes på e-post mot kvittering. Med kvittering for mottatt e-post menes en e-post fra nabo/gjenboer som bekrefter å ha mottatt nabovarselet. Ved personlig overlevering vil signatur gjelde som bekreftelse på at varslert er mottatt. Det kan også signeres på at man gir samtykke til tiltaket.

Tiltaket gjelder							
Eiendom/ byggested	Gnr.	Bnr.	Festenr.	Seksjonsnr.	Bygningsnr.	Bolignr.	Kommune
	213	58					LINDÅS KOMMUNE
	Adresse				Postnr.	Poststed	
	SANDVIKAVEGEN 399				5915	HJELMÅS	

Følgende naboer har mottatt eller fått rek. sending av vedlagte nabovarsel med tilhørende vedlegg:

Nabo-/gjenboereiendom				Eier/fester av nabo-/gjenboereiendom			
Gnr.	Bnr.	Festenr.	Seksjonsnr.	Eiers/festers navn			Dato sendt e-post
213	58			JOHN-OLE SANDVIK			
Adresse				Adresse			Kvittering vedlegges
SANDVIKAVEGEN 399				HAKSET 38			
Postnr.	Poststed			Postnr.	Poststed		Poststedets reg.nr.
5915	HJELMÅS			5915	HJELMÅS		
Personlig kvittering for	Dato	Sign.		Personlig kvittering for	Dato	Sign.	
<input type="checkbox"/> mottatt varsel				<input checked="" type="checkbox"/> samtykke til tiltaket	1/8-19	J.O. Sandvik	

Nabo-/gjenboereiendom				Eier/fester av nabo-/gjenboereiendom			
Gnr.	Bnr.	Festenr.	Seksjonsnr.	Eiers/festers navn			Dato sendt e-post
213	15			TONE GØRIL - og ARNE HAALAND			
Adresse				Adresse			Kvittering vedlegges
SANDVIKAVEGEN 399				SANDVIKAVEGEN 399			
Postnr.	Poststed			Postnr.	Poststed		Poststedets reg.nr.
5915	HJELMÅS			5915	HJELMÅS		
Personlig kvittering for	Dato	Sign.		Personlig kvittering for	Dato	Sign.	
<input type="checkbox"/> mottatt varsel				<input checked="" type="checkbox"/> samtykke til tiltaket	1/8-2019	[Signature]	


Nabo-/gjenboereiendom				Eier/fester av nabo-/gjenboereiendom			
Gnr.	Bnr.	Festenr.	Seksjonsnr.	Eiers/festers navn			Dato sendt e-post
Adresse				Adresse			Kvittering vedlegges
Postnr.	Poststed			Postnr.	Poststed		Poststedets reg.nr.
Personlig kvittering for	Dato	Sign.		Personlig kvittering for	Dato	Sign.	
<input type="checkbox"/> mottatt varsel				<input type="checkbox"/> samtykke til tiltaket			


Det er per dags dato innlevert rekommandert sending til ovennevnte adressater.

Samlet antall sendinger: 2 Sign.

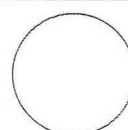

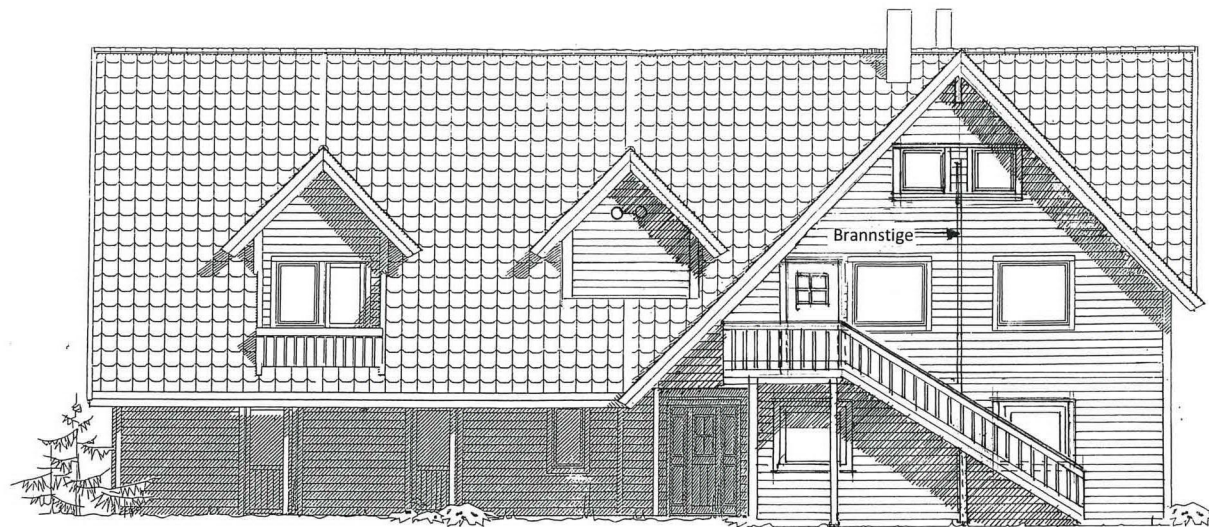

FASADE MOT NORD-ØST



FASADE MOT NORD-VEST

Prosj. einebustad for fam. Arne Håland  
Sandvikavegen 399  
5915 HJELMÅS

Gnr. 213 , Bnr. 58 i Lindås kommune

Fasader i Mål = 1 : 100


Seim, 26. 07. 2019  
Arkitekt Knut Willie Jacobsen

04





FASADE MOT SØR-VEST

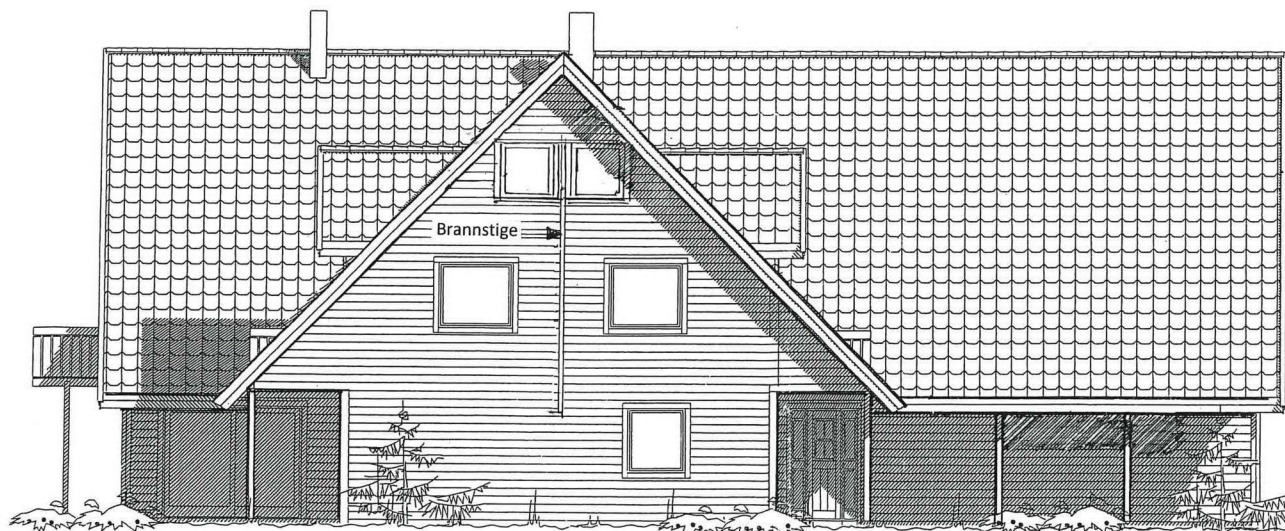

FASADE MOT SØR-ØST

Prosj. einbustad for fam. Arne Håland  
Sandvikavegen 399  
5915 HJELMÅS

Gnr. 213 , Bnr. 58 i Lindås kommune

Fasader i Mål = 1 : 100

Seim, 26. 07. 2019  
Arkitekt Knut Willie Jacobsen

05





## Naboliste for 213 / 58

Komm.	Matrikelnr	Rolle	Status	Eier	Bruksenhet	Adresse	Andel
1263	204 / 1	H		SANDVIK JOHN-OLE		HAKSET 38 5915 HJELMÅS	1 / 1
1263	213 / 15	H		HAALAND ARNE		SANDVIKAVEGEN 399 5915 HJELMÅS	1 / 2
		H		HAALAND TONE GØRIL		SANDVIKAVEGEN 399 5915 HJELMÅS	1 / 2

